



Húsvéita nr. 2939 Teikning nr. 2210
 Samþykkt þ. 8-11 1983
 f.h. RAÐVEITU HAFNARJARÐAR
Jens Guðmúndsson
 Eftirlitssáður rannlaða

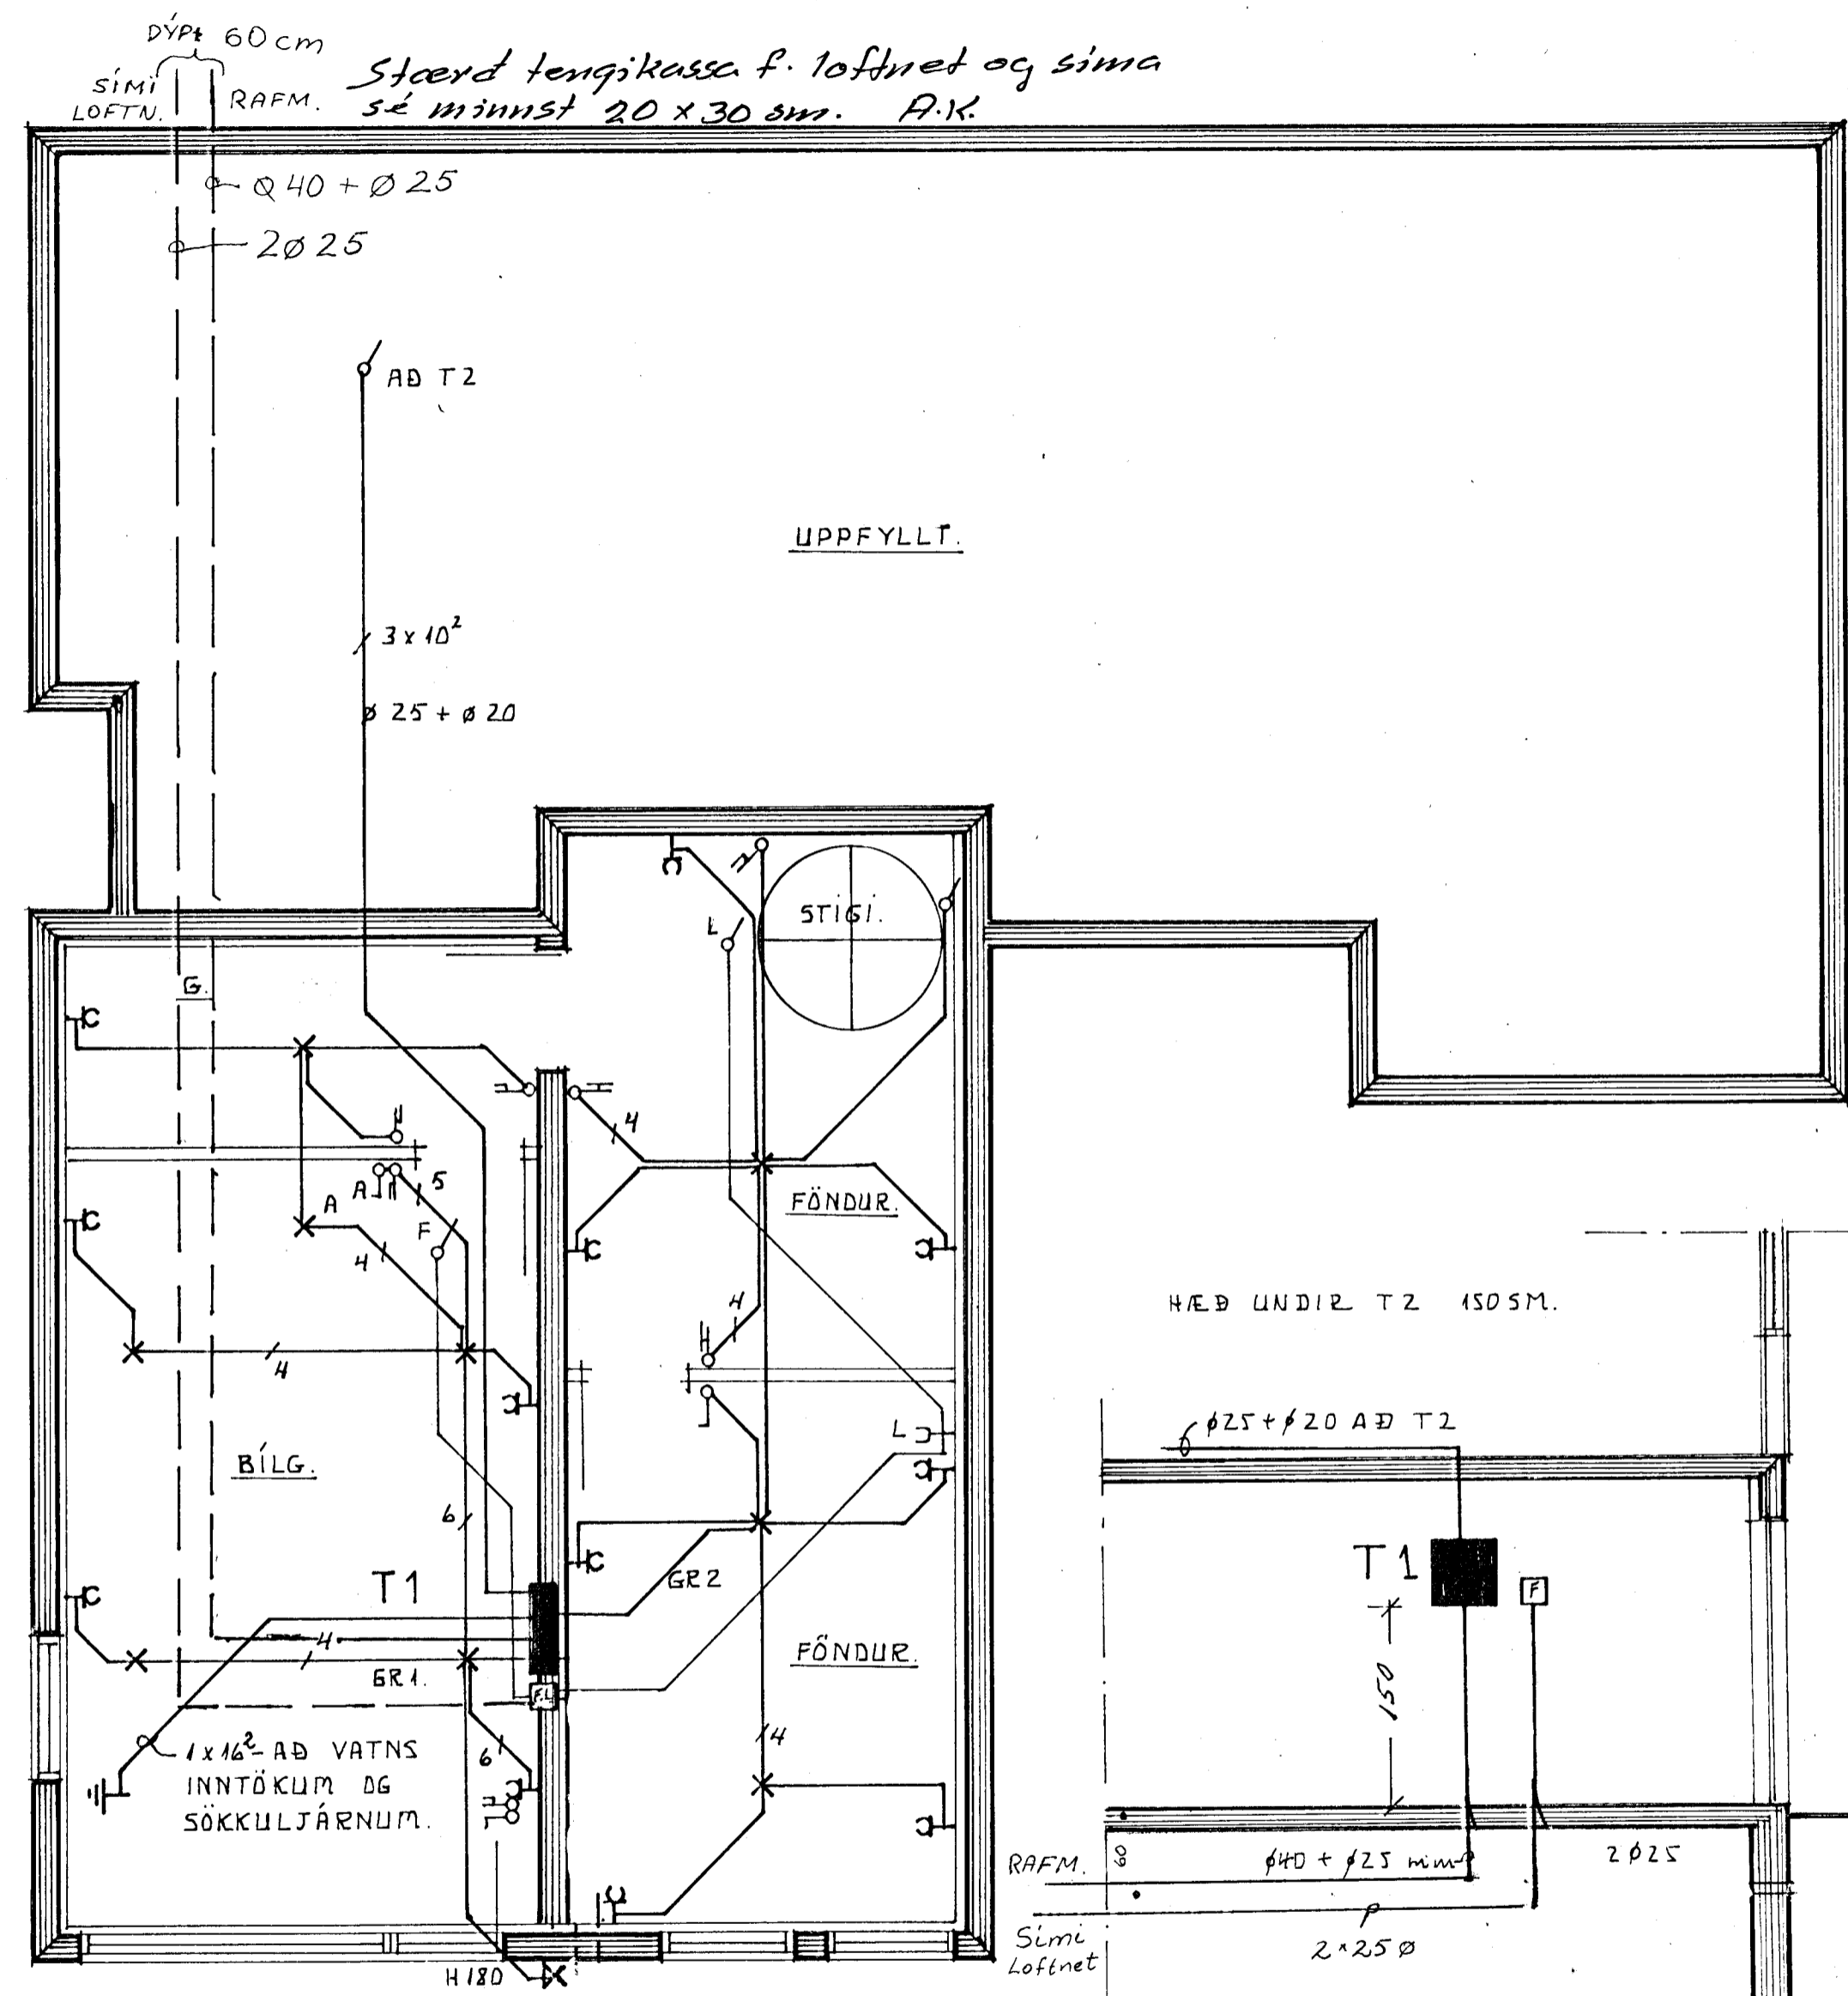

SNEIÐING A M 1:50

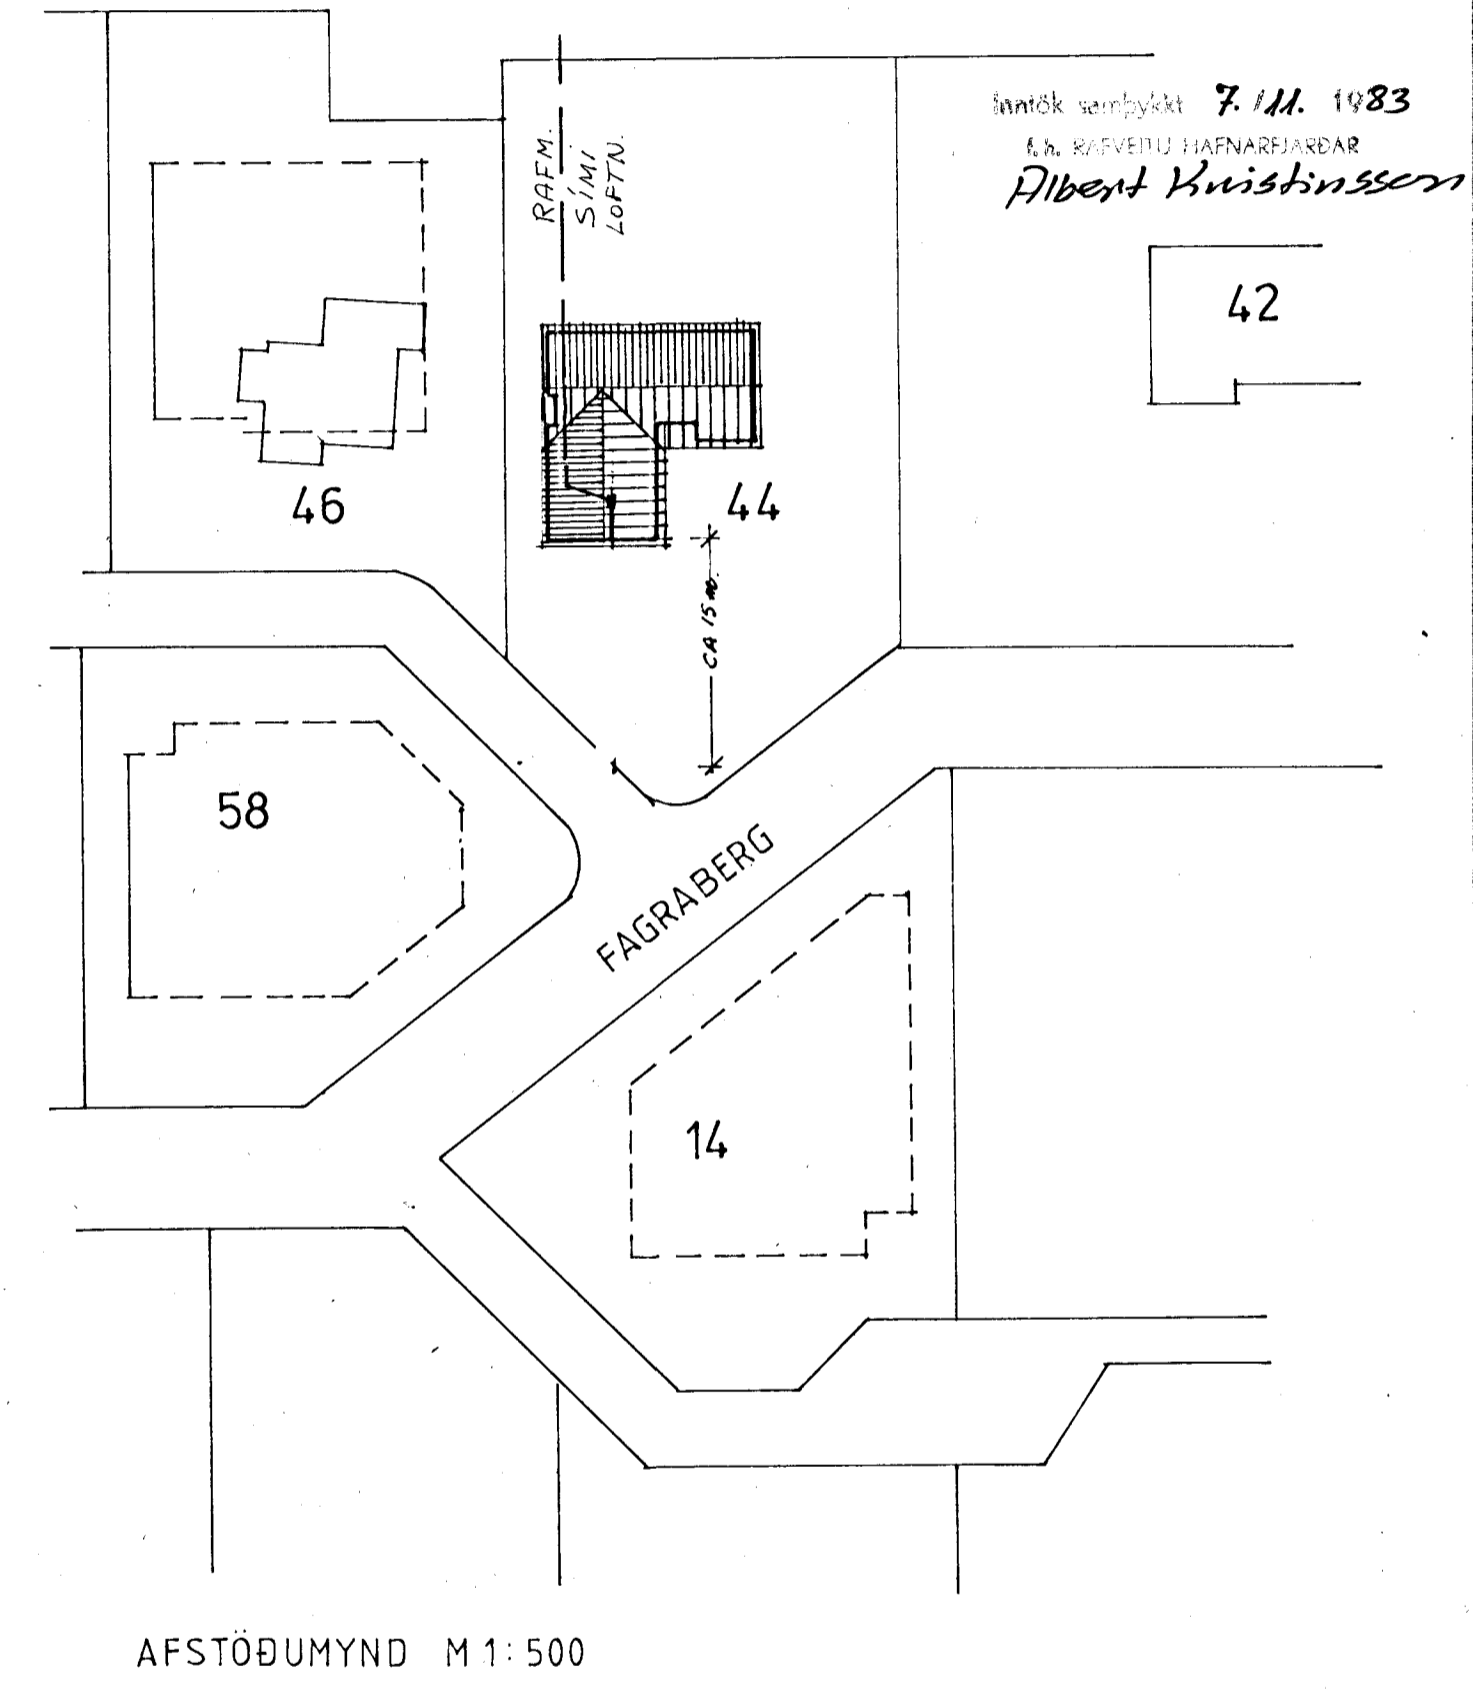

| | | |
|--|---|------------------------------------|
| LJÓSTÆKNI <small>Teiknistofa Skúlagötu 63 Reykjavík, sími 14041 Magnús Sigurðsson teknifráðingur ttfi</small> | FAGRABERG 44. HAFNARFIRÐI | |
| | RAFLÖGN GRUNNMYND NEÐRI HÆÐ M 1:50 | VERK NR. 742 LT 1124. |
| | AFSTÖÐUMYND M 1:500 | BLAD 1 AF 3 23. 10. <i>MSg.</i> |

A