




SÖLBERG Í GARÐAHREPPI BREYTING M. 1:100

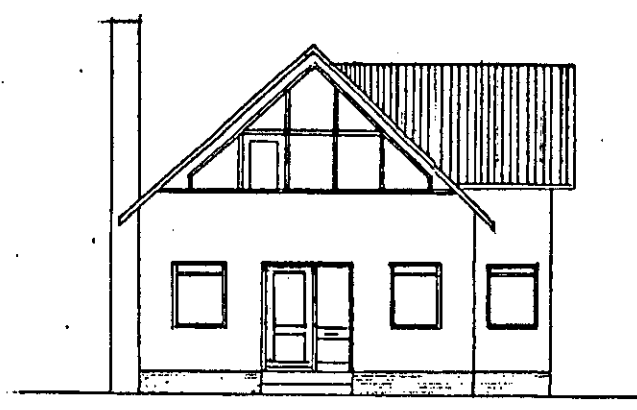


N-VESTUR

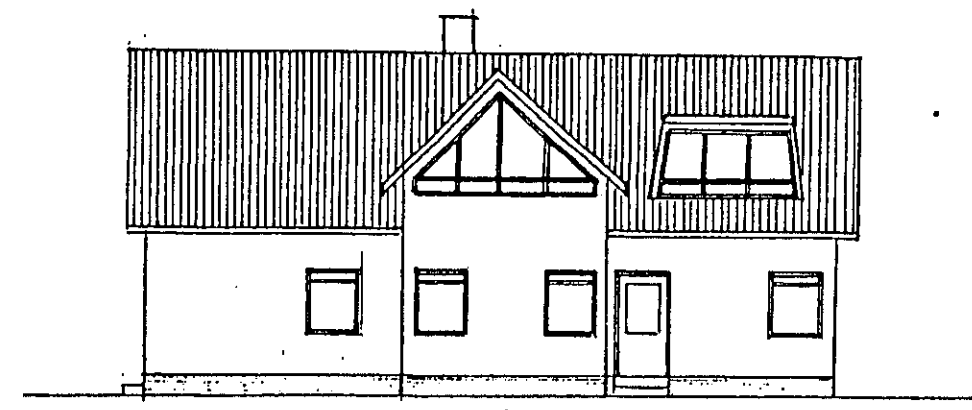

S-VESTUR



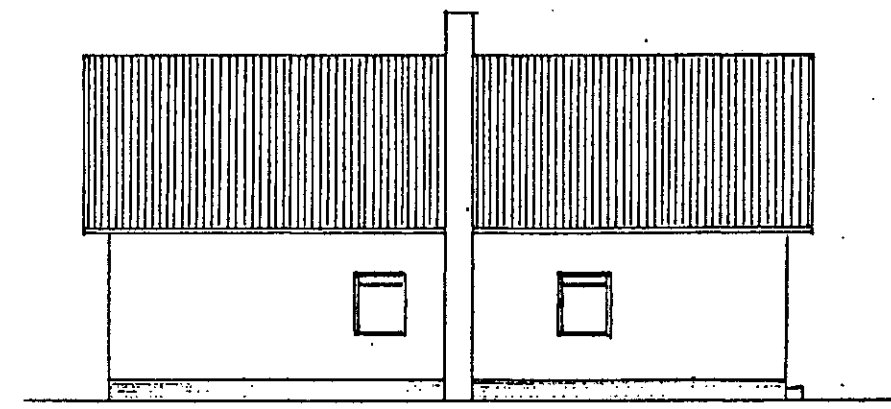


N-AUSTUR

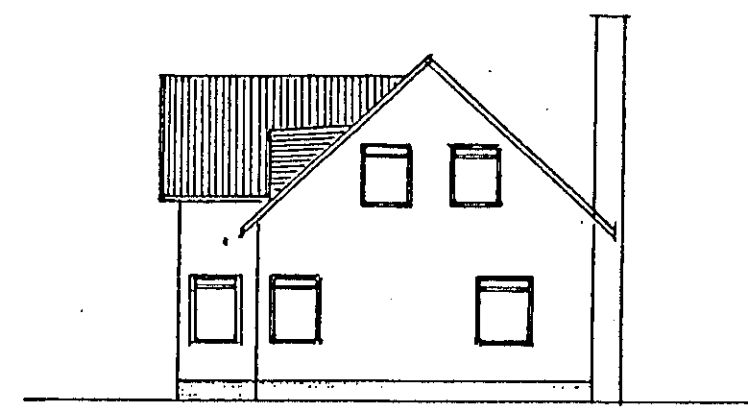

S-AUSTUR

Smp. 19.6.1969

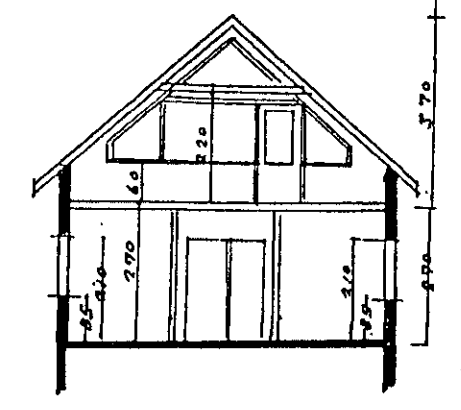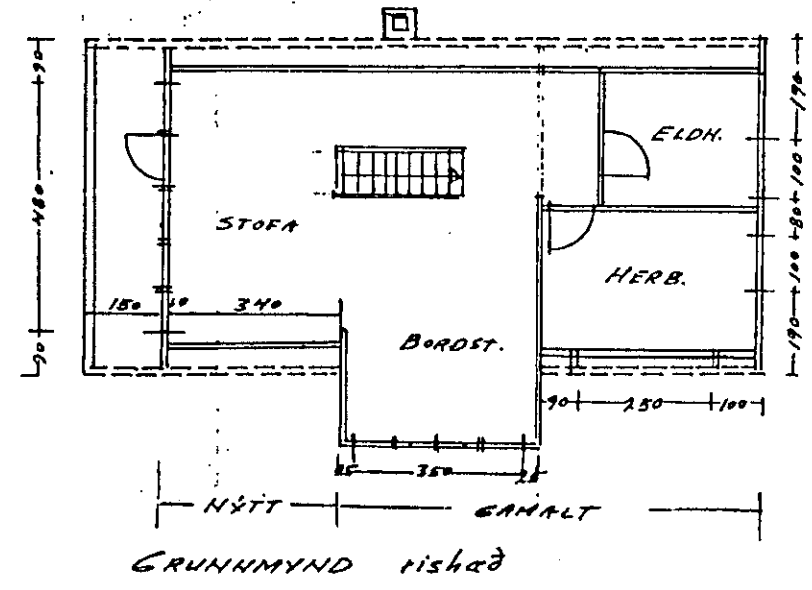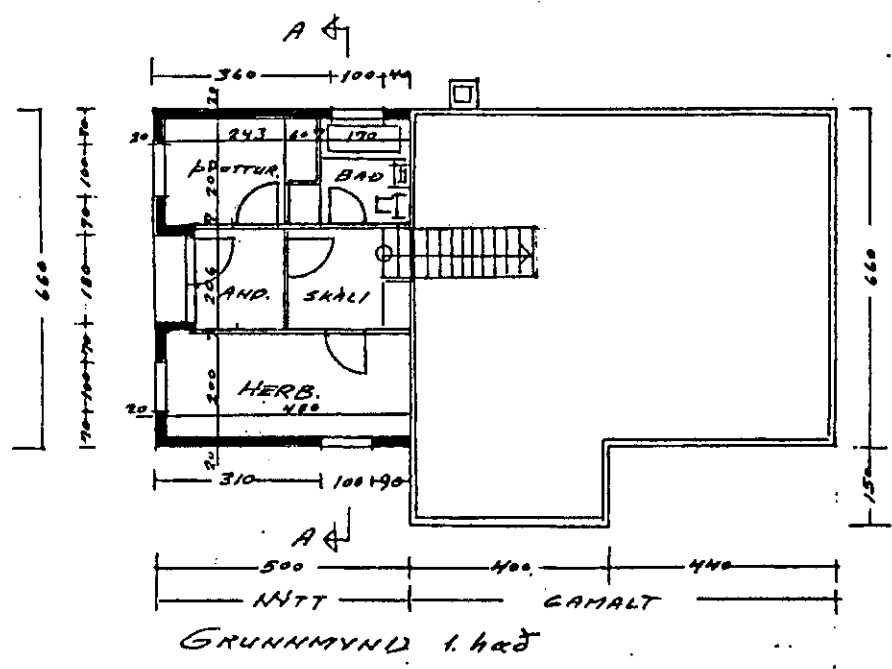

SKURÐUK AA

SÖLBERGI Í MAÍ '69
 Friði Sg. Erlendsson.
 Erlendur H. Erlendsson.