


GRUNNMYND 1:50

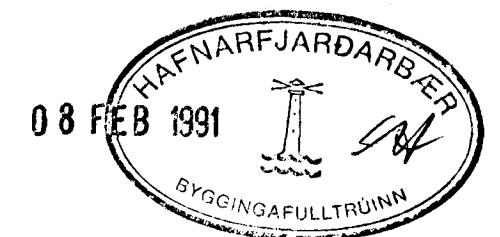

BR. NR.	DAGS	EÐLI BREVTINGAR	SIGN.
1	1.02.91	LEGU LAÐNA BREYTT	92
FAGRABERG 48 HAFNARFIRÐI			DAGS. JÚLÍ '85
HITA - VATNS OG FRÆMISLAGNIK			HANNAÐ 4.21.
1. HÆÐ			TEIKNAR
MÆLIKV. 1:50			VERK NR. 8514
SIGURÐUR ÞORLEIFSSON TEKNIFRÆÐINGUR F.M.F.I.			BLADNR. 2-06
STRANDGÖTU 11 HAFNARFIRÐI SÍMI 54751			