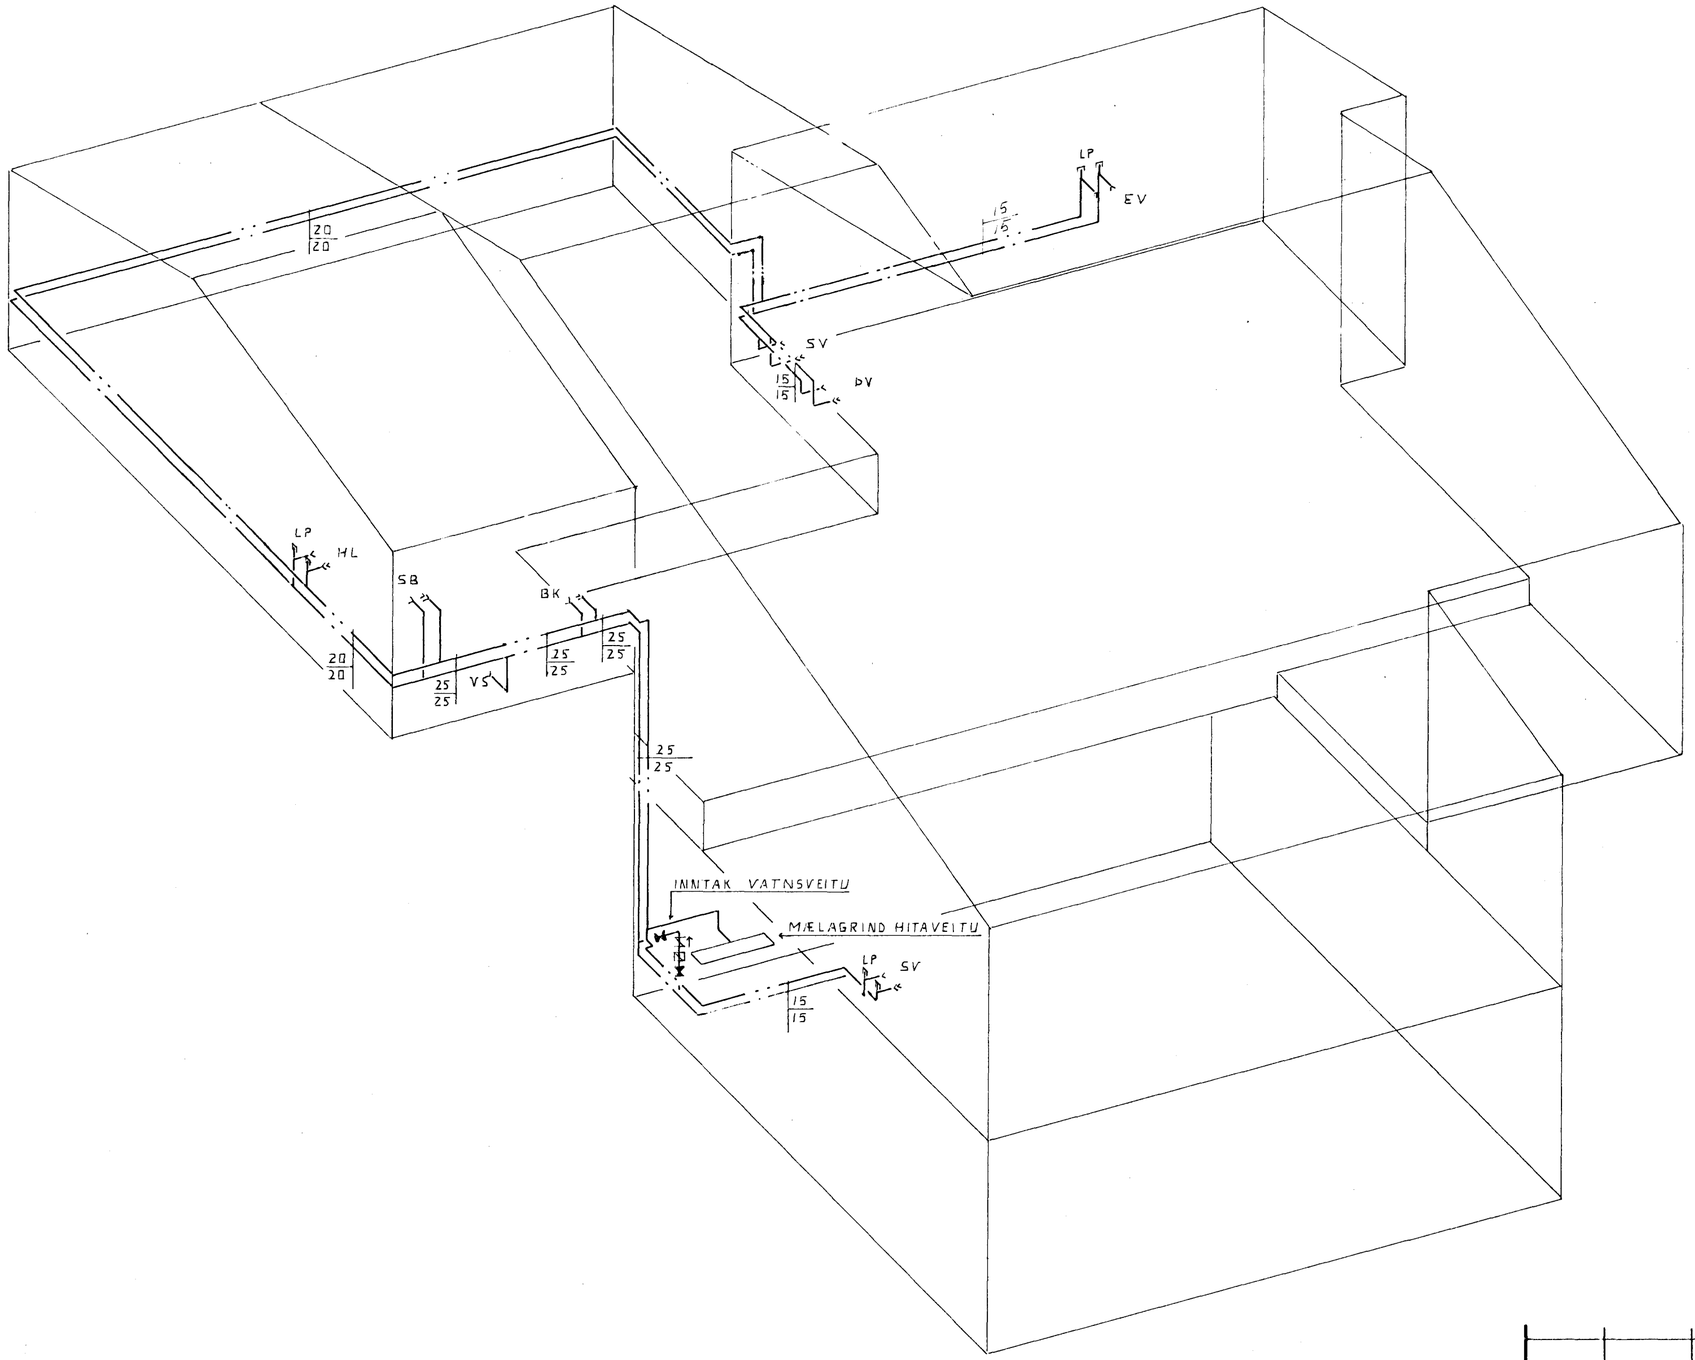

RÚMMYND 1:50

SKÝRINGAR

ALMENNAR SKÝRINGAR SJÁ BL. NR 2-08
ÖLL VINNA OG ALLT EFNI SKAL VERA SKV.
GILDANDI STÖÐLUM OG REGLUGERÐUM

HAFNARFJARÐARBÆR
08 FEB 1991
BYGGINGAFULLTRÚINN

BR.NR.	DAGS	EÐLI BREYTINGAR	- SIGN.
1	1.07.91	LEGU LAGNA BREYTT	Á.H.

FAGRABERG 48 HAFNARFIRÐI

RÚMMYND VATNSLAGNA

MÆLIKV. 1:50

DAGS. JÚLÍ 85
HANNAÐ Á.H.
TEIKNAÐ Á.H.
VERK NR. 8514
BLAÐ NR. 2-05

SIGURÐUR ÞORLEIFSSON TÆKNIFRÆÐINGUR F.T.F.Í.
STRANDGÖTU 11 HAFNARFIRÐI SÍMI 54751