


RÚMMYND 1:50

SKÝRINGAR

ALMENNAR SKÝRINGAR SJÁ BL. NR. 2-08
 ÖFNATAFLA OG TENGIMYND SJÁ BL. NR. 2-08
 ÖLL VINNA OG ALLT EFNI SKAL VERA SKV
 GILDANDI STÖÐLUM OG REGLUGERÐUM
 T MERKIR AÐ ÖFNINN SÉ HITASTÝRÐUR
 MEÐ FRAMRENNSLISLOKA ETURJ T.D.
 DANFOSS RAVL
 IN MERKIR AÐ ÖFNINN SÉ HITASTÝRÐUR
 MEÐ FRAMRENNSLISLOKA T.D. DANFOSS RAVL
 MEÐ HITANEMA UNDIR ÖFNI
 R MERKIR AÐ ÖFNINN SÉ HITASTÝRÐUR
 MEÐ BAKRENNSLISLOKA (RETURJ) T.D.
 DANFOSS FDVR EDA ÖÐRUM SAMBÆRILEGUM
 HITASTÝRÐUM LOKUM

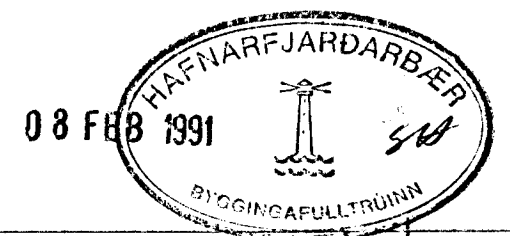

BR. NR.	102 91	LEGU LAGNA - GÓLFHITI / ELDHÚS	SIGN.
DAGS		EDLI BREVTINGAR	SIGN.
		FAGRABERG 48 HAFNARFIRÐI	DAGS. JULI 85
		RÚMMYND HITLAGNA	FANNAÐ
		MÆLIKV. 1:50	TEIKNAD
		SIGURÐUR ÞORLEIFSSON TEKNIFRÆÐINGUR F.T.Ö.L.	VERK NR. 8514
		STRANDGÖTU 11 HAFNARFIRÐI SÍMI 54751	BLADNR. 2-04