Samþykkt á fundi byggingarnefndar þ. 2 / 11 1989
BYGGINGAFULLTRÚINN
Í HAFNARFIRÐI
Ganga skal frá opnu eldstæði í samræmi við reglugerðir

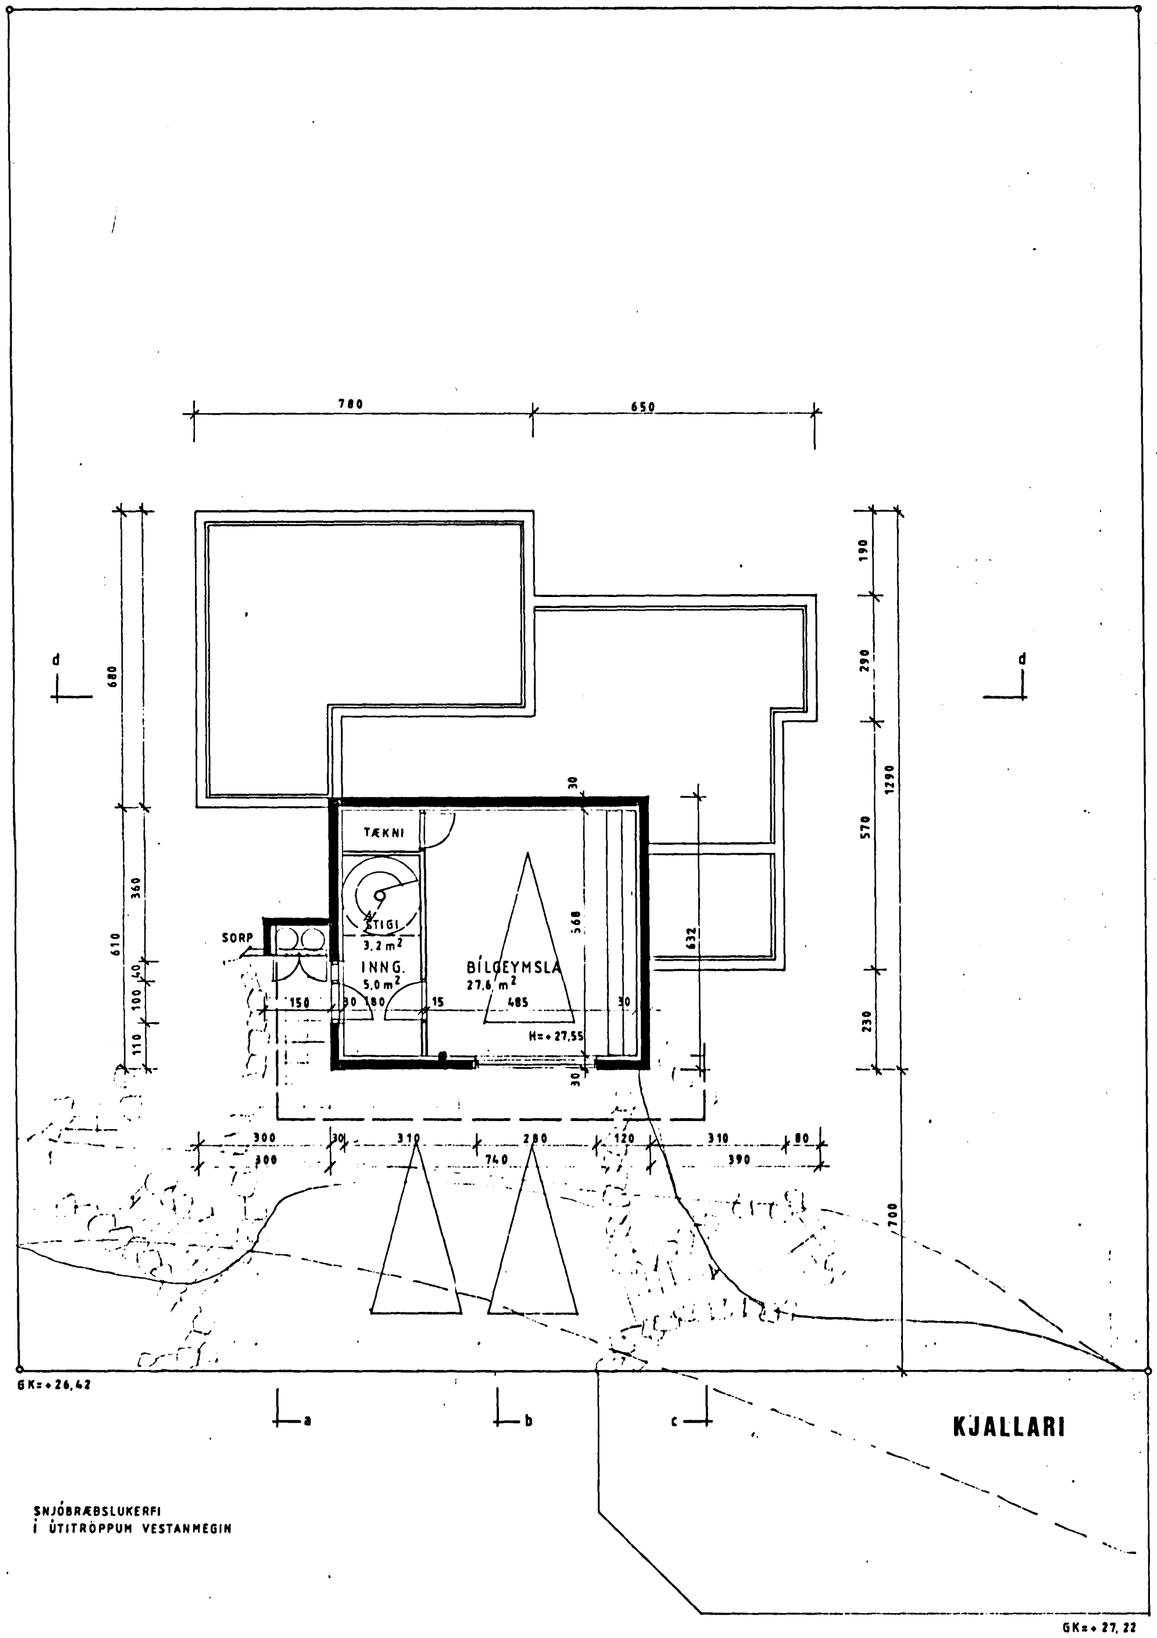

SNJÓBRÆÐSLUKERFI
Í ÚTITRÖPPUM VESTANMEGIN

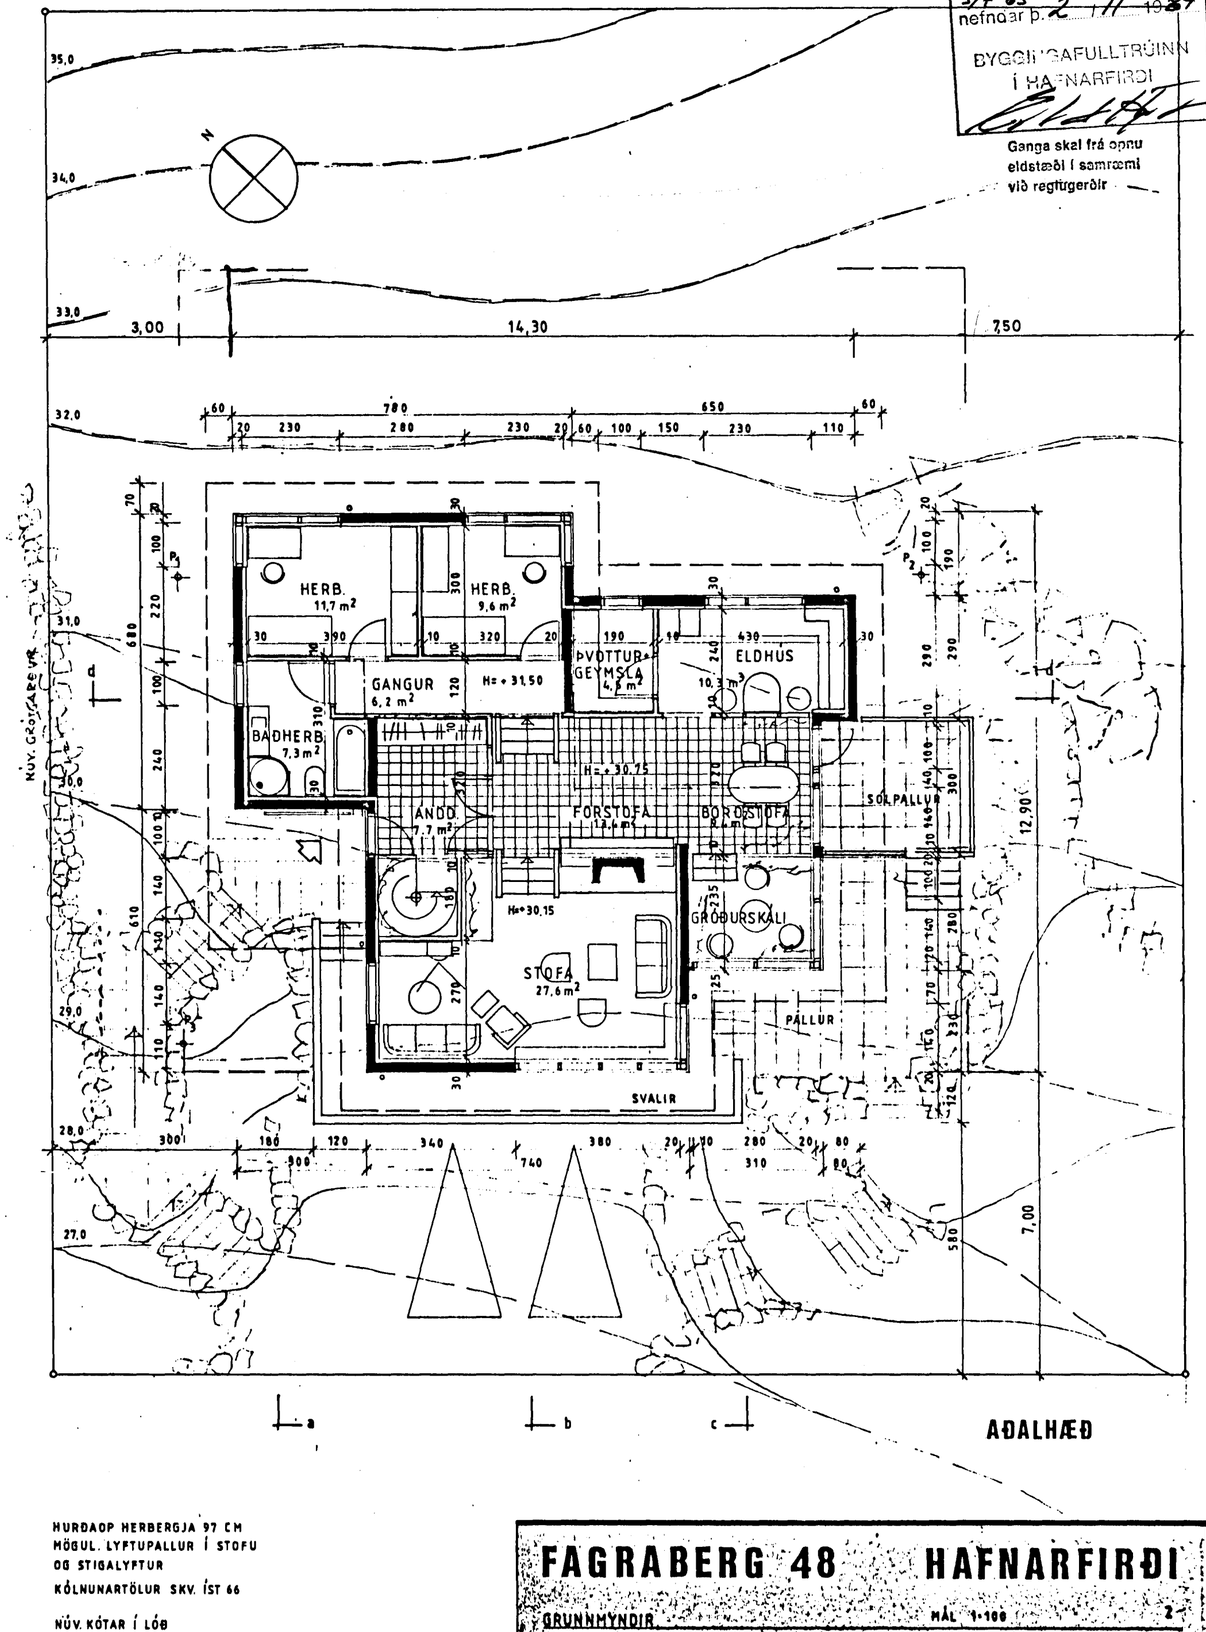

HURÐAOP HERBERGJA 97 CM
MÖGUL. LYFTUPALLUR Í STOFU
OG STIGALYFTUR
KÓLNUNARTÖLUR SKV. ÍST 66

NÚV. KÓTAR Í LÓÐ
P_1 =+31,36 P_2 =+31,42
P_3 =+29,15 P_4 =+29,02

FAGRABERG 48 HAFNARFIRÐI

GRUNNMYNDIR MÆL 1:100 2

MAGNÚS K. SIGURJÓNSSON
ARKITEKT FAÍ
REYKÁS 26, R. SÍMI 78875

TEIKN. JÚNÍ 89 BREYTT: SEPT. 89

Magnús K. Sigurjónsson