


Samþykkt á fundi bygginga-
nefndar þ. 2. 11. 1989


BYGGINGAFULLTRÚINN
Í HAFNARFIRÐI

[Handwritten signature]


Ganga skal frá opnu
eldstæði í samræmi
við reglugerðir

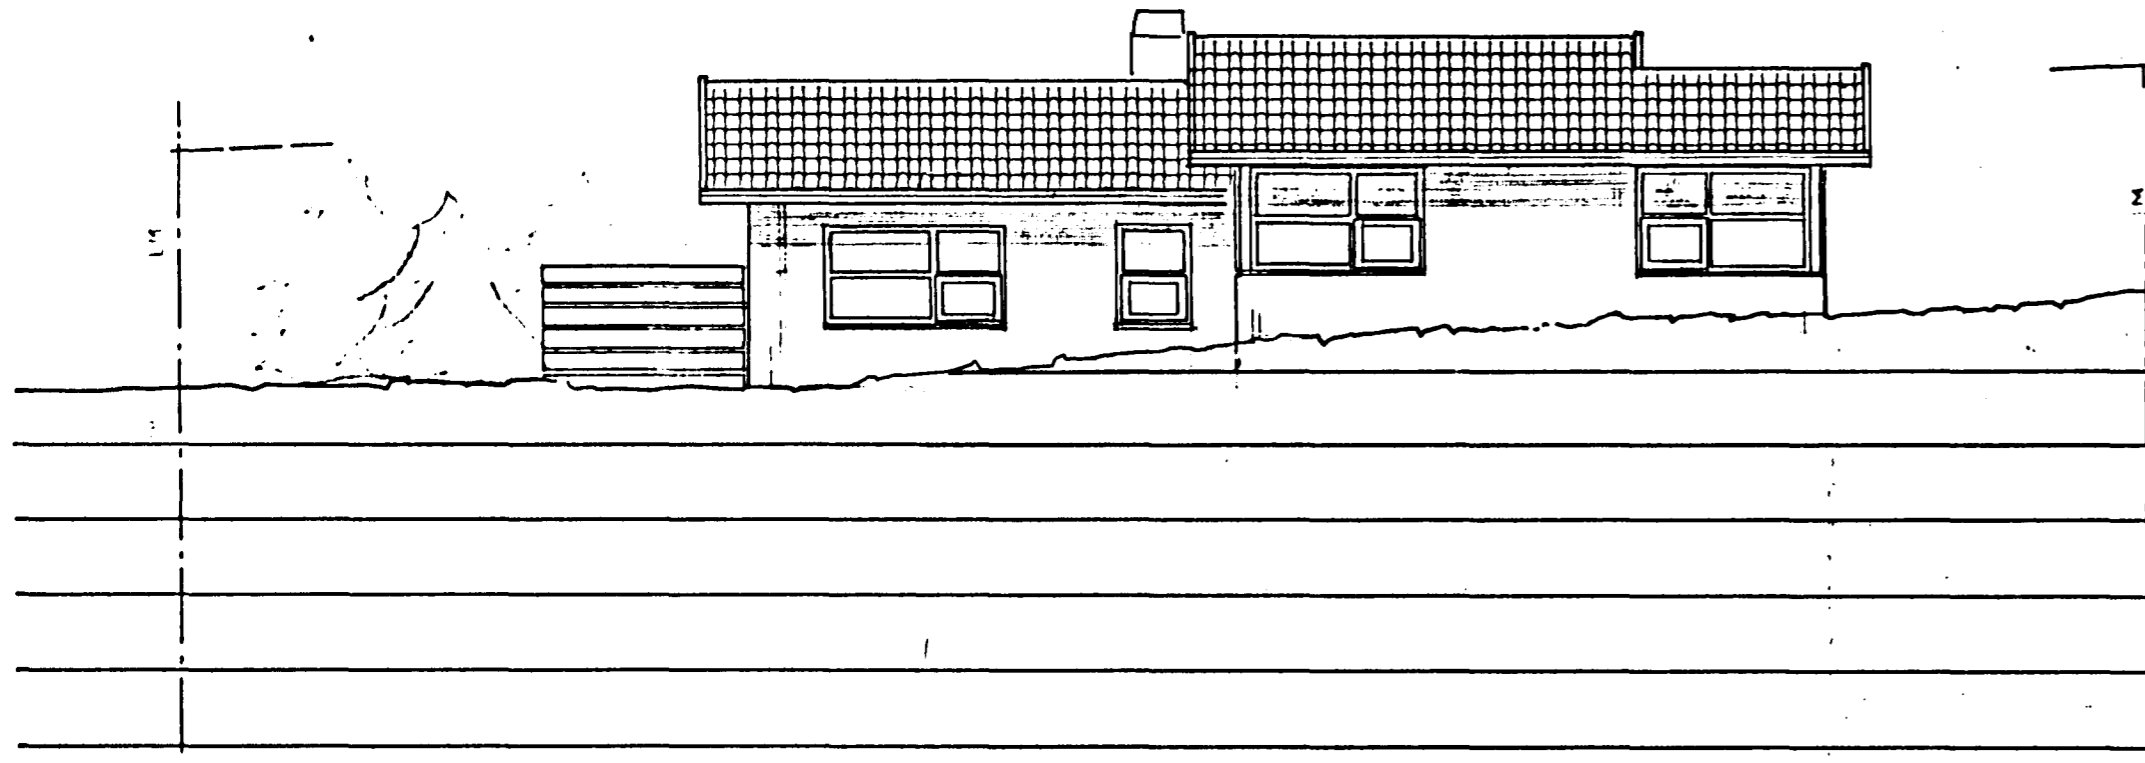


NORÐAUSTUR

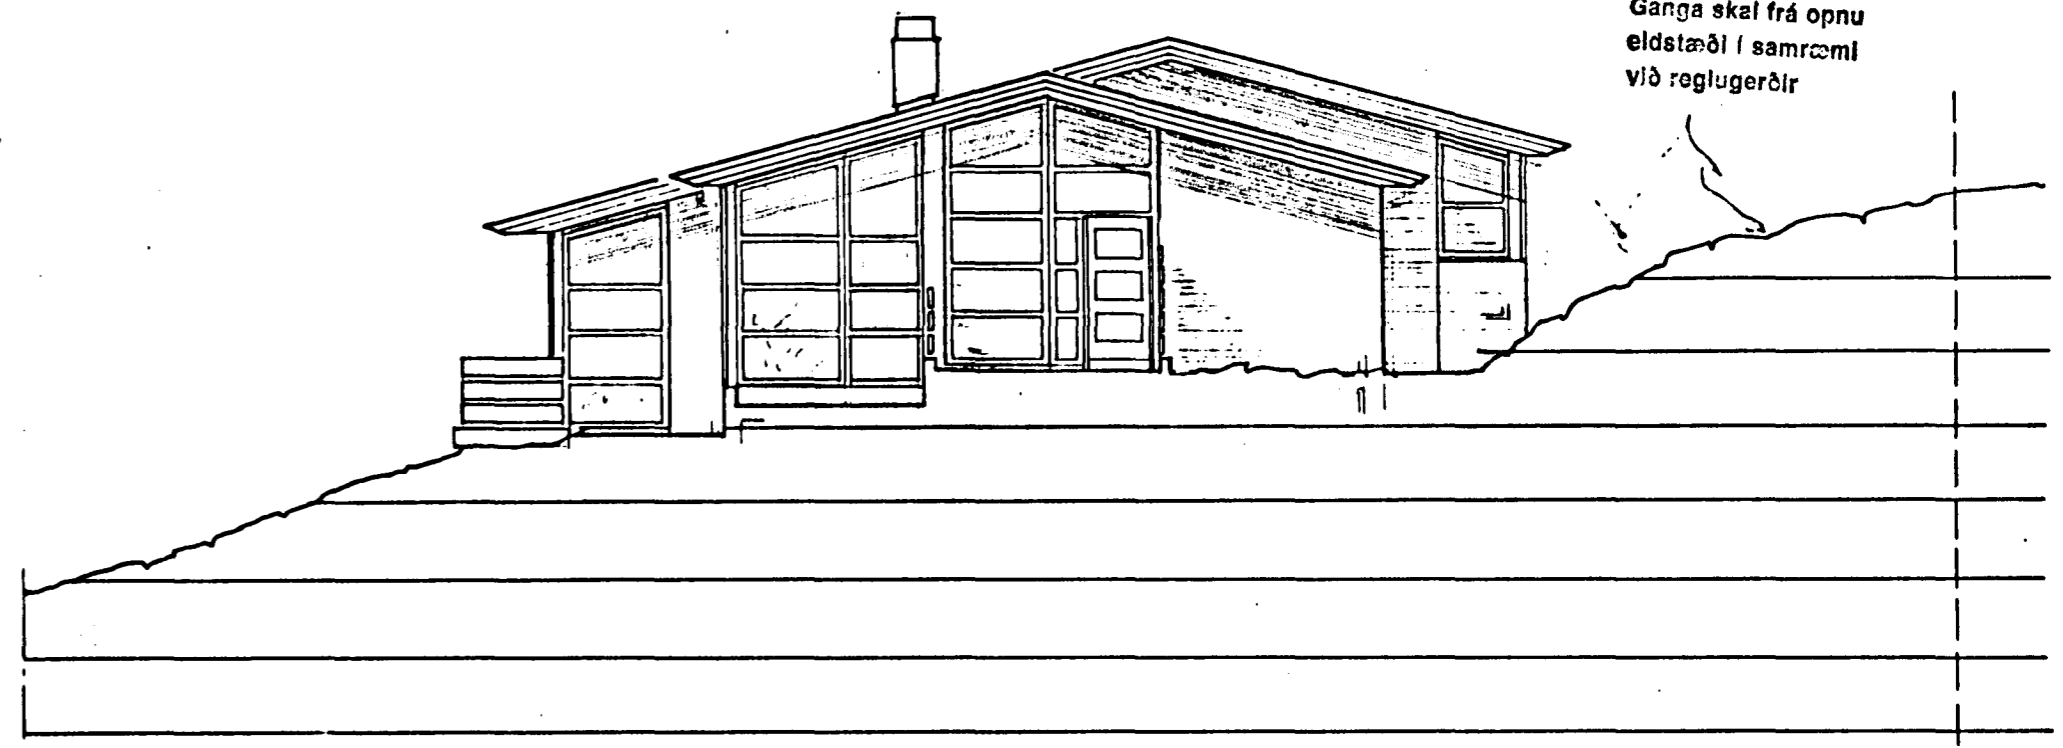

SUÐAUSTUR

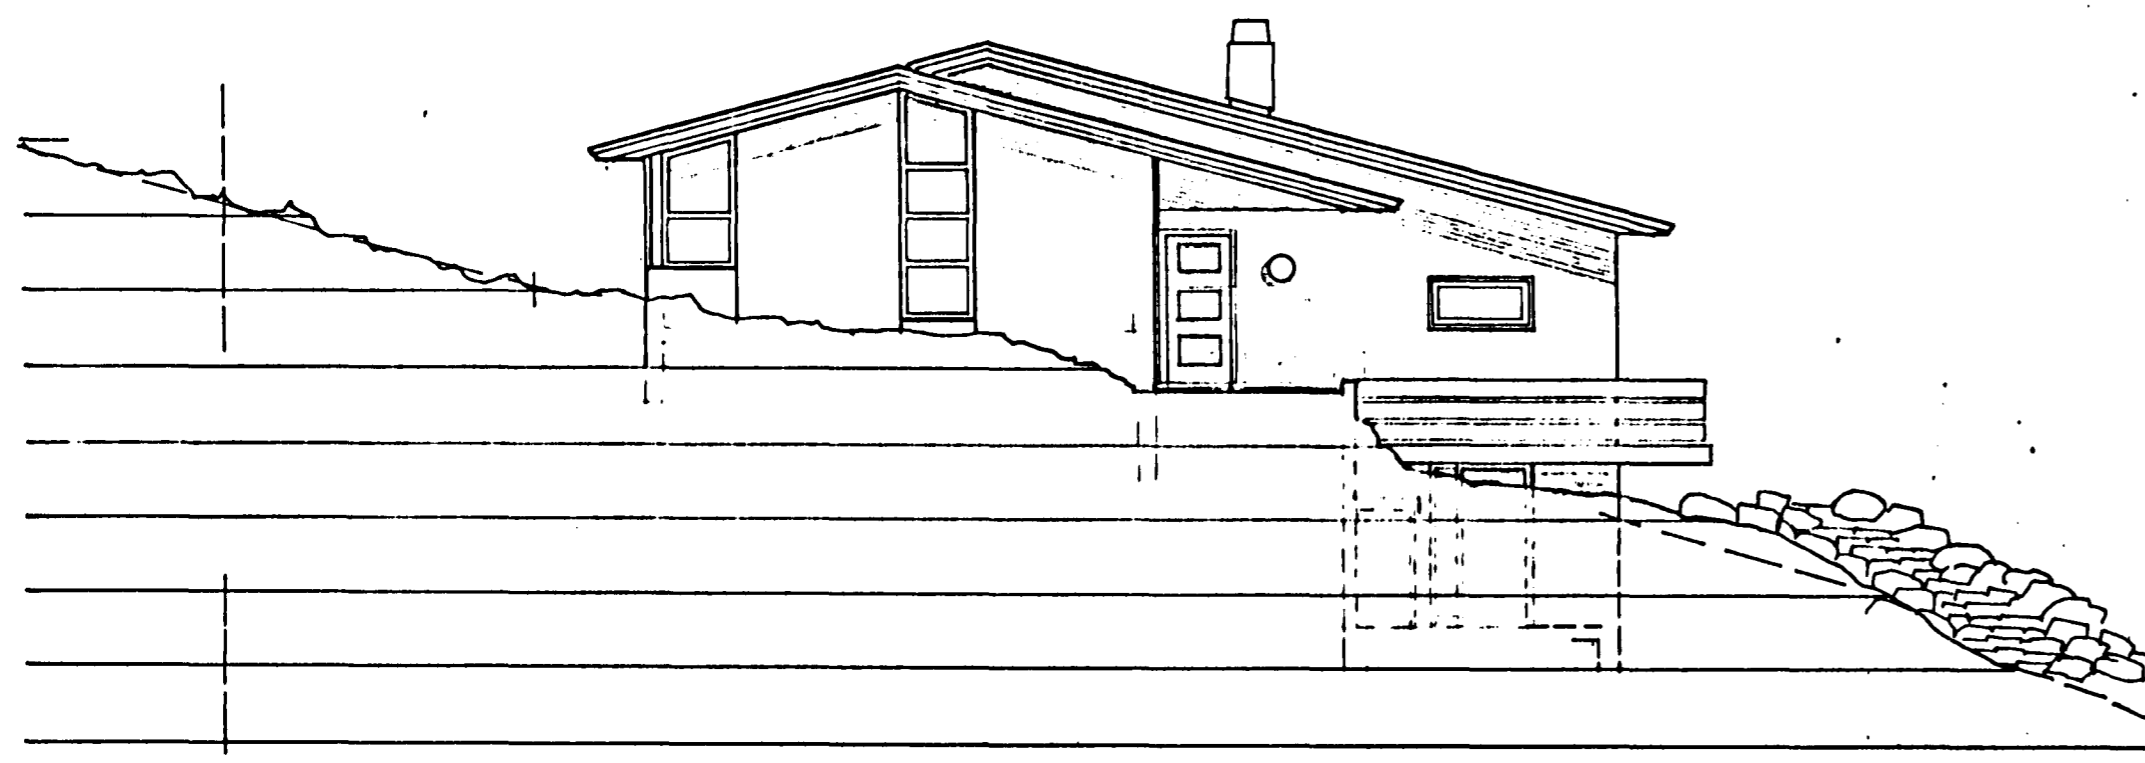

NORÐVESTUR

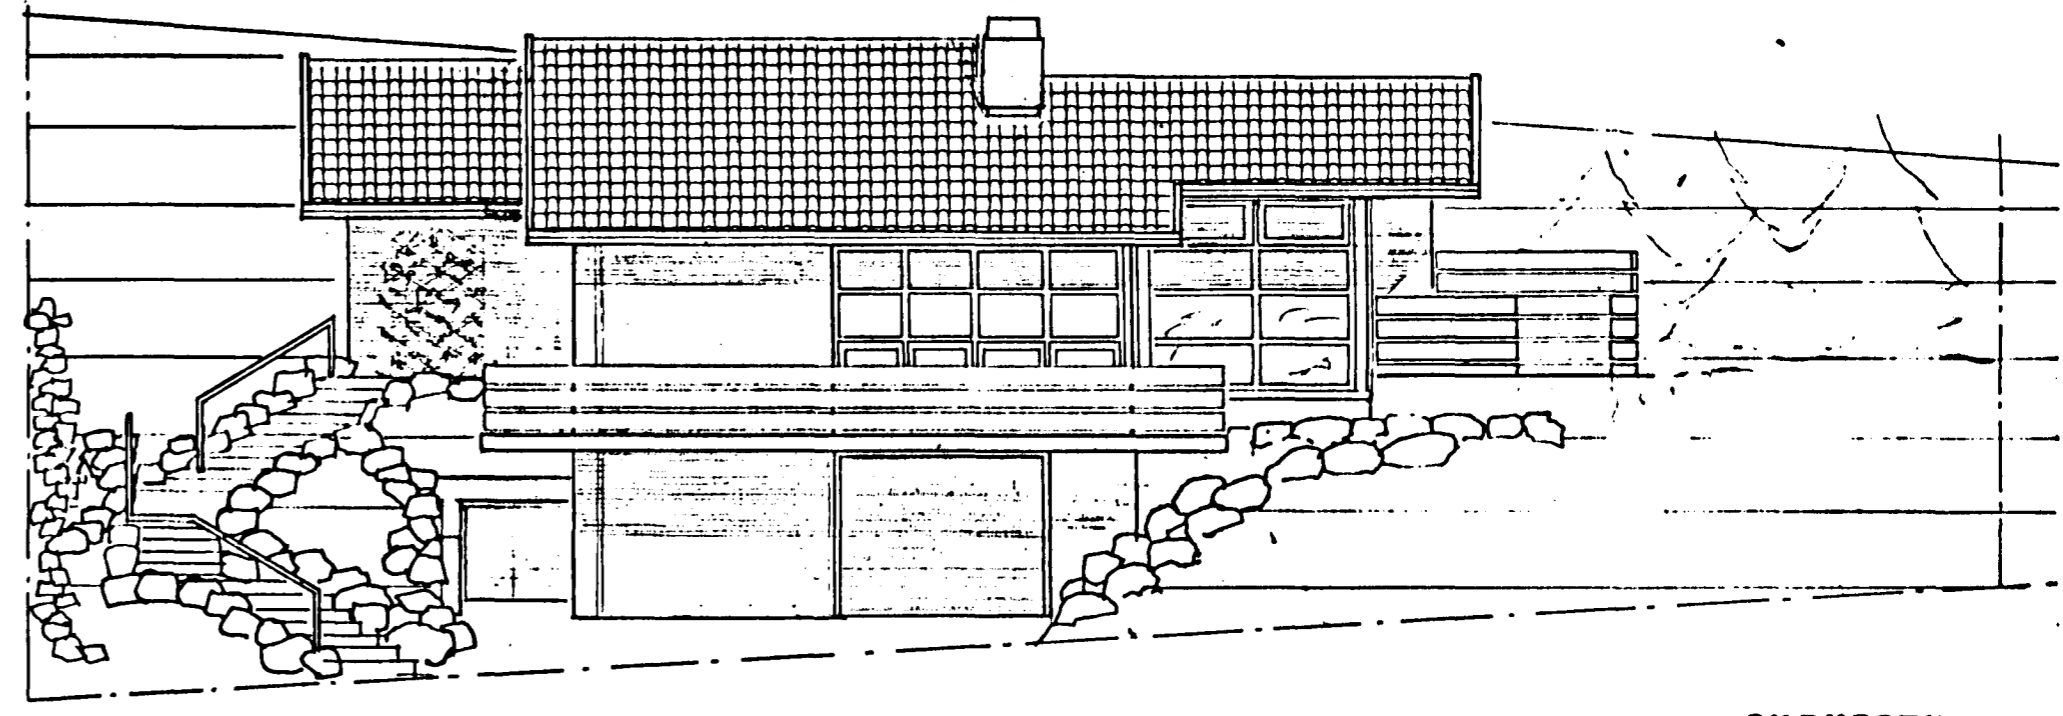

SUÐVESTUR

FAGRABERG 48 HAFNARFIRÐI

LITILL MÁL 1:100

MAGNÚS K. SIBURJÓNSSON
ARKITEKT FAF
REYKÁS 20. R. Sími 78875

TEIKN. JUNÍ 85 BREYTT: SEPT. 89

Magnús K. Siburjónsson