


Í stöðinni fyrir K8 4/25
beringunni í gólfplötu á
jörð mi nota beringina
K131

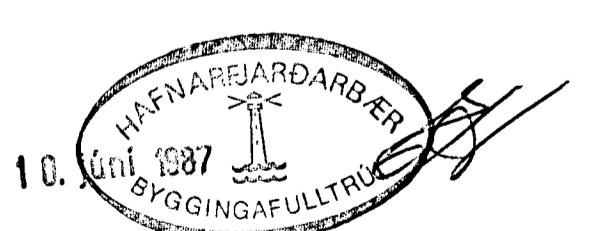

Grunnmynd M1:50

UNNAR JÓNSSON		M.T.F.I	S. 52439
VERKHEITI	Fagraberg nr. 50		VERK NR 10/08-1
	Hafnarfirði		DAGS Maí 1987
VERKHLUTI	Undirstöður		M.K.V. 1:50
	Grunnmynd		TEIKNAD U. J.
			HANNAÐ Unnur Jónsson