



*Samp. kröfðing á hradstöðu*  
 Samþykkt á fundi bygginga-  
 nefndar nr. 3 17 1986  
 BYGGINGAFULLTRÖÐIN  
 Í HAFNARFIRÐI  
*E. Þorvaldursson*


Ganga skal frá önnur  
 öldstæði í samráði við  
 slökkviliðsfora

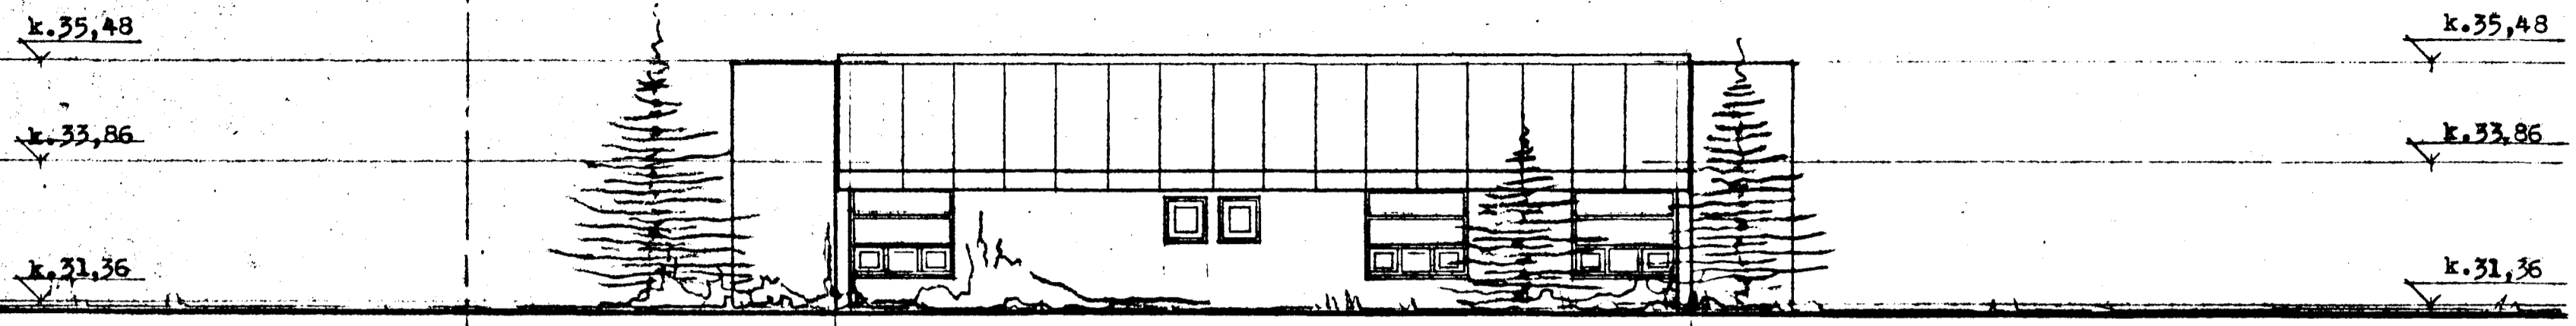

NORD-AUSTURHLID

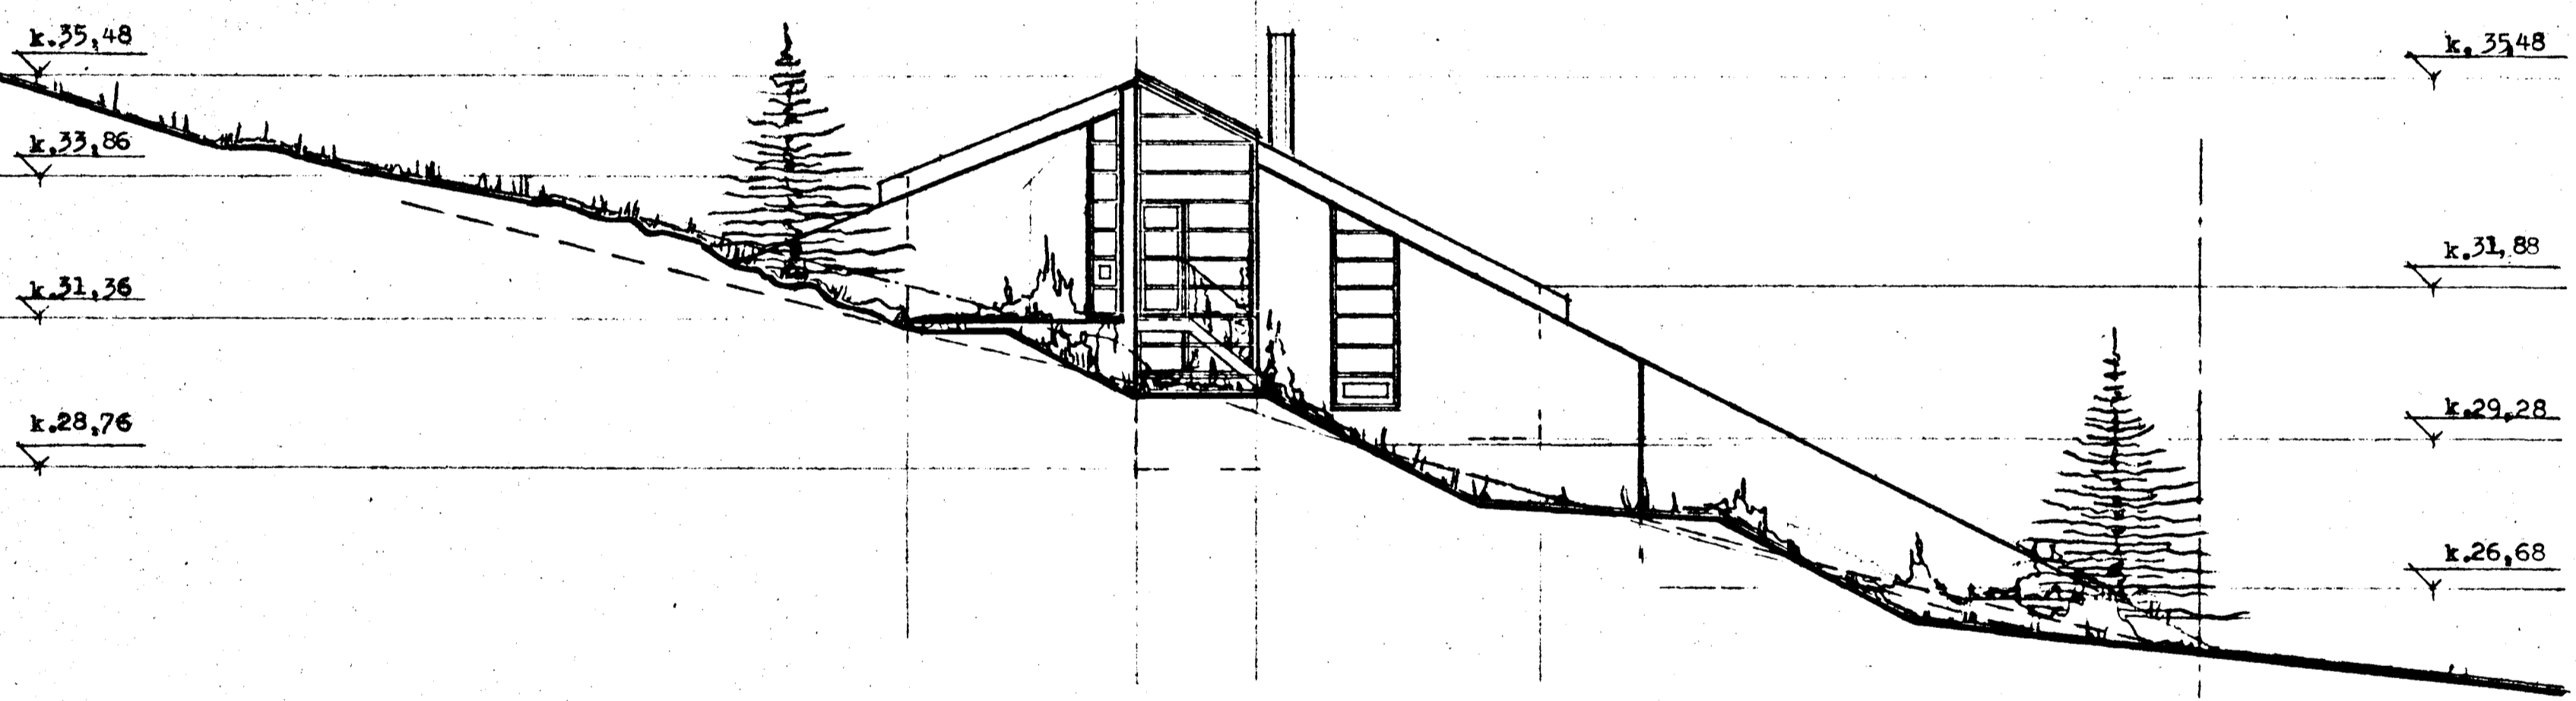

NORD-VESTURHLID

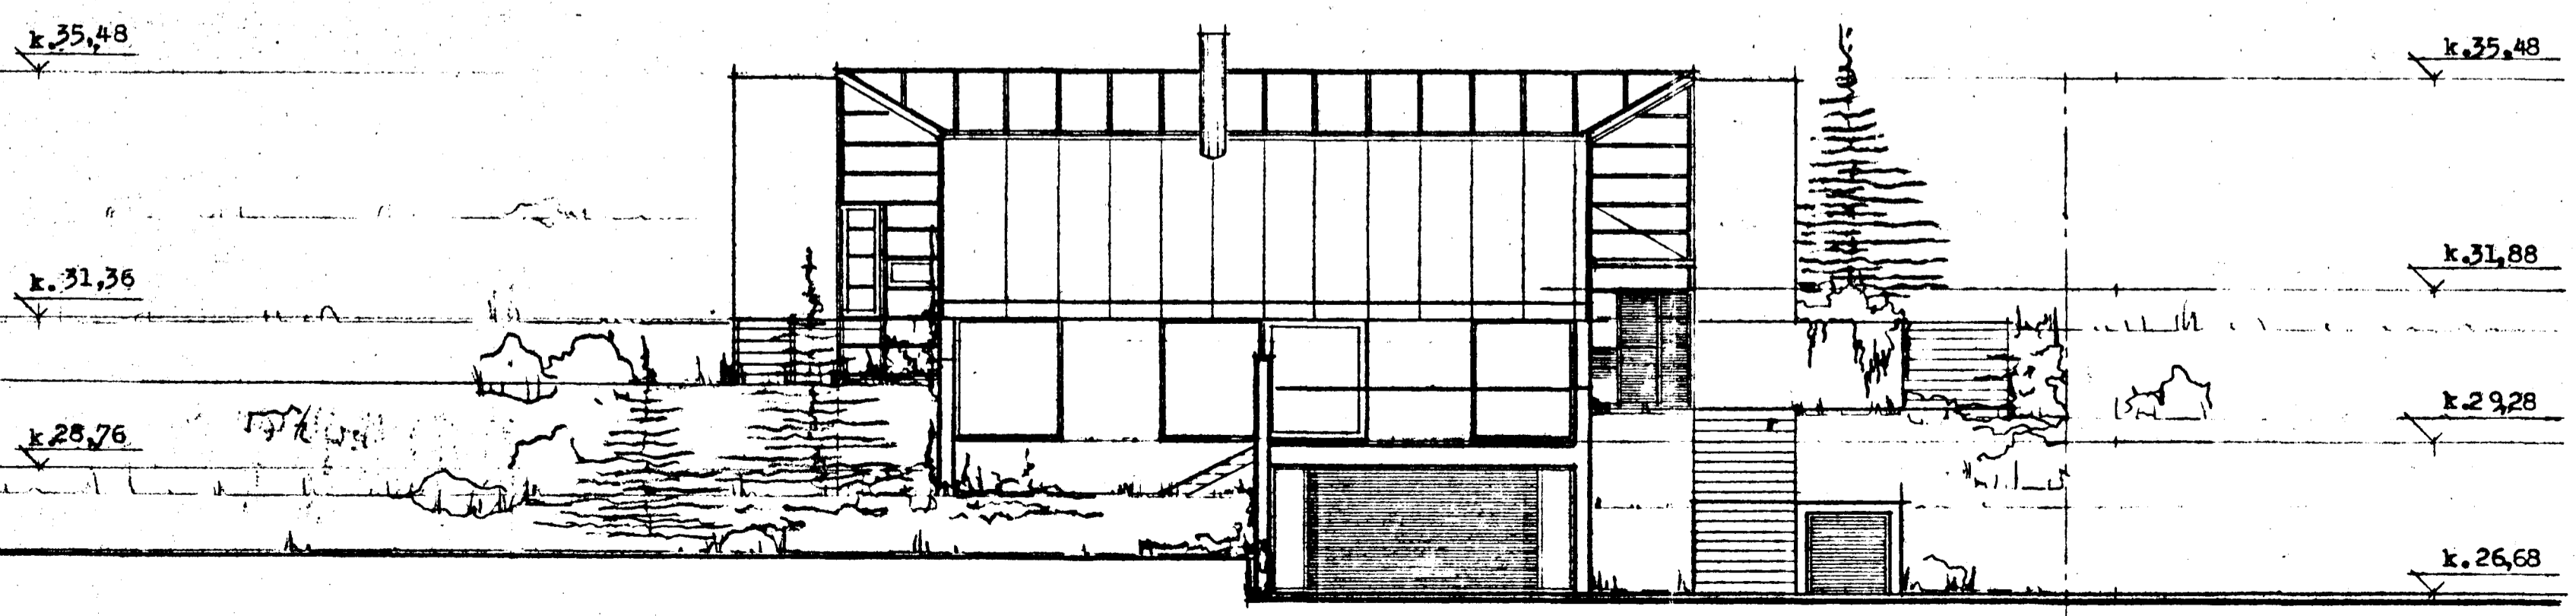

SUD-VESTURHLID