

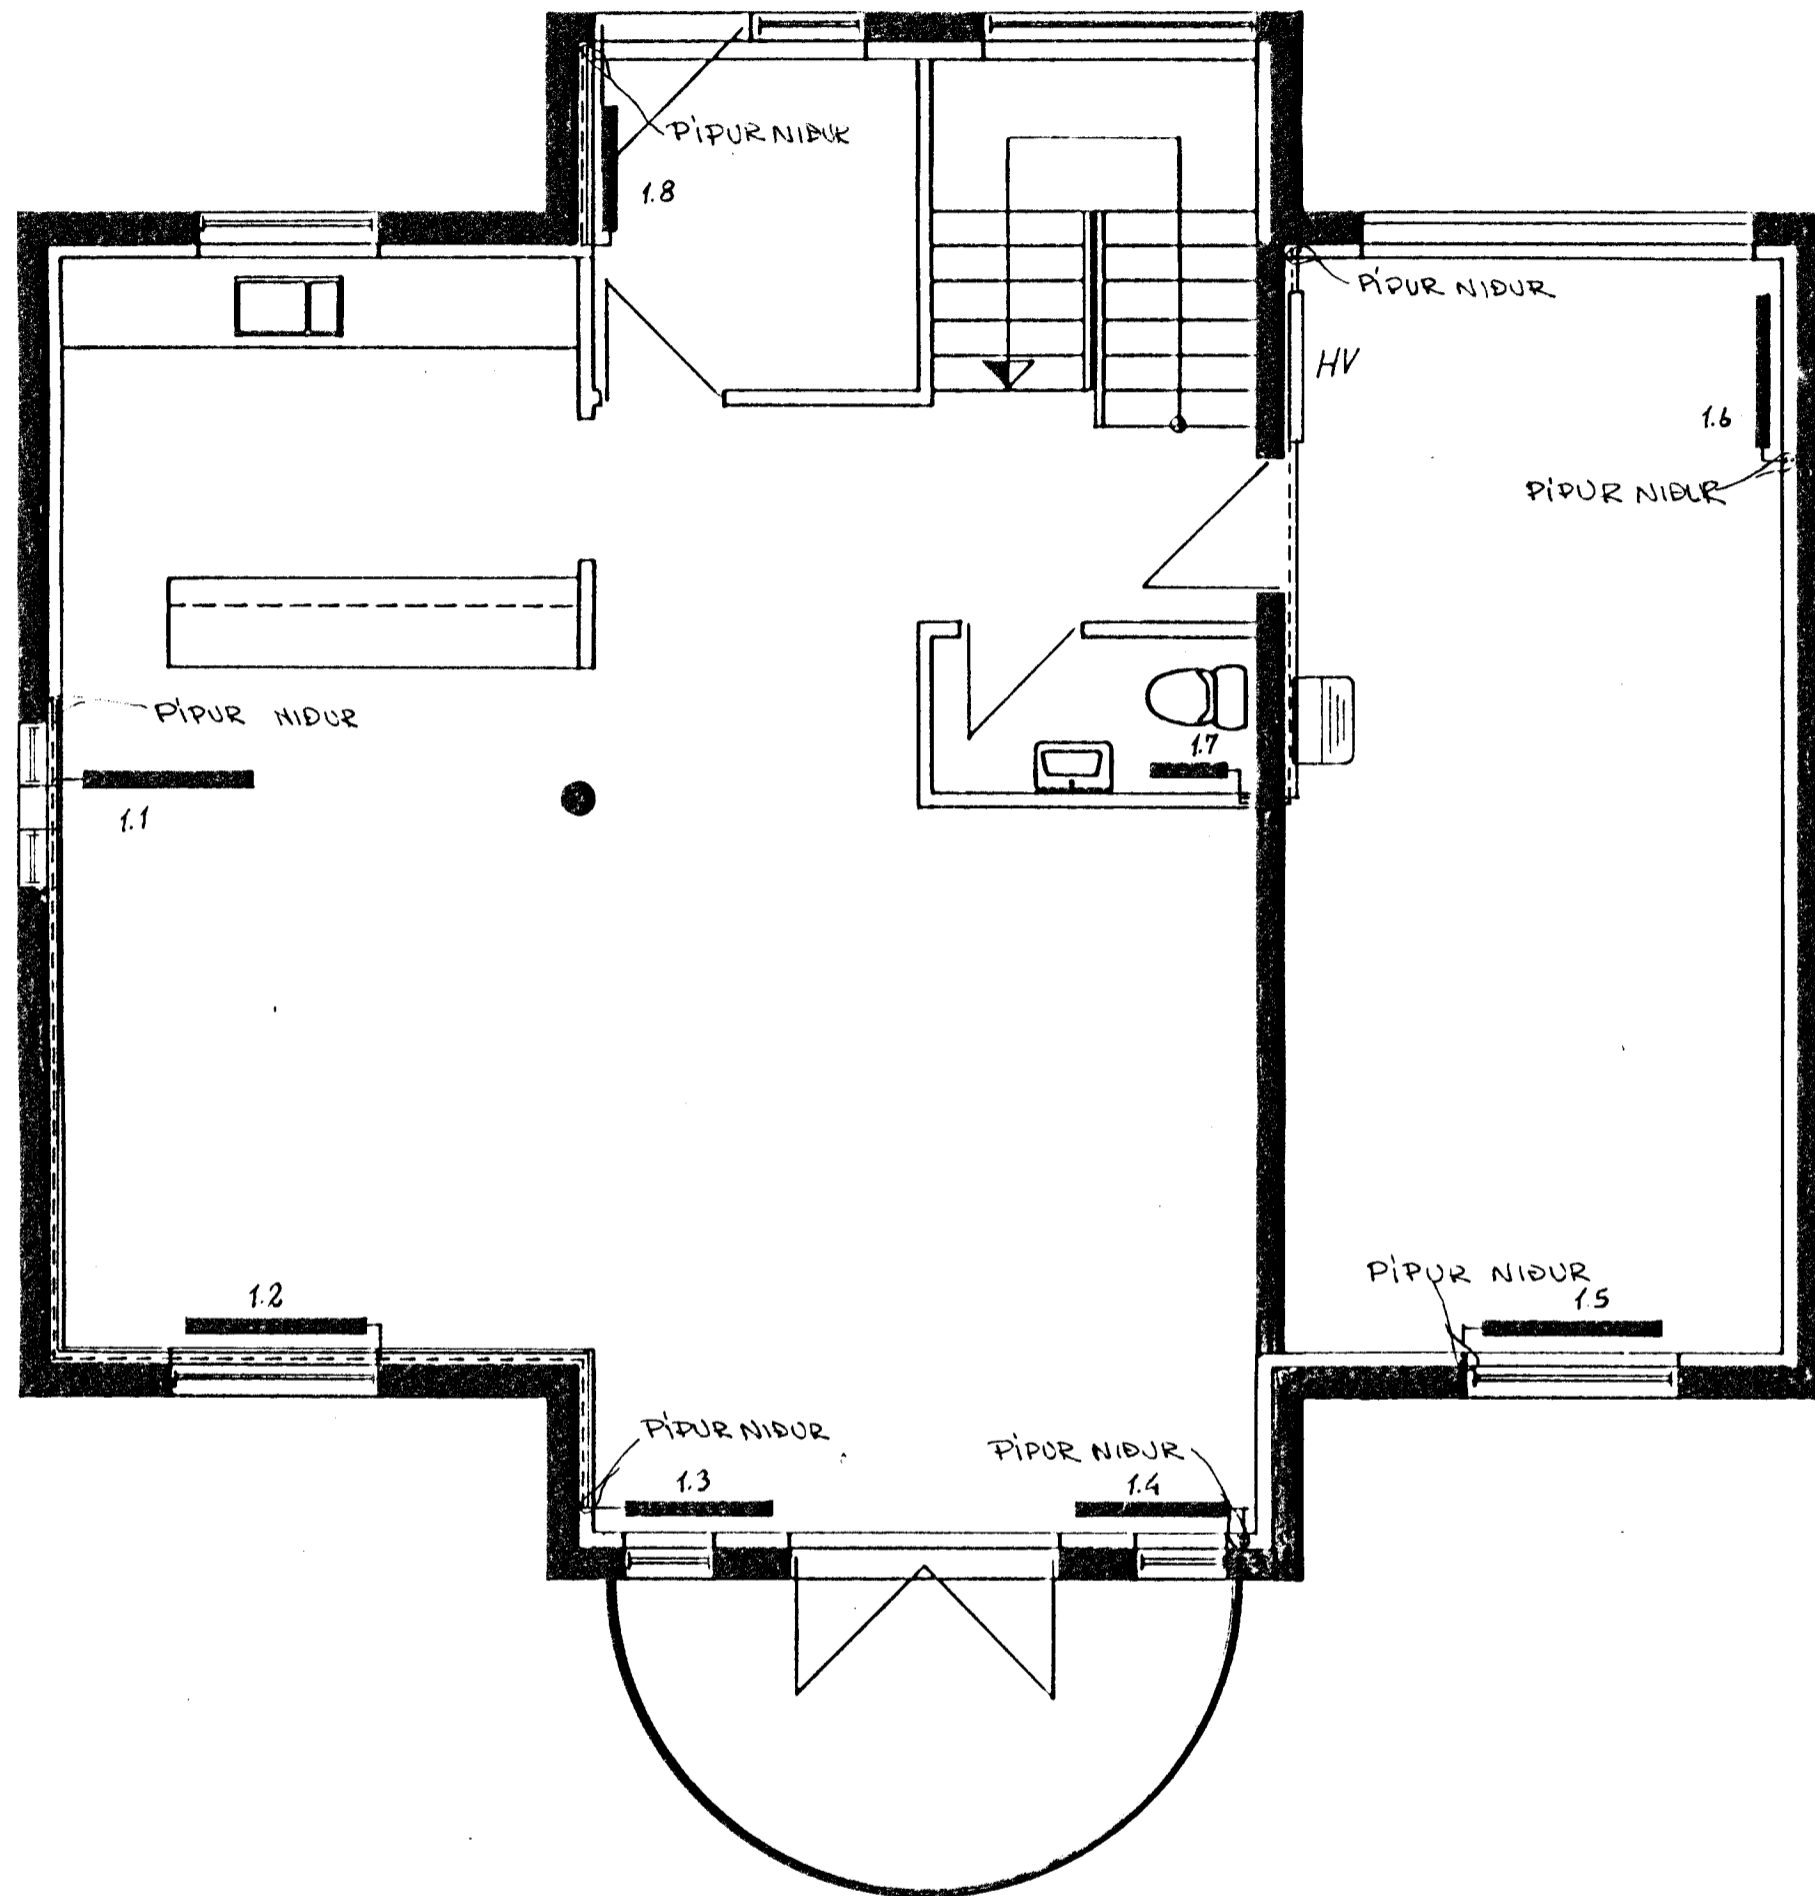


GRUNNMYND EFRI HÆÐAR 1:50

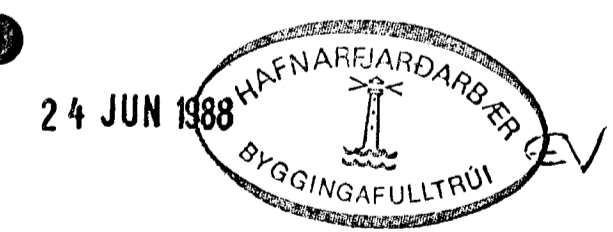

GRUNNMYND NEDRI HÆÐAR 1:50

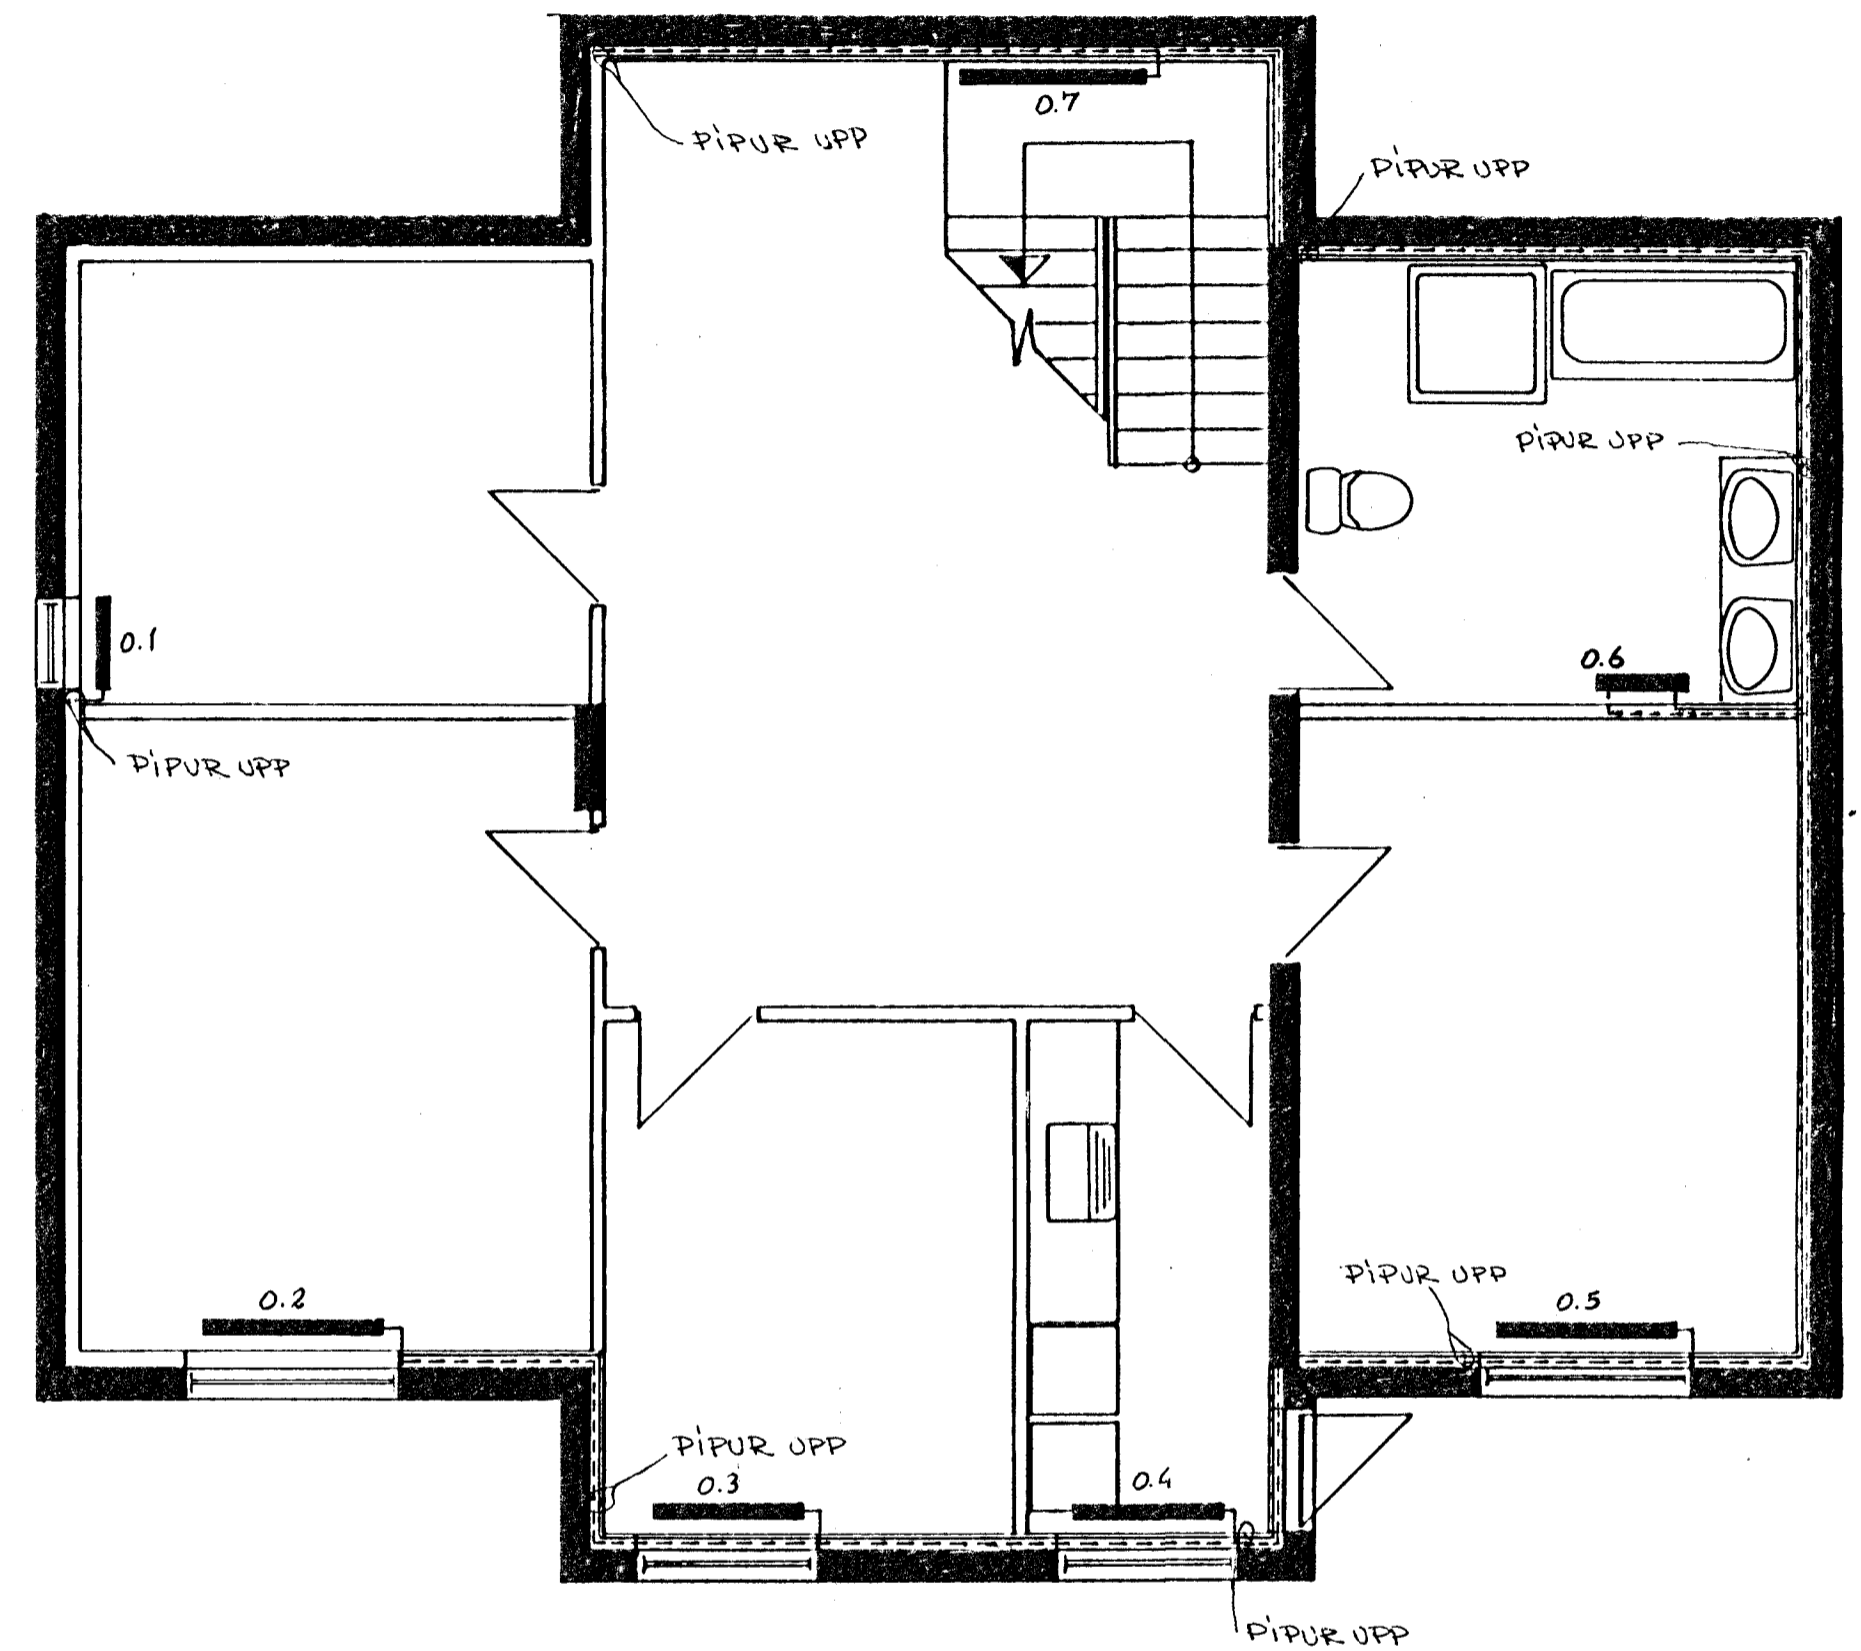

BREYTT Júní '88 Síðir B.

<b>VERKFRÆÐISTOFA</b>		HALDÓRS HANNESSONAR S. 91-54355 SUDURGÖTU 14 - 220 HAFNARFJÖRDUR	
FAGRABERG 52	HAFNARFIRÐI	Mkv: 1:50	Reiknað: <i>[Signature]</i>
HITALAGNIR GRUNNMYND		Teiknað: <i>[Signature]</i>	Yfirfarað: <i>[Signature]</i>
Verk:	Blað nr. 4.1.	Dags. JÚNÍ '87	