


Samþykkt á fundi bygginga-
nefndar þ. 7.15.1987

BYGGINGAFULLTRÚINN
Í HAFNARÍRDI

Björn Hjál
Ráskildur Sjálf. v. p.

FLATARMÁL HÚSS 3 x 205 m²
RÚMMÁL HÚSS 3 x 627 m³

1. EFRI HÆÐ	
BÍLSKÚR	28,1 m ² 28,9
ÍBÚÐ	74,4 m ² 77,2
2. HÆÐ	102,5 m ² 106,1
SAMTALS:	205,0 m ² 212,2

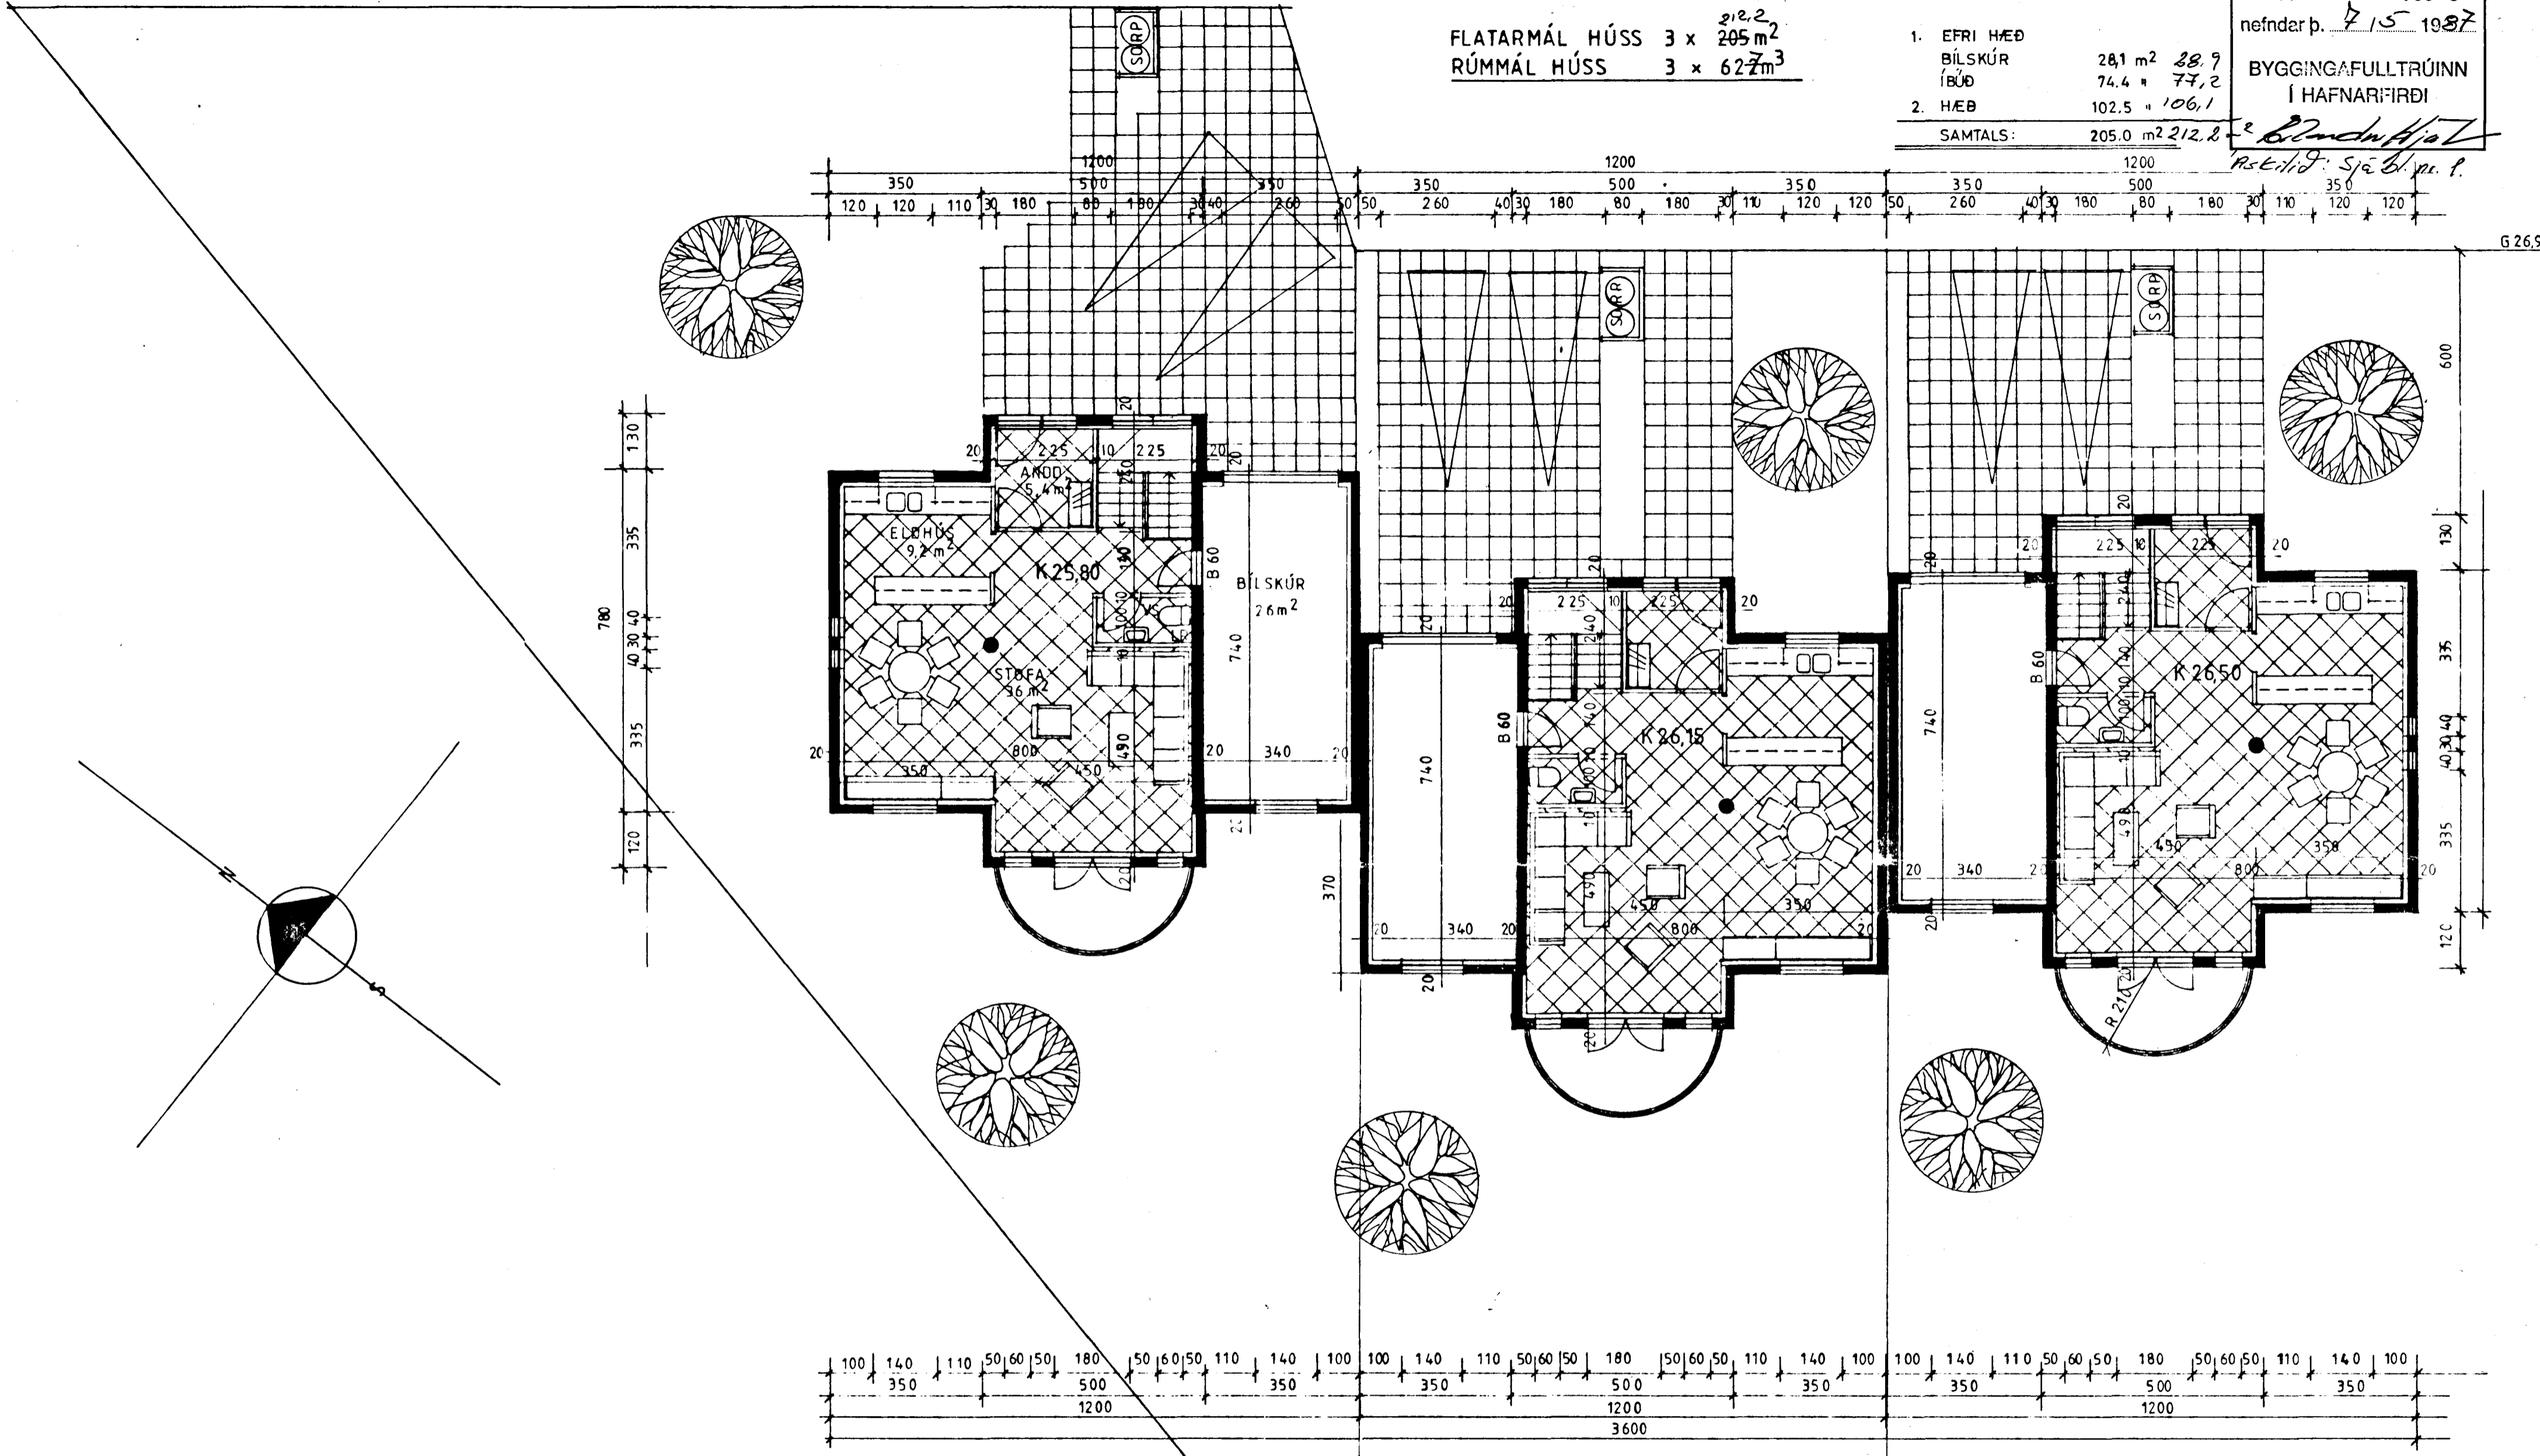


GRUNNMYND EFRI HÆÐAR

FAGRABERG 52 - 56

3

GRUNNMYND DAGS MAÍ '87
MKV 1:100

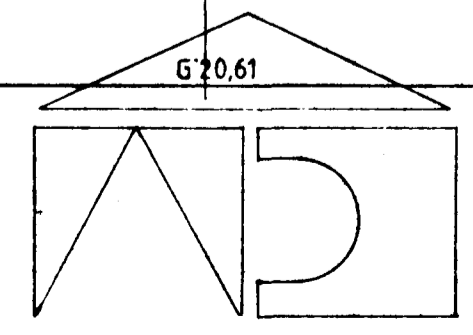

ARKÍTEKTAPJÓNUSTAN SF
GUBMUNDUR GUNNARSSON ARKITEKT FAÍ
SVEINN ÍVARSSON ARKITEKT FAÍ