Samþykkt á fundi byggingar-
nefndar þ. 7/5 1987
BYGGINGAFULLTRÚINN
Í HAFNARFIRÐI

Athugið: Gluggar á vesturhlið
verði samræmdir og
sorpgeymsla sé B-60

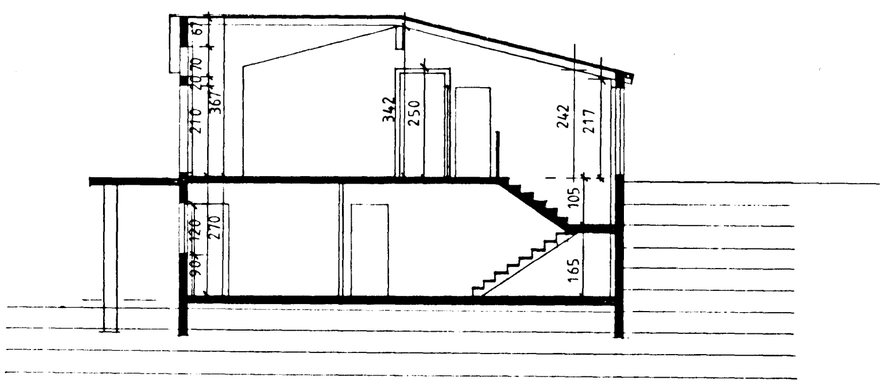

SNEIÐING

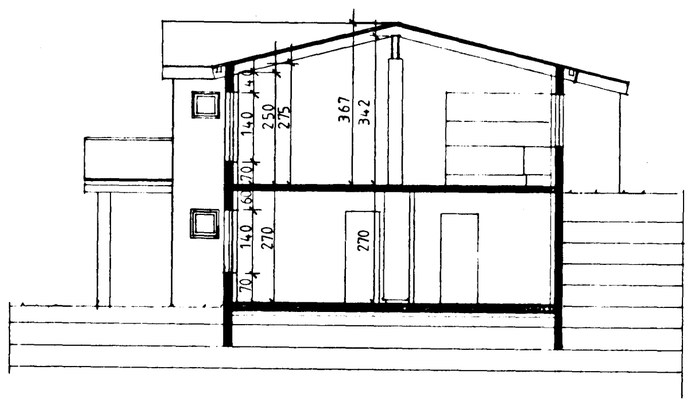

SNEIÐING

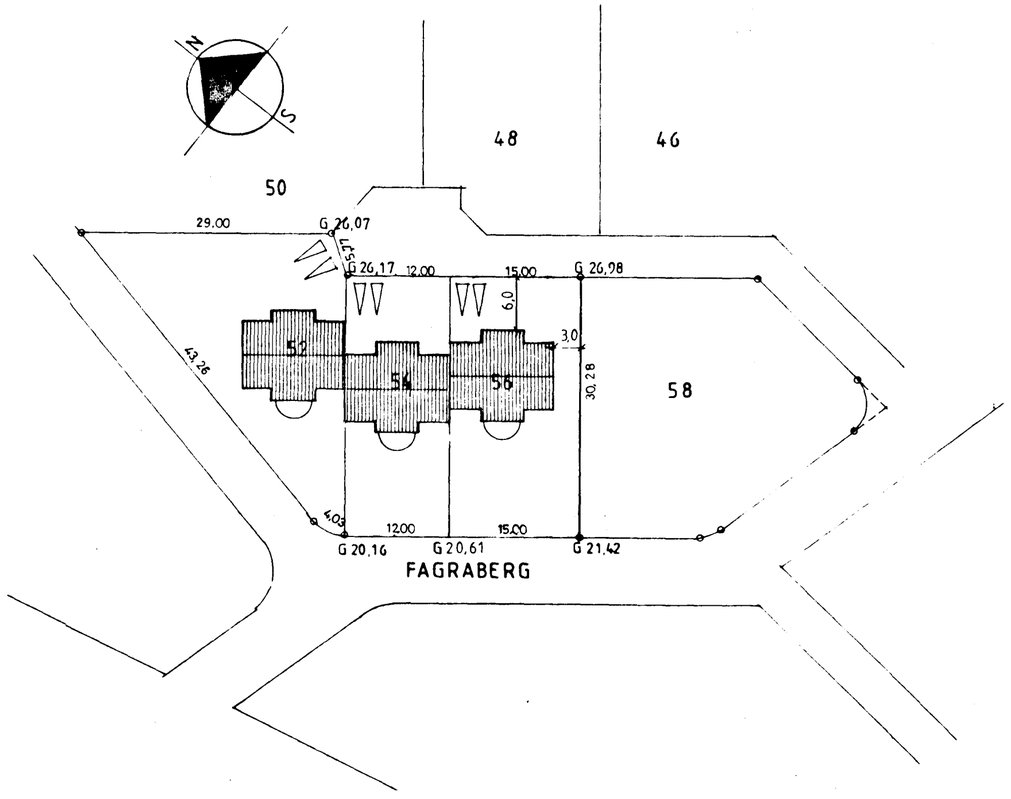

AFSTÖÐUMYND 1:500

FAGRABERG 52–56 **1**

SNEIÐING OG AFSTÖÐUMYND

DAGS MAÍ '87
MKV 1:100 OG 1:500

ARKITEKTAÞJÓNUSTAN S.F.
GUÐMUNDUR GUNNARSSON ARKITEKT FAÍ
SVEINN IVARSSON ARKITEKT FAÍ