


FLATARMÁL HÚSS 3 x 212,2 m<sup>2</sup>  
 RÚMMÁL HÚSS 3 x 627 m<sup>3</sup>

- 1. EFRI HÆÐ  
 BÍLSKÚR 289 m<sup>2</sup>  
 ÍBÚÐ 77,2 "
- 2. HÆÐ (EJALARI) 106,4 "
- SAMTALS: 202,2 m<sup>2</sup>

Samþykkt á fundi bygginga-  
 nefndar þ. 7.15.1987  
 BYGGINGAFULLTRÚINN  
 Í HAFNARFIRDI  
*[Signature]*  
 Nst. lfd: Sjá bl. nr. 1

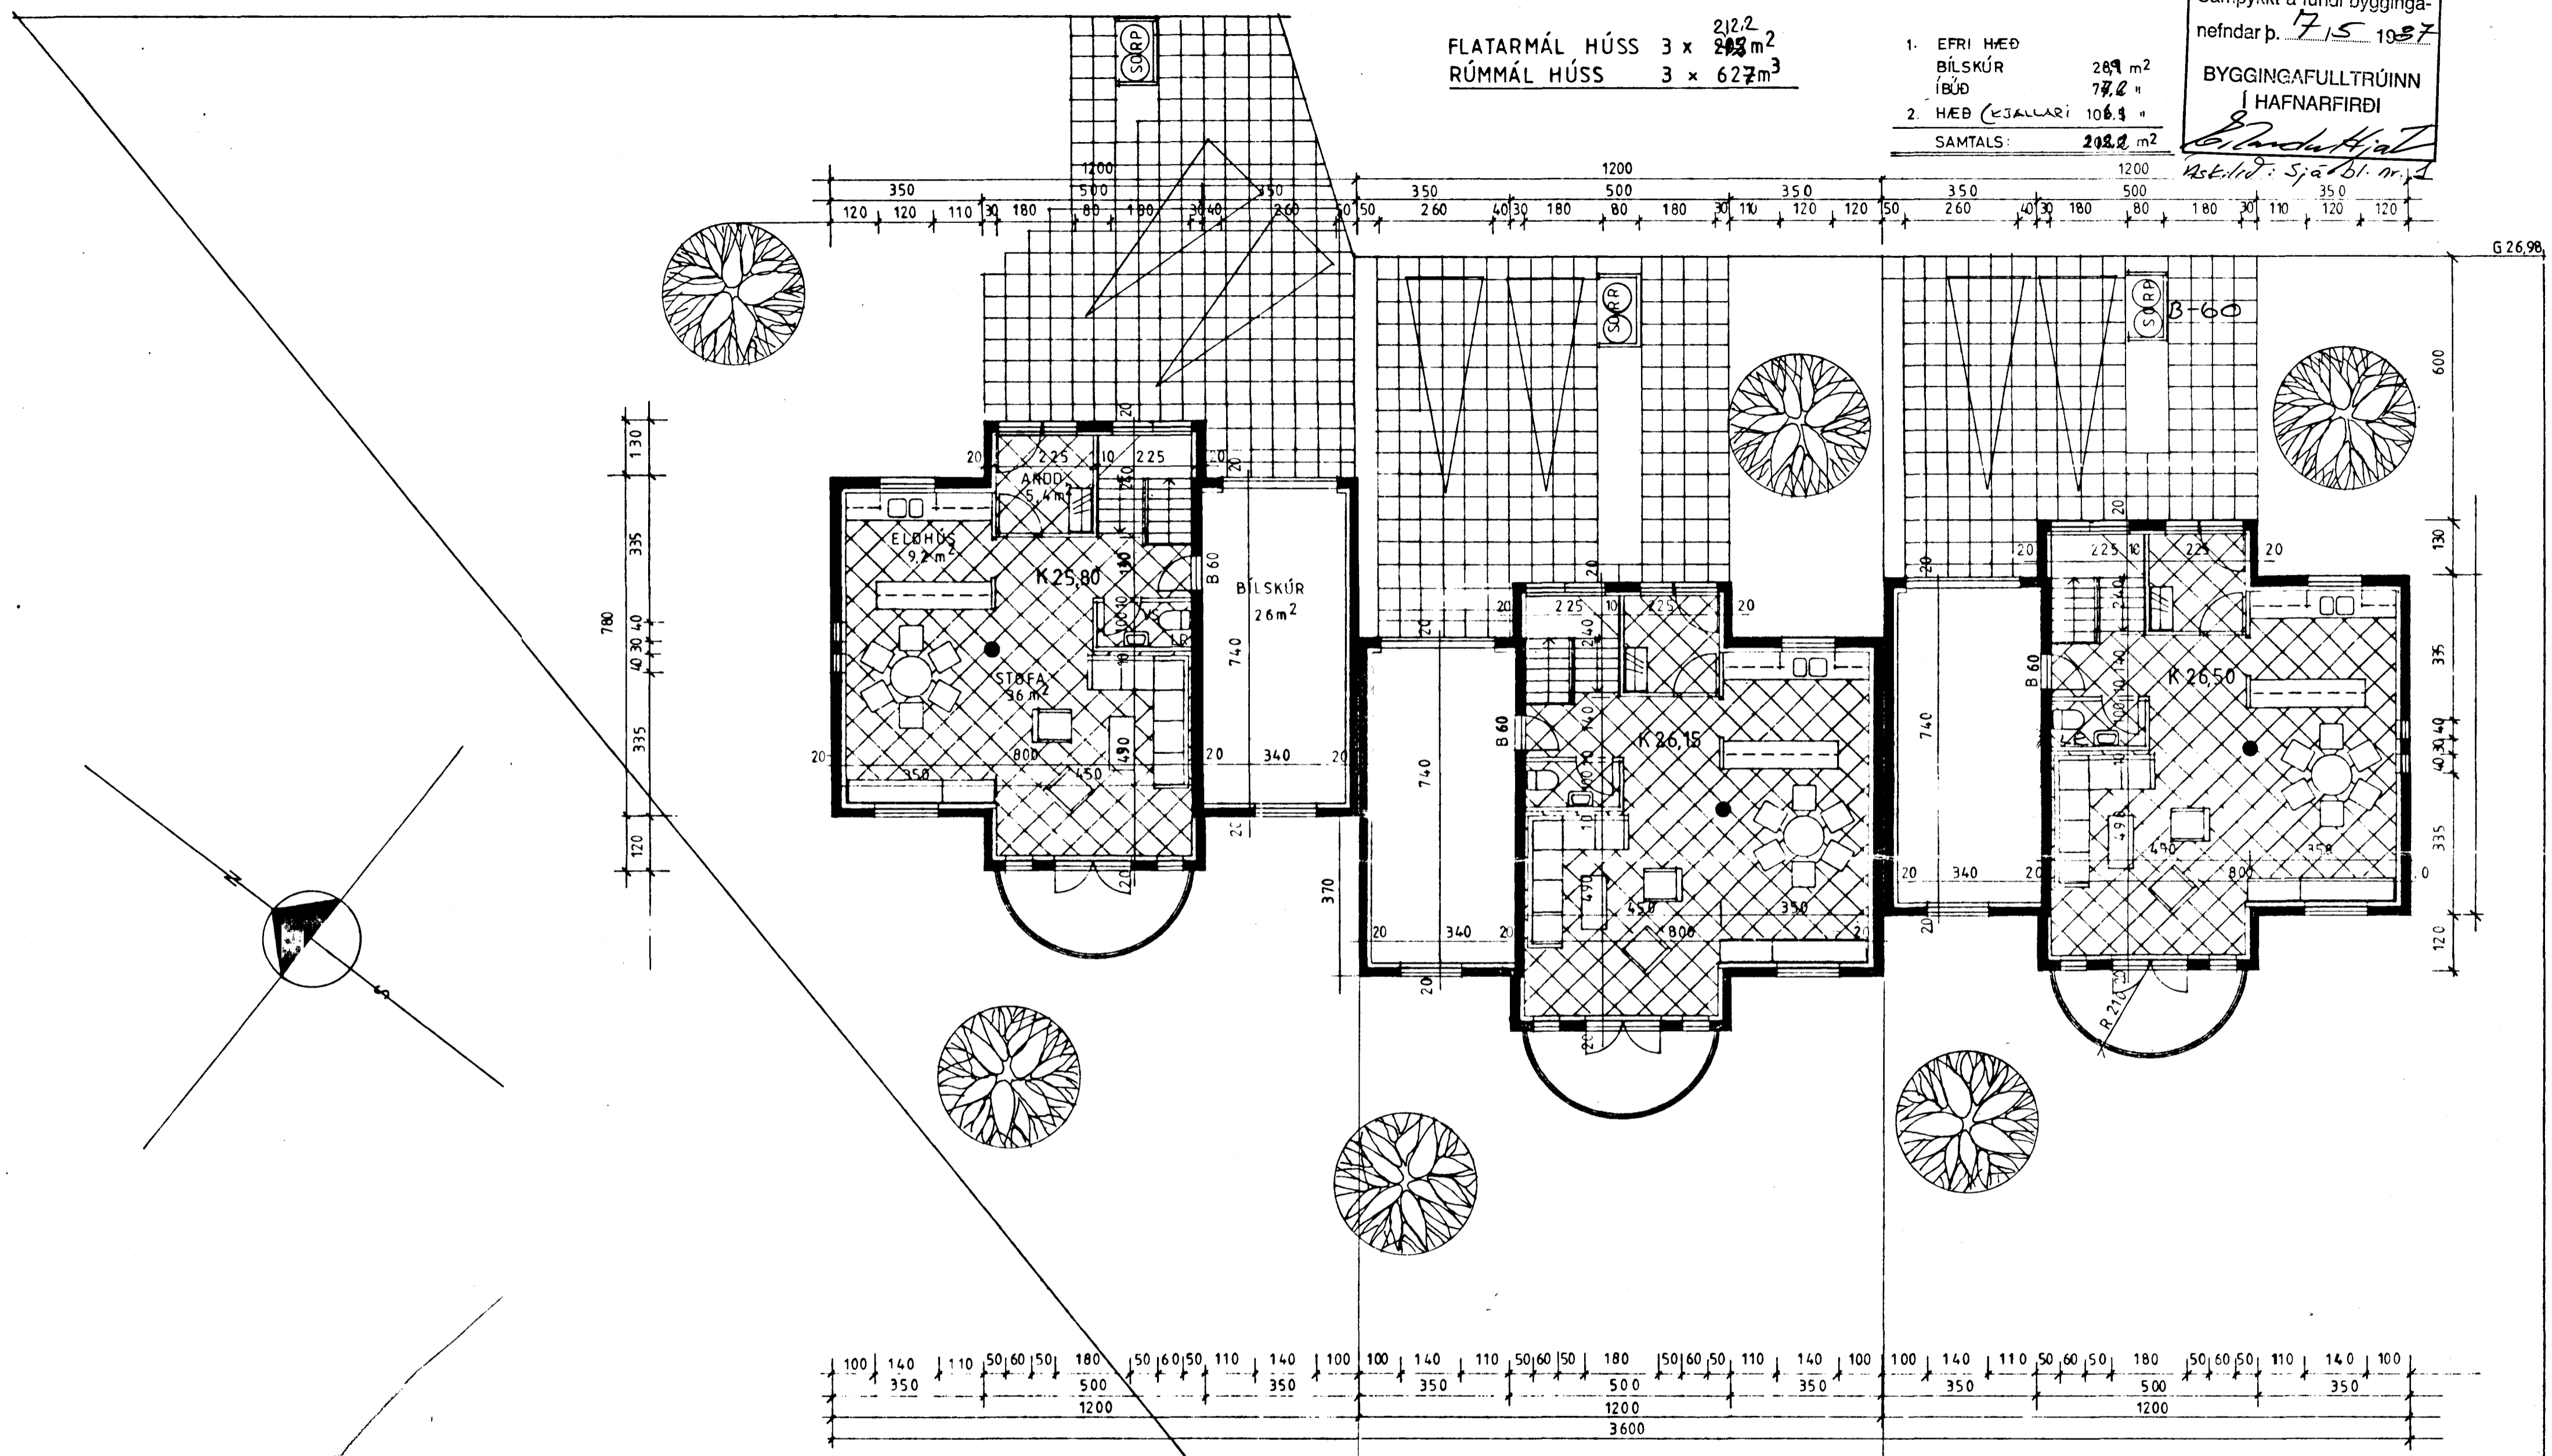


GRUNNMYND EFRI HÆÐAR

54  
 FAGRABERG 52 - 56

3

GRUNNMYND DAGS MAÍ '87  
 MKV 1:100

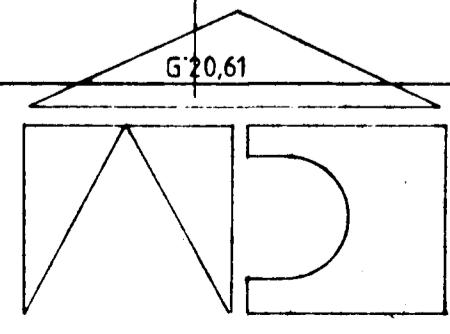

ARKÍTEKTAFJÓNUSTAN SF  
 GUDMUNDUR GUNNARSSON ARKÍTEKT FAÍ  
 SVEINN ÍVARSSON ARKÍTEKT FAÍ