


Samþykkt á fundi bygginga-
nefndar þ. 7.15 1987


BYGGINGAFULLTRÚINN
Í HAFNARFIRÐI

Einarhúsið


Ástíð: Gluggar á vesturhlíð
Verði samþykt og
Sörpgeymsla sé 5-60

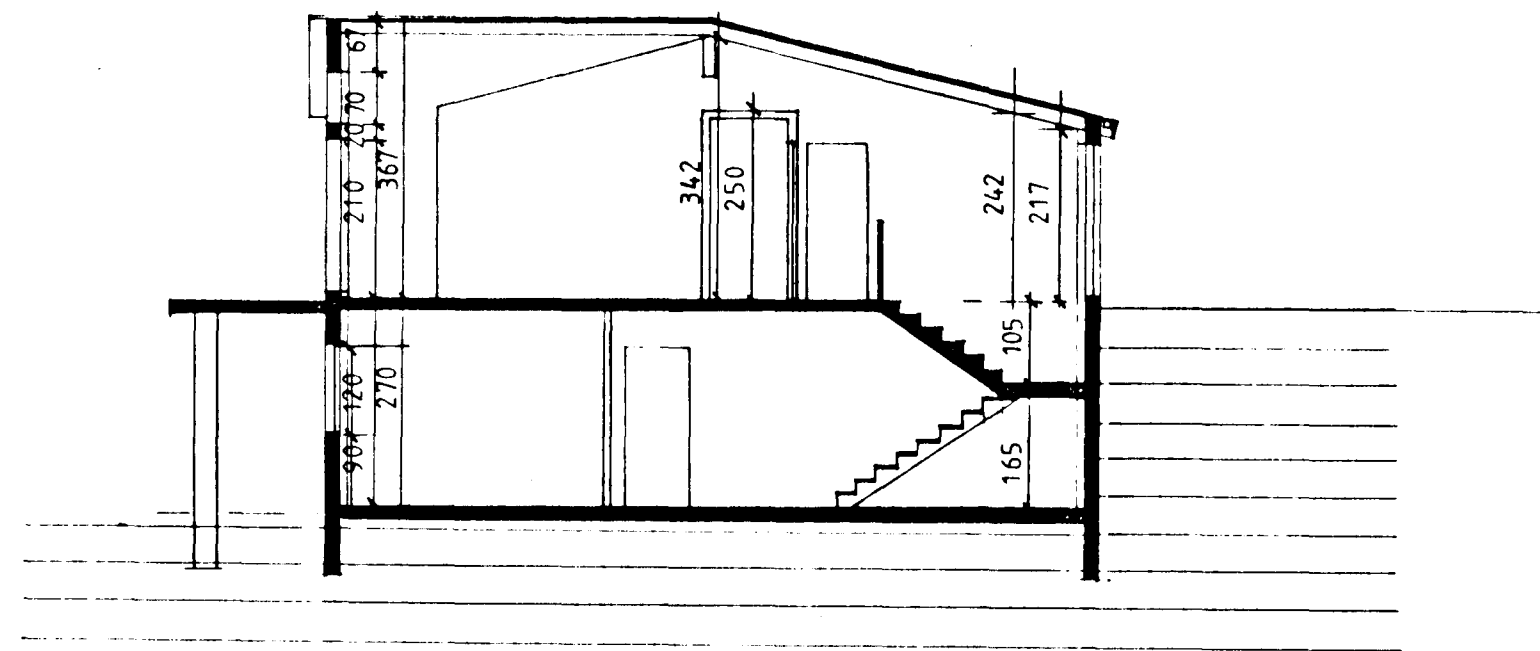

SNEIÐING

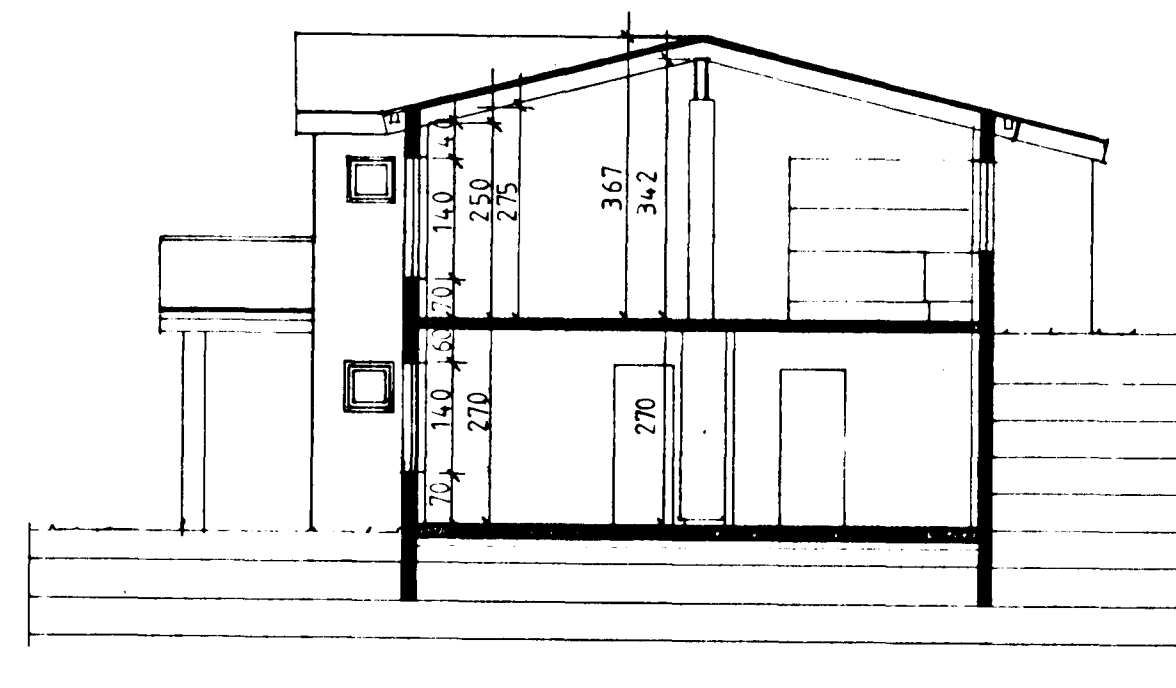

SNEIÐING

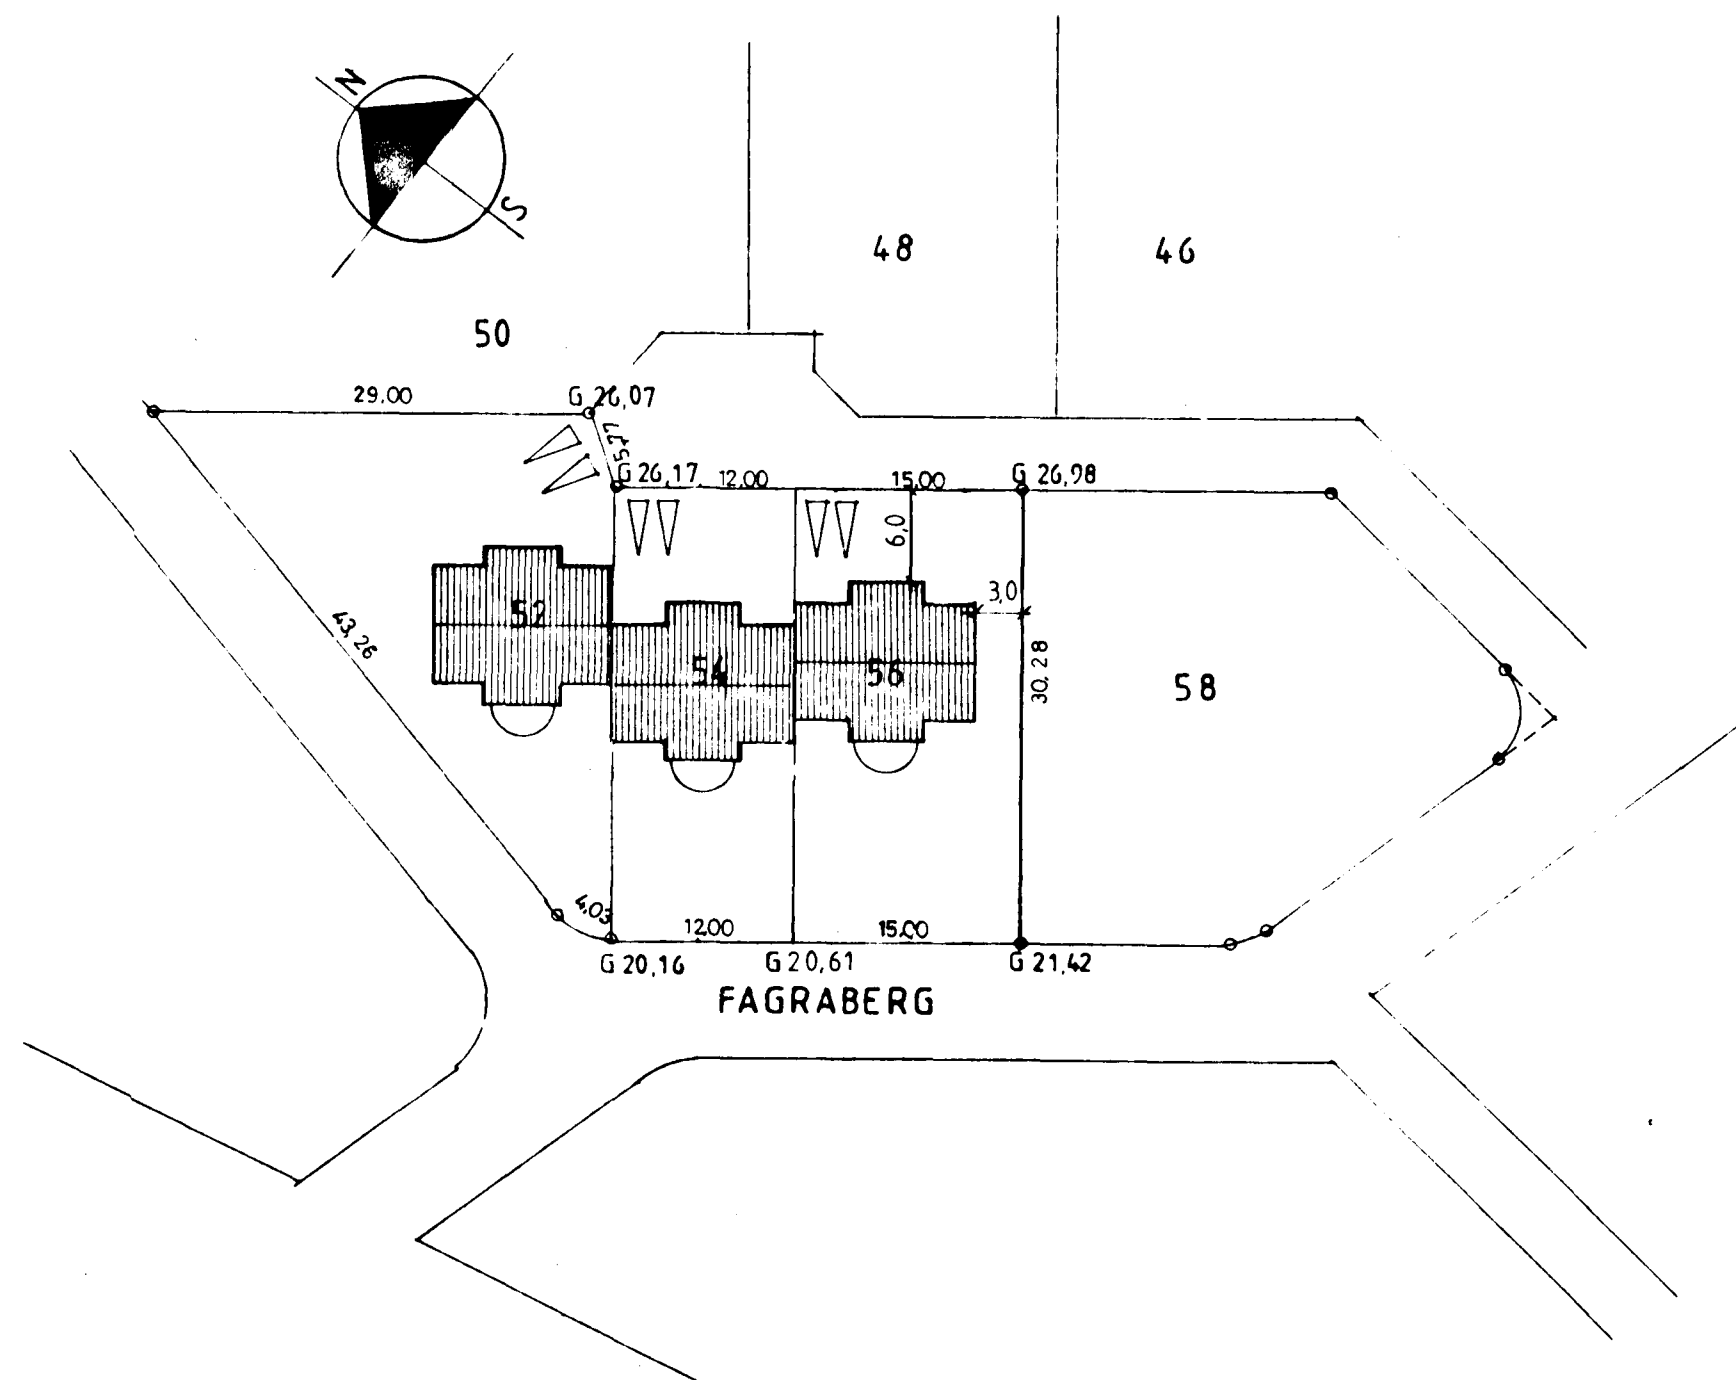


AFSTÖÐUMYND 1:500

54
FAGRABERG 52-56

1

SNEIÐING OG AFSTÖÐUMYND

DAGS MAÍ '87
MKV 1:100 OG 1:500

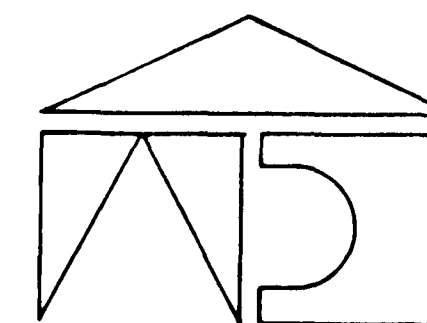

ARKITEKTAPJÓNUSTAN S.F.

GUÐMUNDUR GUNNARSSON ARKITEKT FAI

Sveinn
SVEINNIVARSSON ARKITEKT FAI

Sveinn