
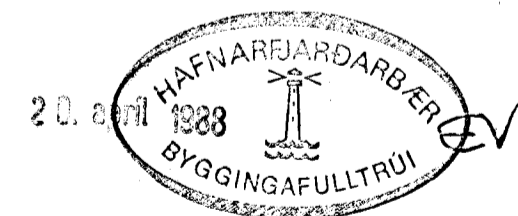


RÚMMYND 1:50

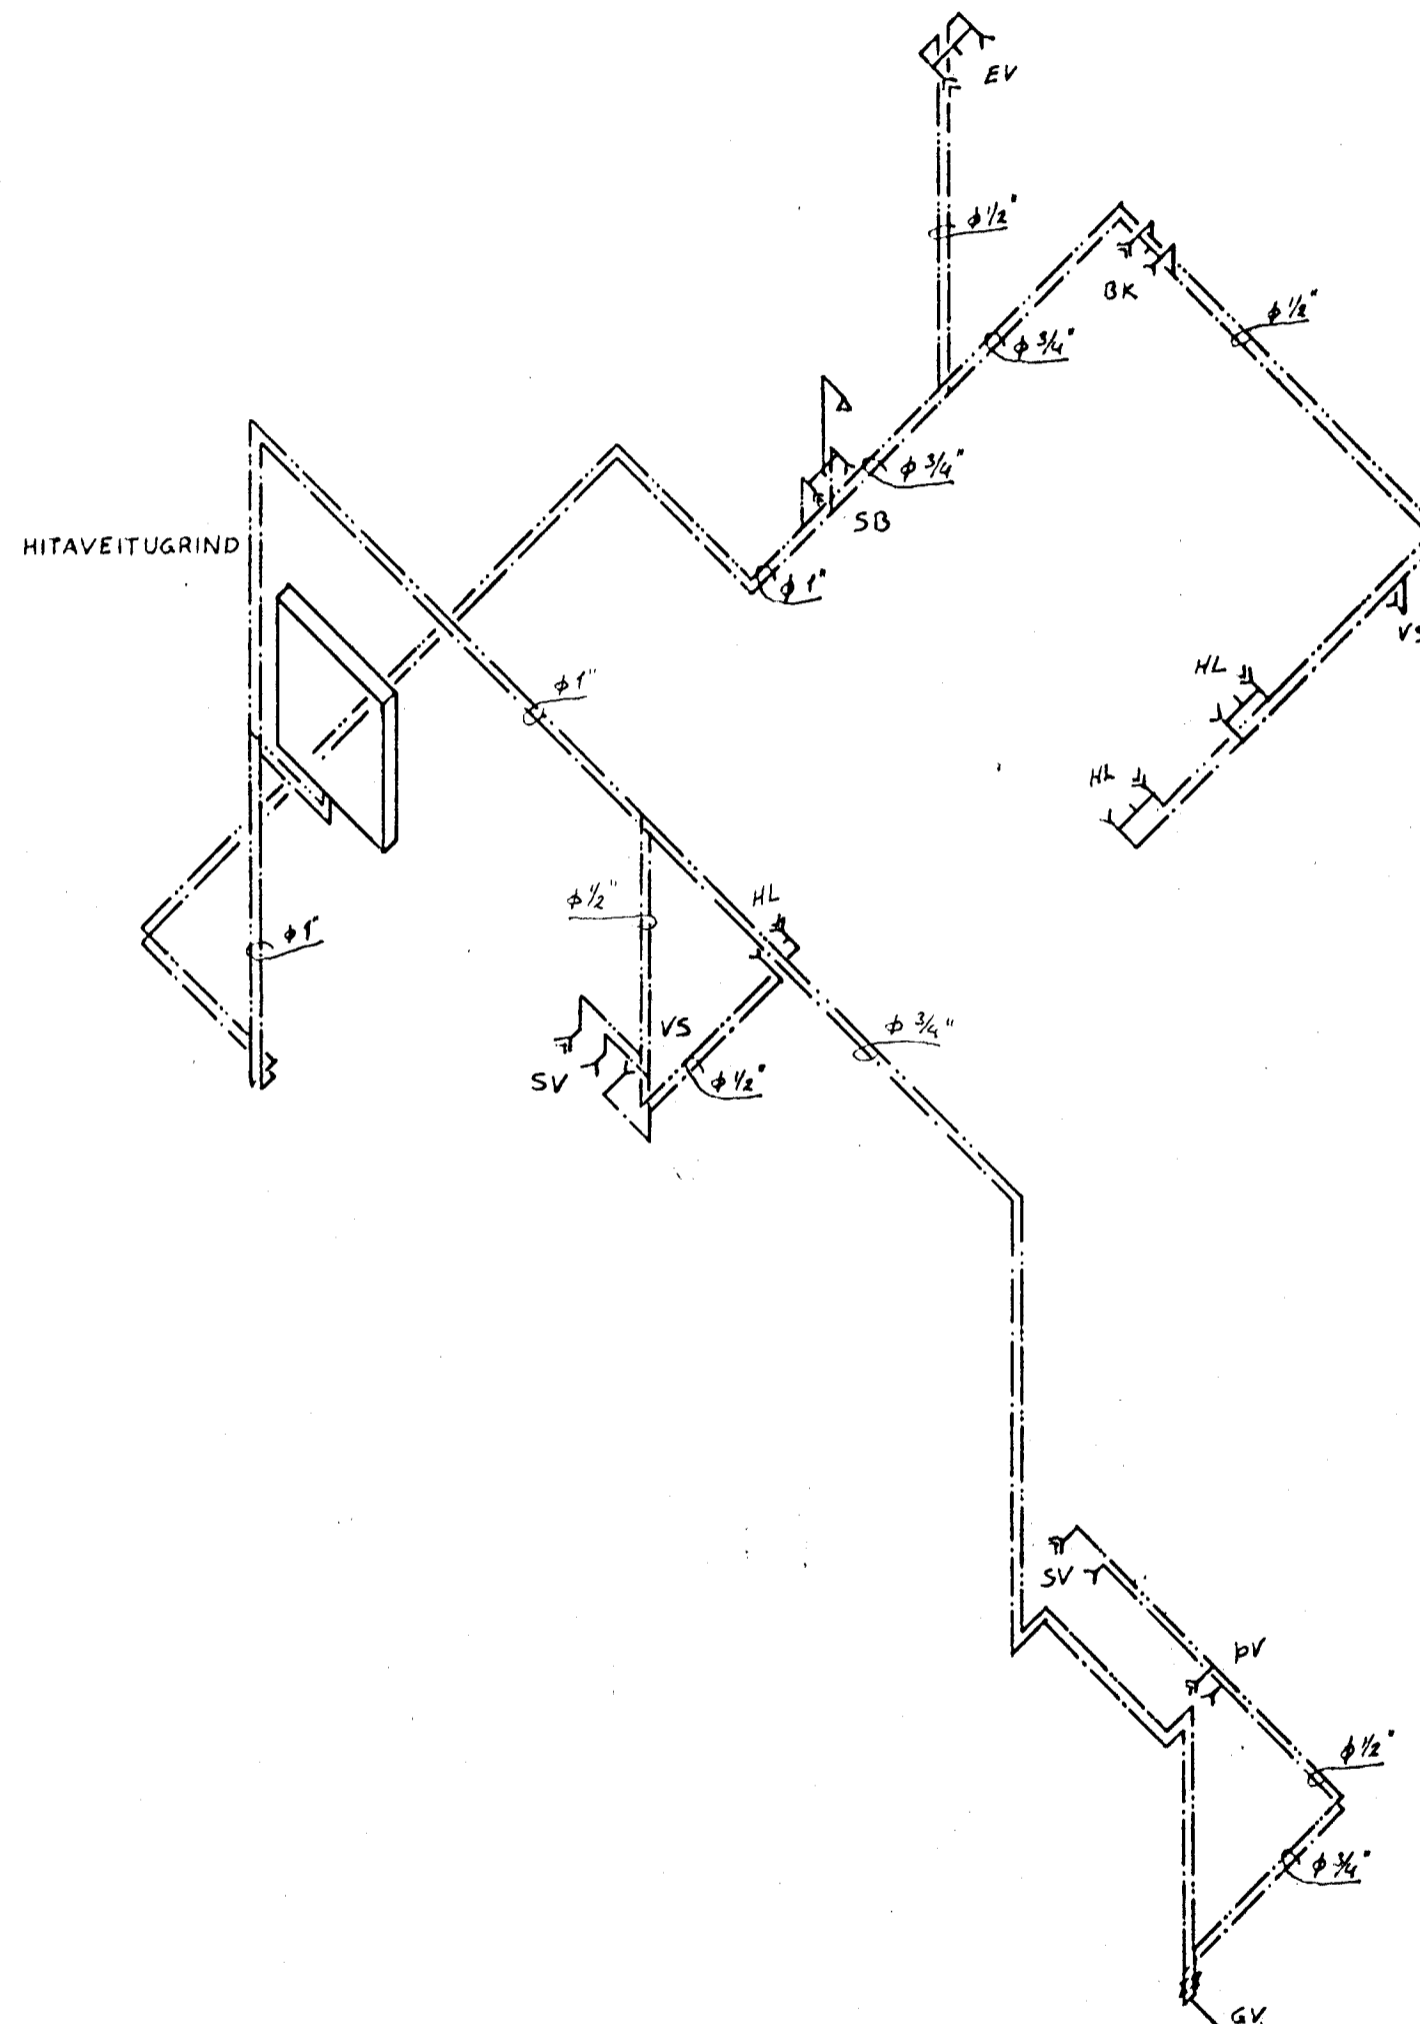

BREYTT April '88 *Sidís Bragason.*

VERKFRÆÐISTOFA		HALLDÓRS HANNESSONAR S. 91-54355 SUÐURGÖTU 14 - 220 HAFNARFJÓRDUR	
FAGRABERG 54+56 HAFNARFIRÐI		Mkv: 1:50	Reiknað: <i>Sidís B.</i>
VATNSLAGNIR. RÚMMYND.		Teiknað: <i>Sidís B.</i>	Yfirfarað: <i>SB</i>
Verk:	Blað nr: 3.2	Daga: Júní '87	