


Samþykkt á fundi bygginga-
nefndar þ. 7.15.1987

BYGGINGAFULLTRÚINN
Í HAFNARFIRÐI

Blátt: sjá bl. nr. 1.

FLATARMÁL HÚSS 3 x 212,2
RÚMMÁL HÚSS 3 x 627 m³

1. EFRI HÆÐ	
BÍLSKÚR	28,1 m ² 28,9
ÍBÚÐ	74,4 " 77,2
2. HÆÐ	102,5 " 106,1
SAMTALS:	205,0 m ² 212,2

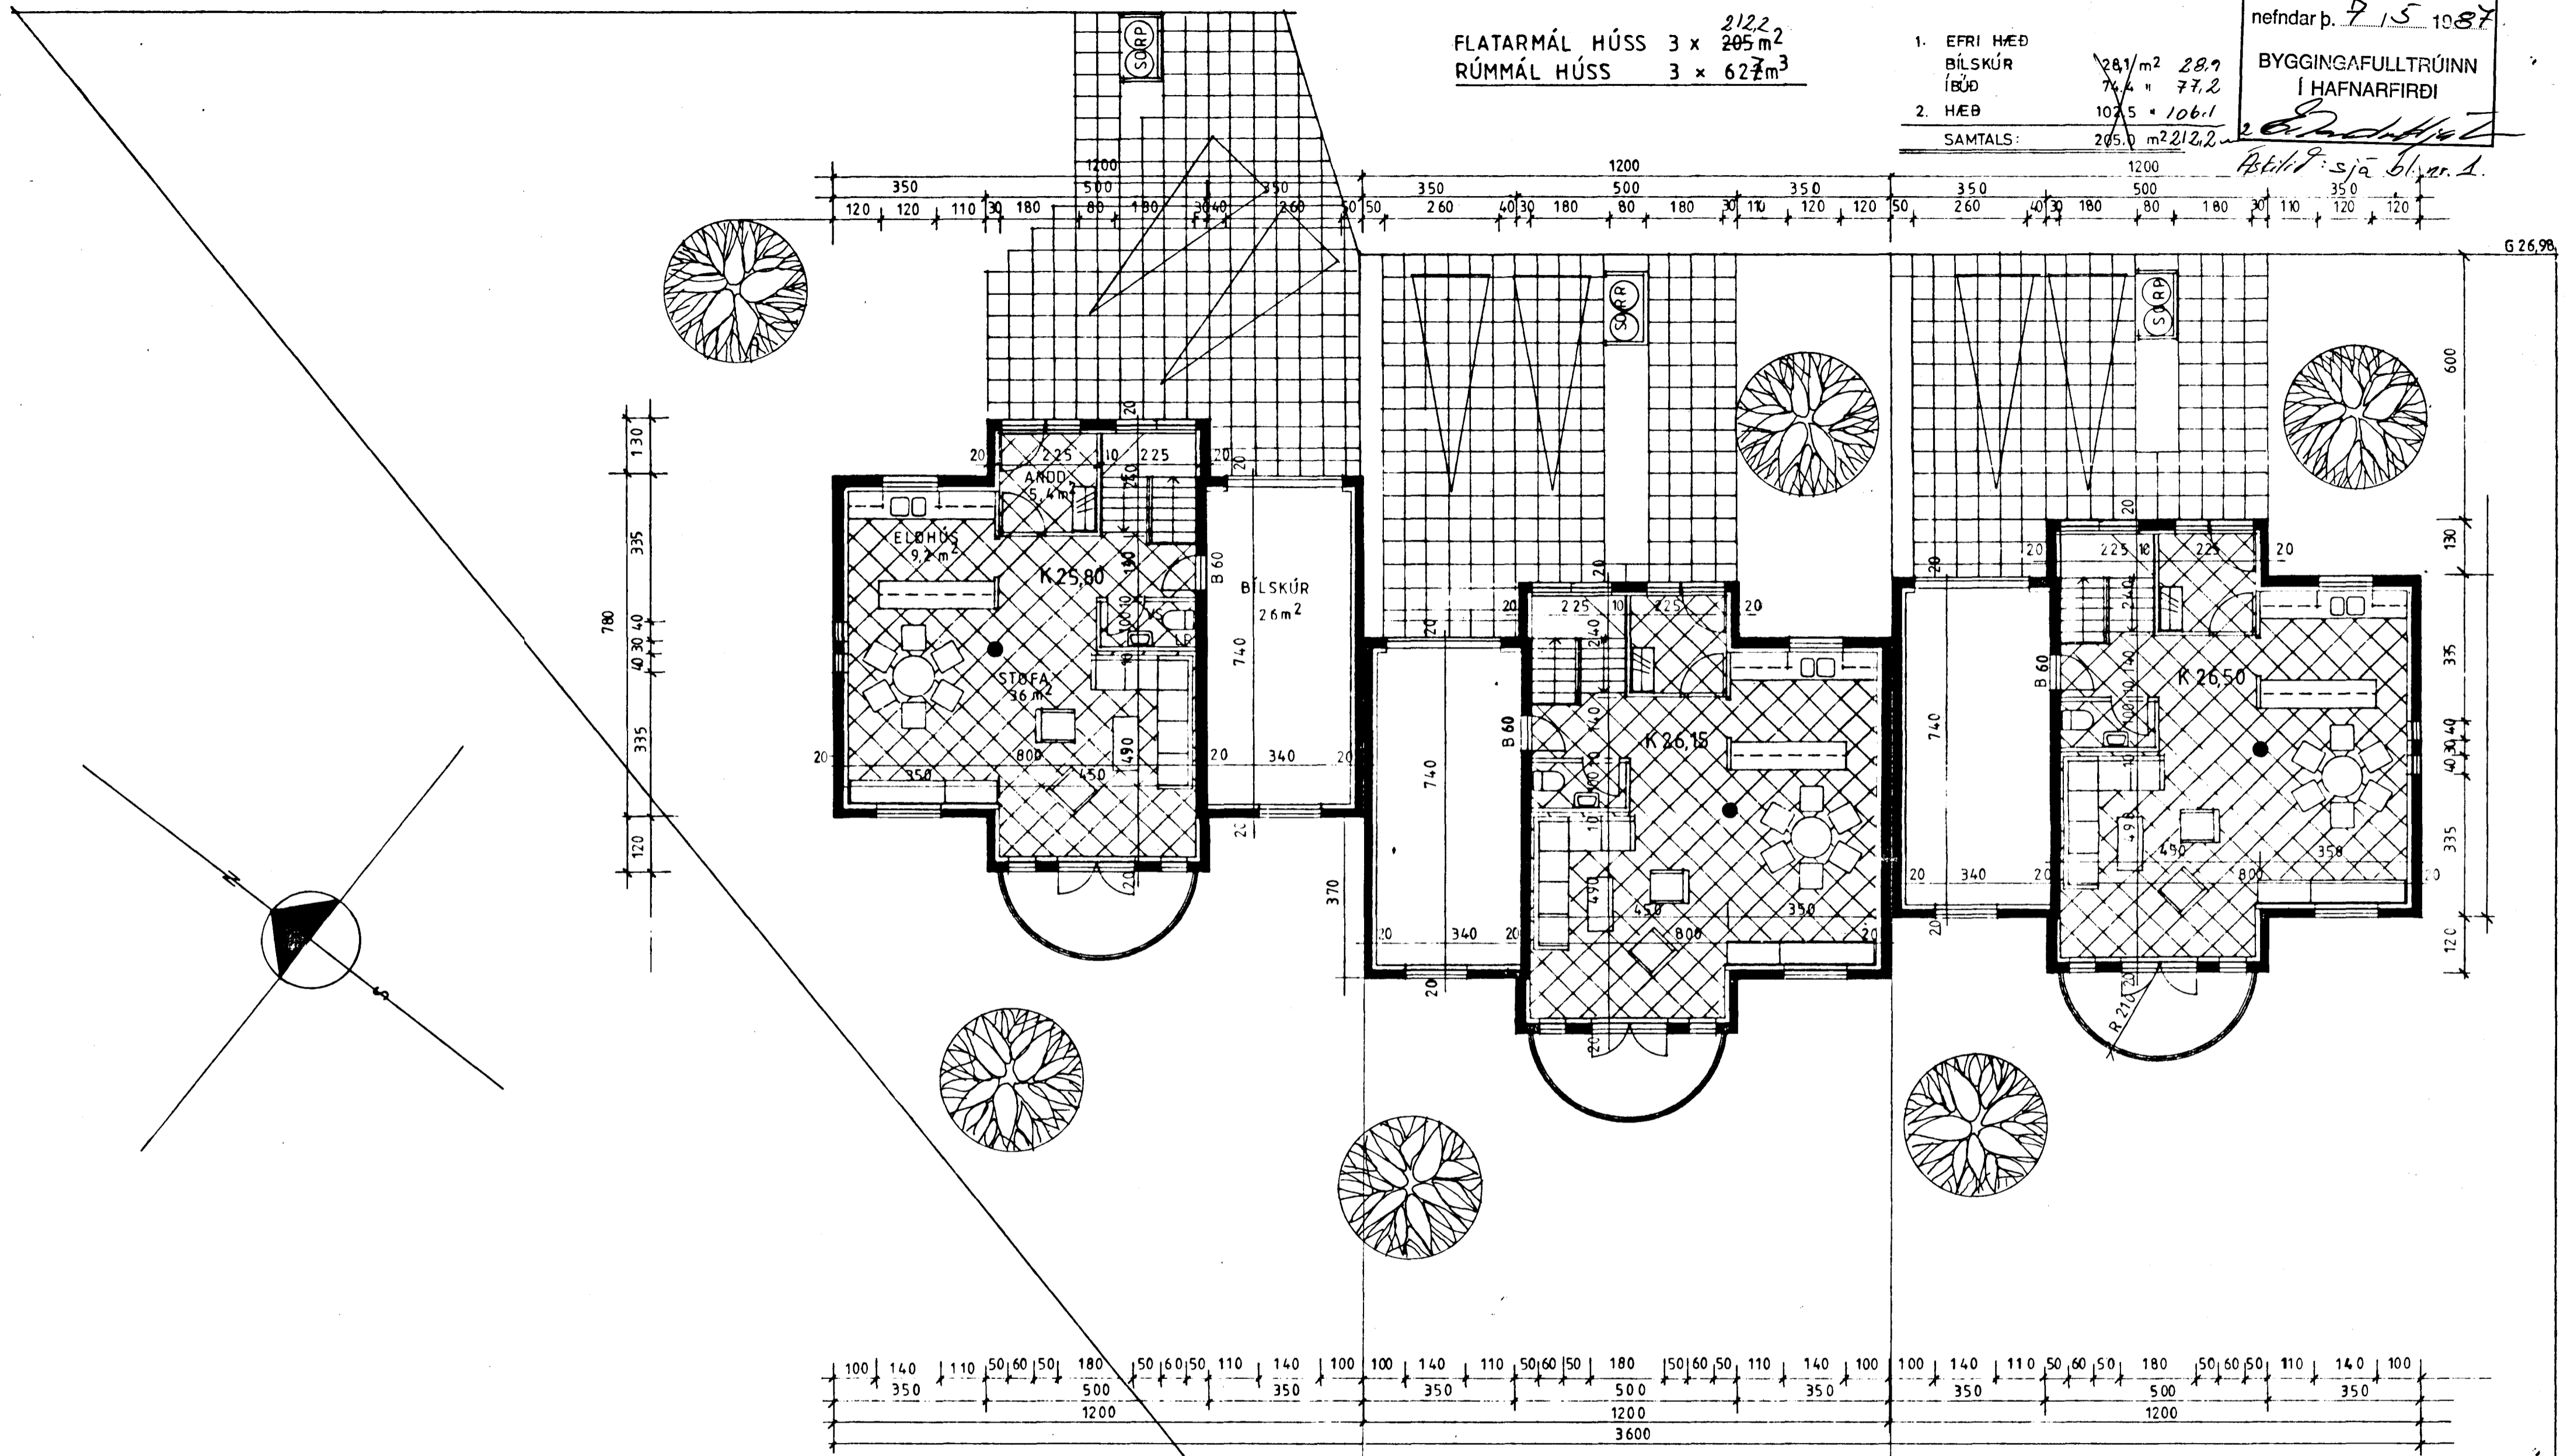


GRUNNMYND EFRI HÆÐAR

FAGRABERG 52 - 56

3

GRUNNMYND DAGS MAÍ '87 MKV 1:100 G 21,42

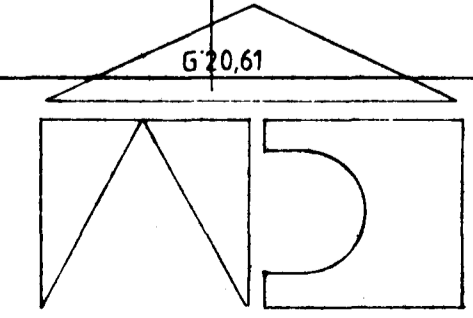

ARKÍTEKTAFJÓNUSTAN SF
GUDMUNDUR GUNNARSSON ARKITEKT FAÍ
SVEINN ÍVARSSON ARKITEKT FAÍ