



Samþykkt á fundi bygginga-
nefndar þ. 7.15.1987
BYGGINGAFULLTRÚINN
Í HAFNARFIRÐI
E. Þorvaldursson


*Astilíð: Gluggar á vesturlíð
Verdi samrýmdir og
söppugmála sé B-6*

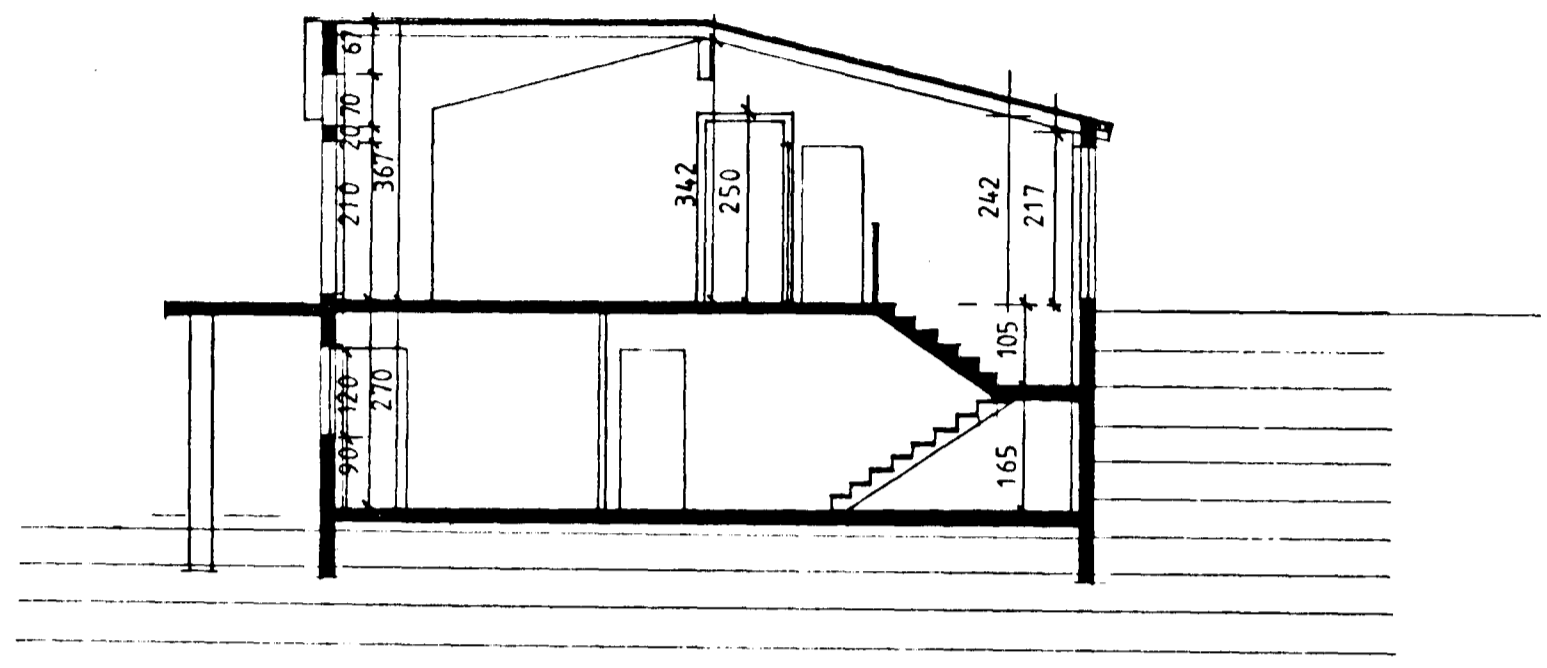

SNEIÐING

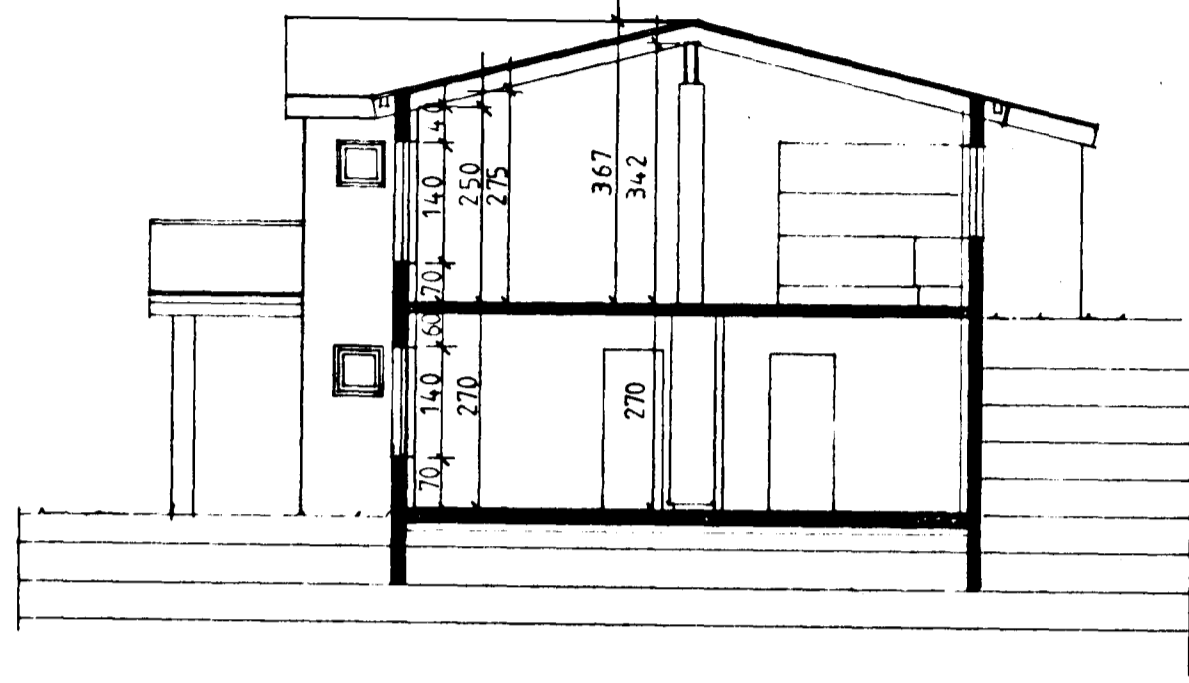

SNEIÐING

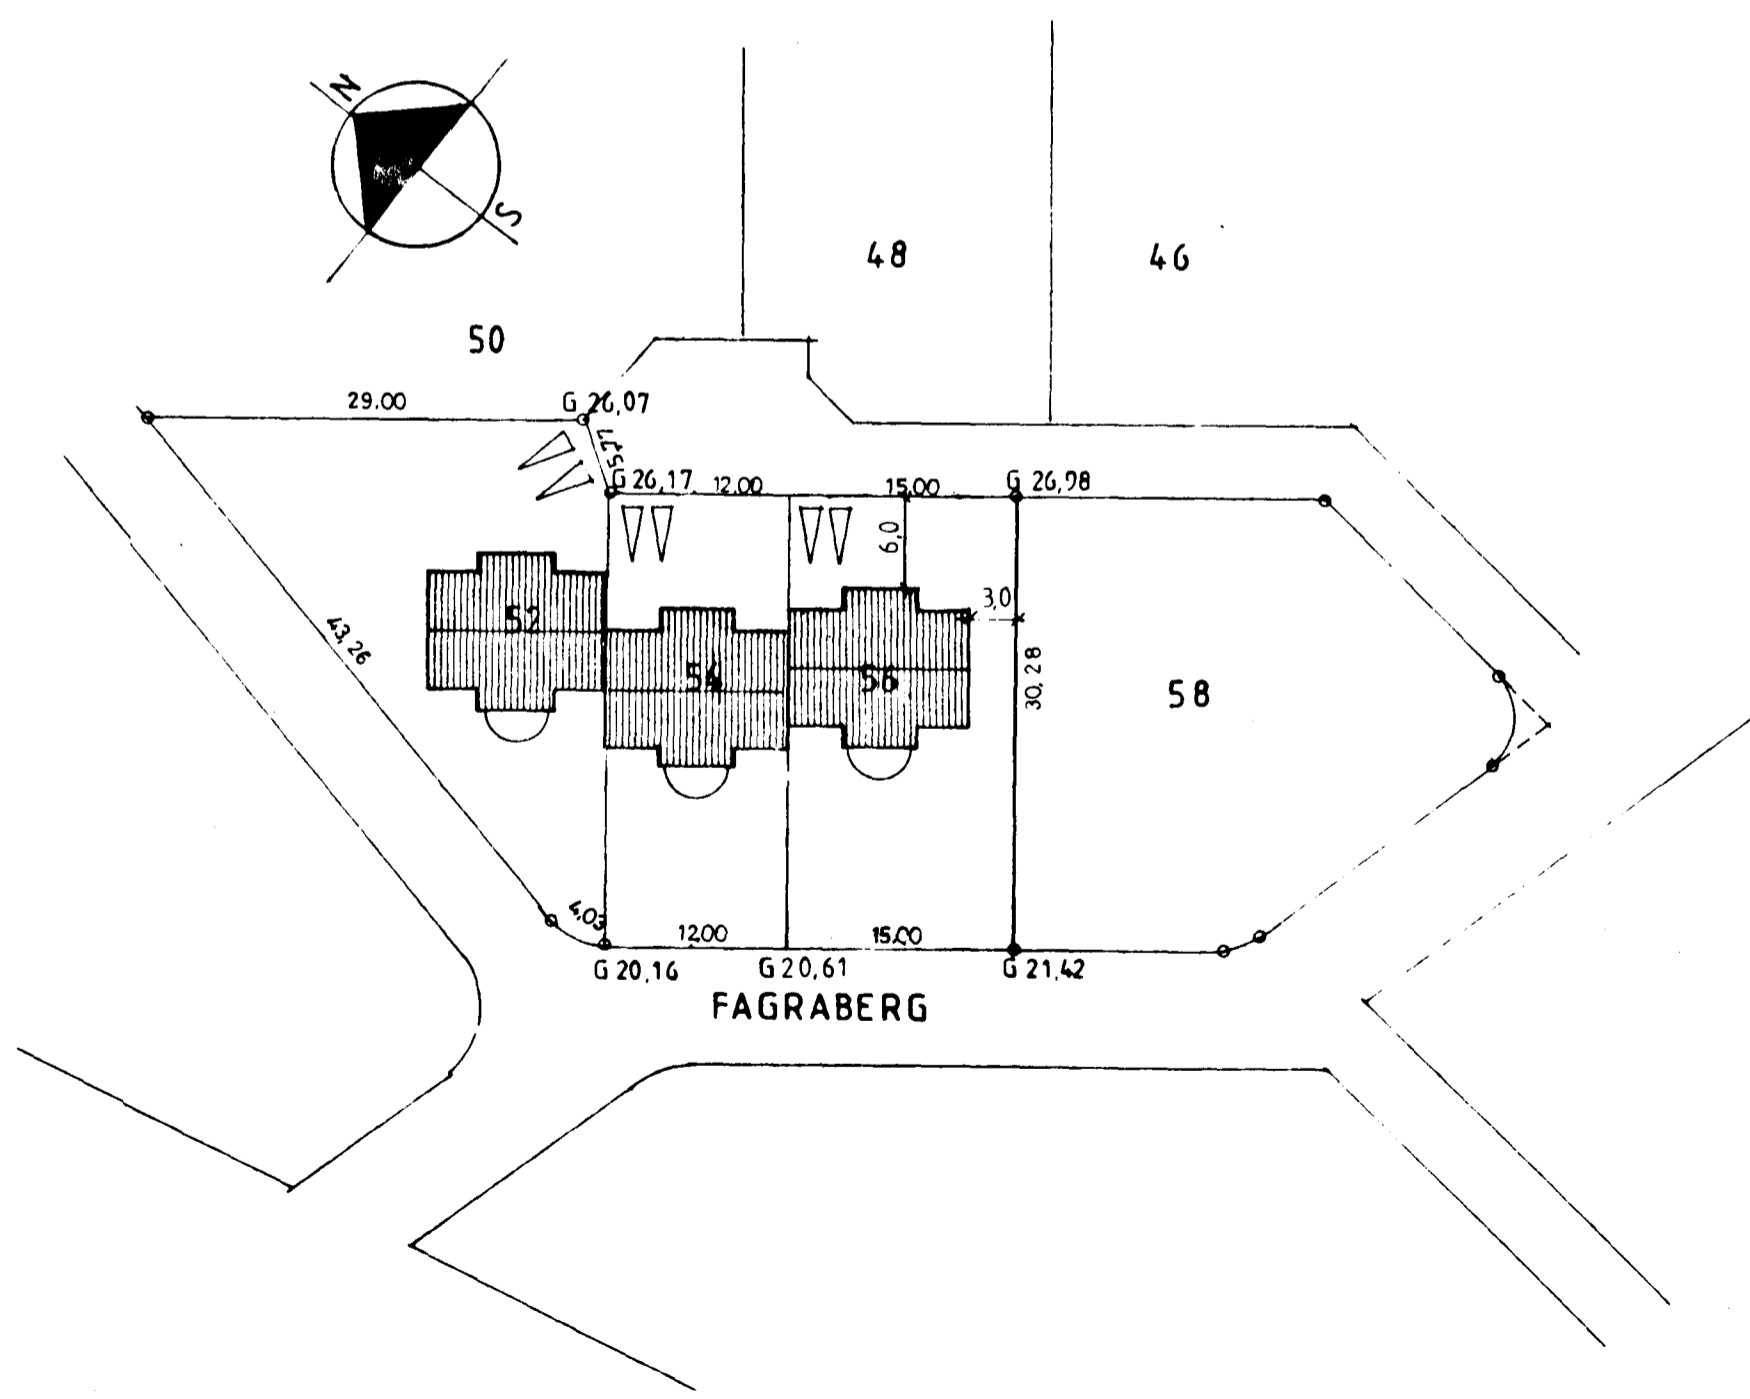


AFSTÖÐUMYND 1:500

FAGRABERG 52-56

1

SNEIÐING OG AFSTÖÐUMYND DAGS MAÍ '87
MKV 1:100 OG 1500

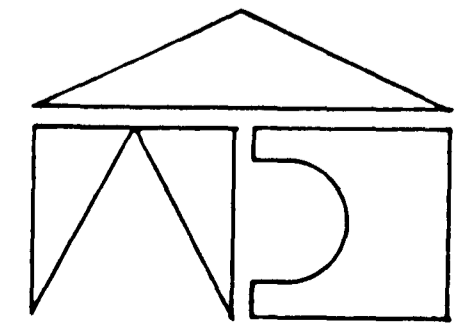

ARKITEKTAPJÓNUSTAN SF

GUÐMUNDUR GUNNARSSON ARKITEKT FAÍ

Sveinn Ivarsson
SVEINN IVARSSON ARKITEKT FAÍ