Plata á fyllingu, 12cm þykk, ójámbent.

B sjá blað 1

K10%15 · K10%25 · K10%20 · K10%30 · K10%35 · K10%40 · K10%15 c/c 20 · K10%15 c/c 10 · K10%15 c/c 15

H · G

4K10%15 · 4K10%15 · K10%20 · 4K10%15 · 4K10%15 · K10%20 · K10%20 · K10%20

(15) (12) (17) (15) (17) (15) (17)

60 · 70 · 40 · 50 · 30 · 35 · 20 · 470

SNIÐ G-G

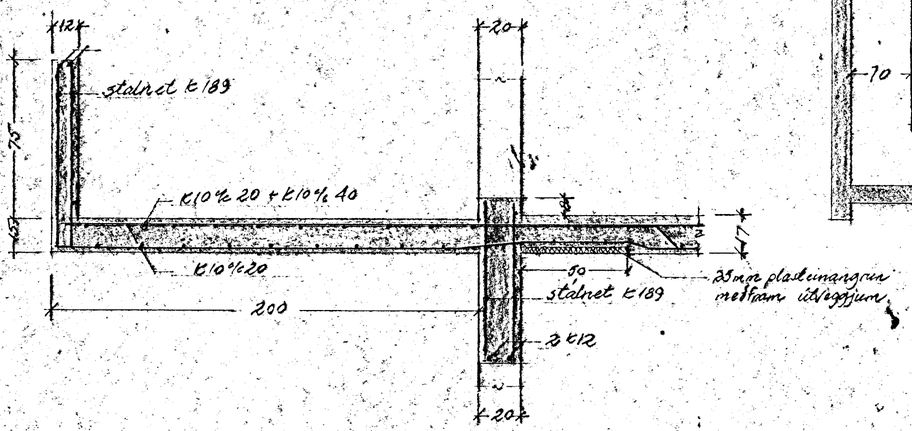

SNIÐ H-H

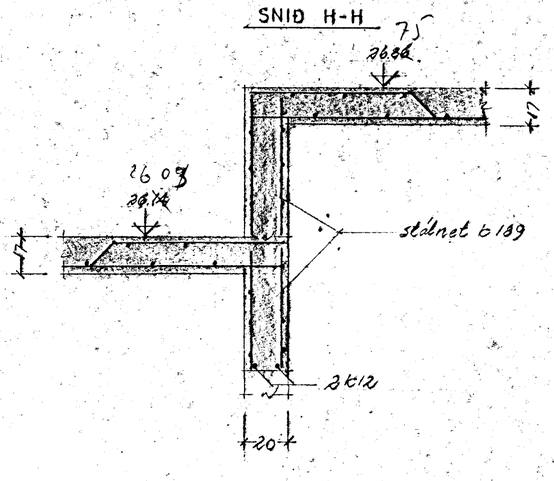

SKÝRINGAR:

- ——— táknar að annaðhvort járn byggist upp
- – – – – – járn í efribrún plötu, járn í neðribrún eru dregin hak.
- (17) táknar plötuþykkt í cm

Í allar veggi komi stálnet K189 + 6 %15 í ytri- og innribrún.
Steypugæði: S-200, loftinnir. 4-5%
Benditál: Kt 40
Yfir dyr og glugga komi 2K12

14. júlí 1984

SVEINBJÖRN SIGURÐSSON TÆKNIFR.
MIÐVANGI 116 SÍMI 52256 FTFÍ

FAGRABERG 58	MKV. 1:50 1:20	DAGSETN. 29.4.84
JÁRNALÖGN Í PLÖTU YFIR NEÐRI HÆÐ	BREYTING	DAGS.
	HÚSNÚMER	DREGIÐ
	8404-4	