


EFNI OG FRÁGANGUR LAGNA SÉ Í SAMRÆMI
VIÐ HOLRESAREGLOGERÐ REIÐJAVIÐUR

RÚMMYND

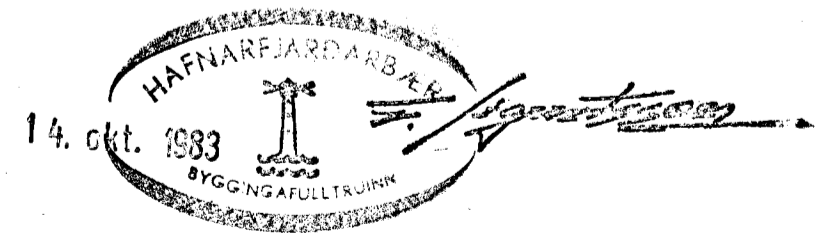

FAGRABERG NR. 6
HAFNARFJARDI Í OKTÓBER 1987
ARNARHRAUNI 47, 50587

FRÆUNDLISKERFI
RÚMMYND

Ólafur Þorsteinsson