




G-18.73

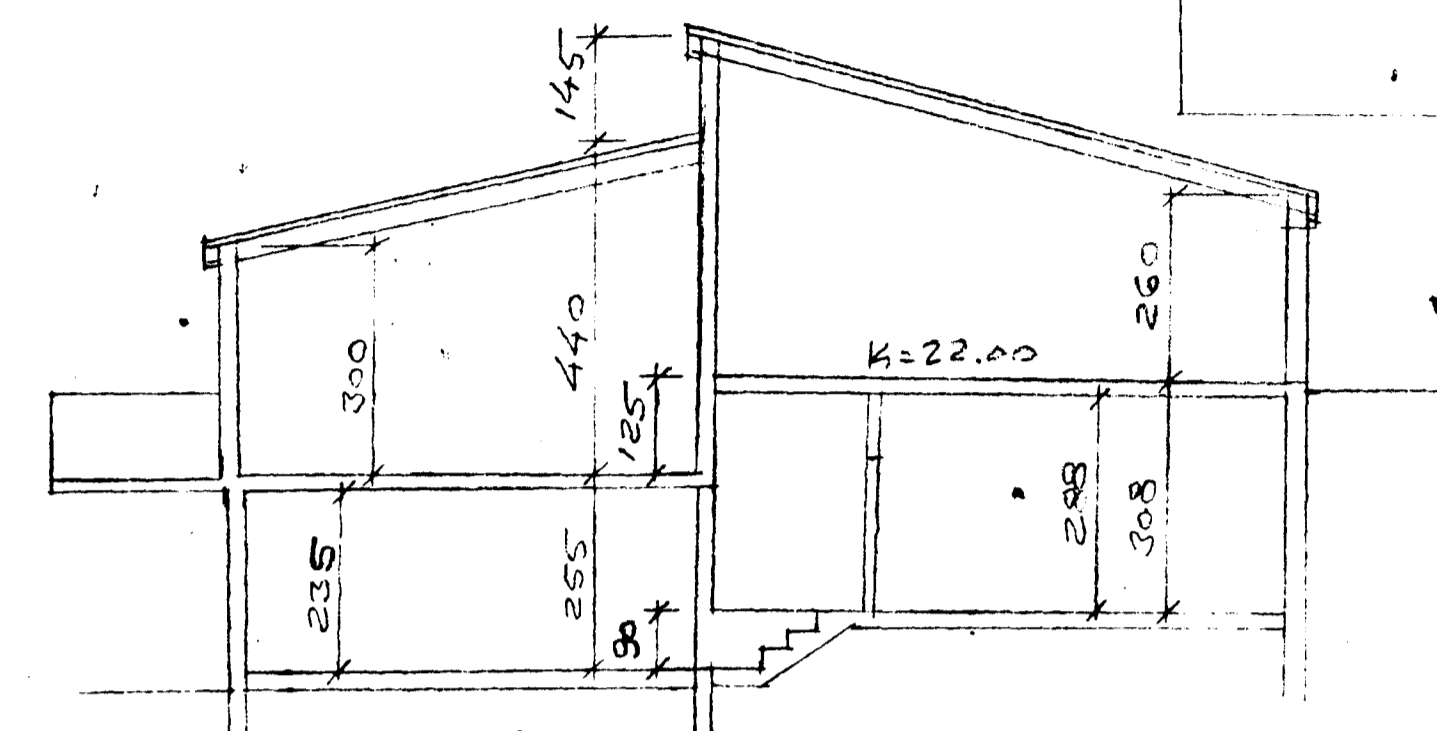

SKURÐUR B-B, M=1:100

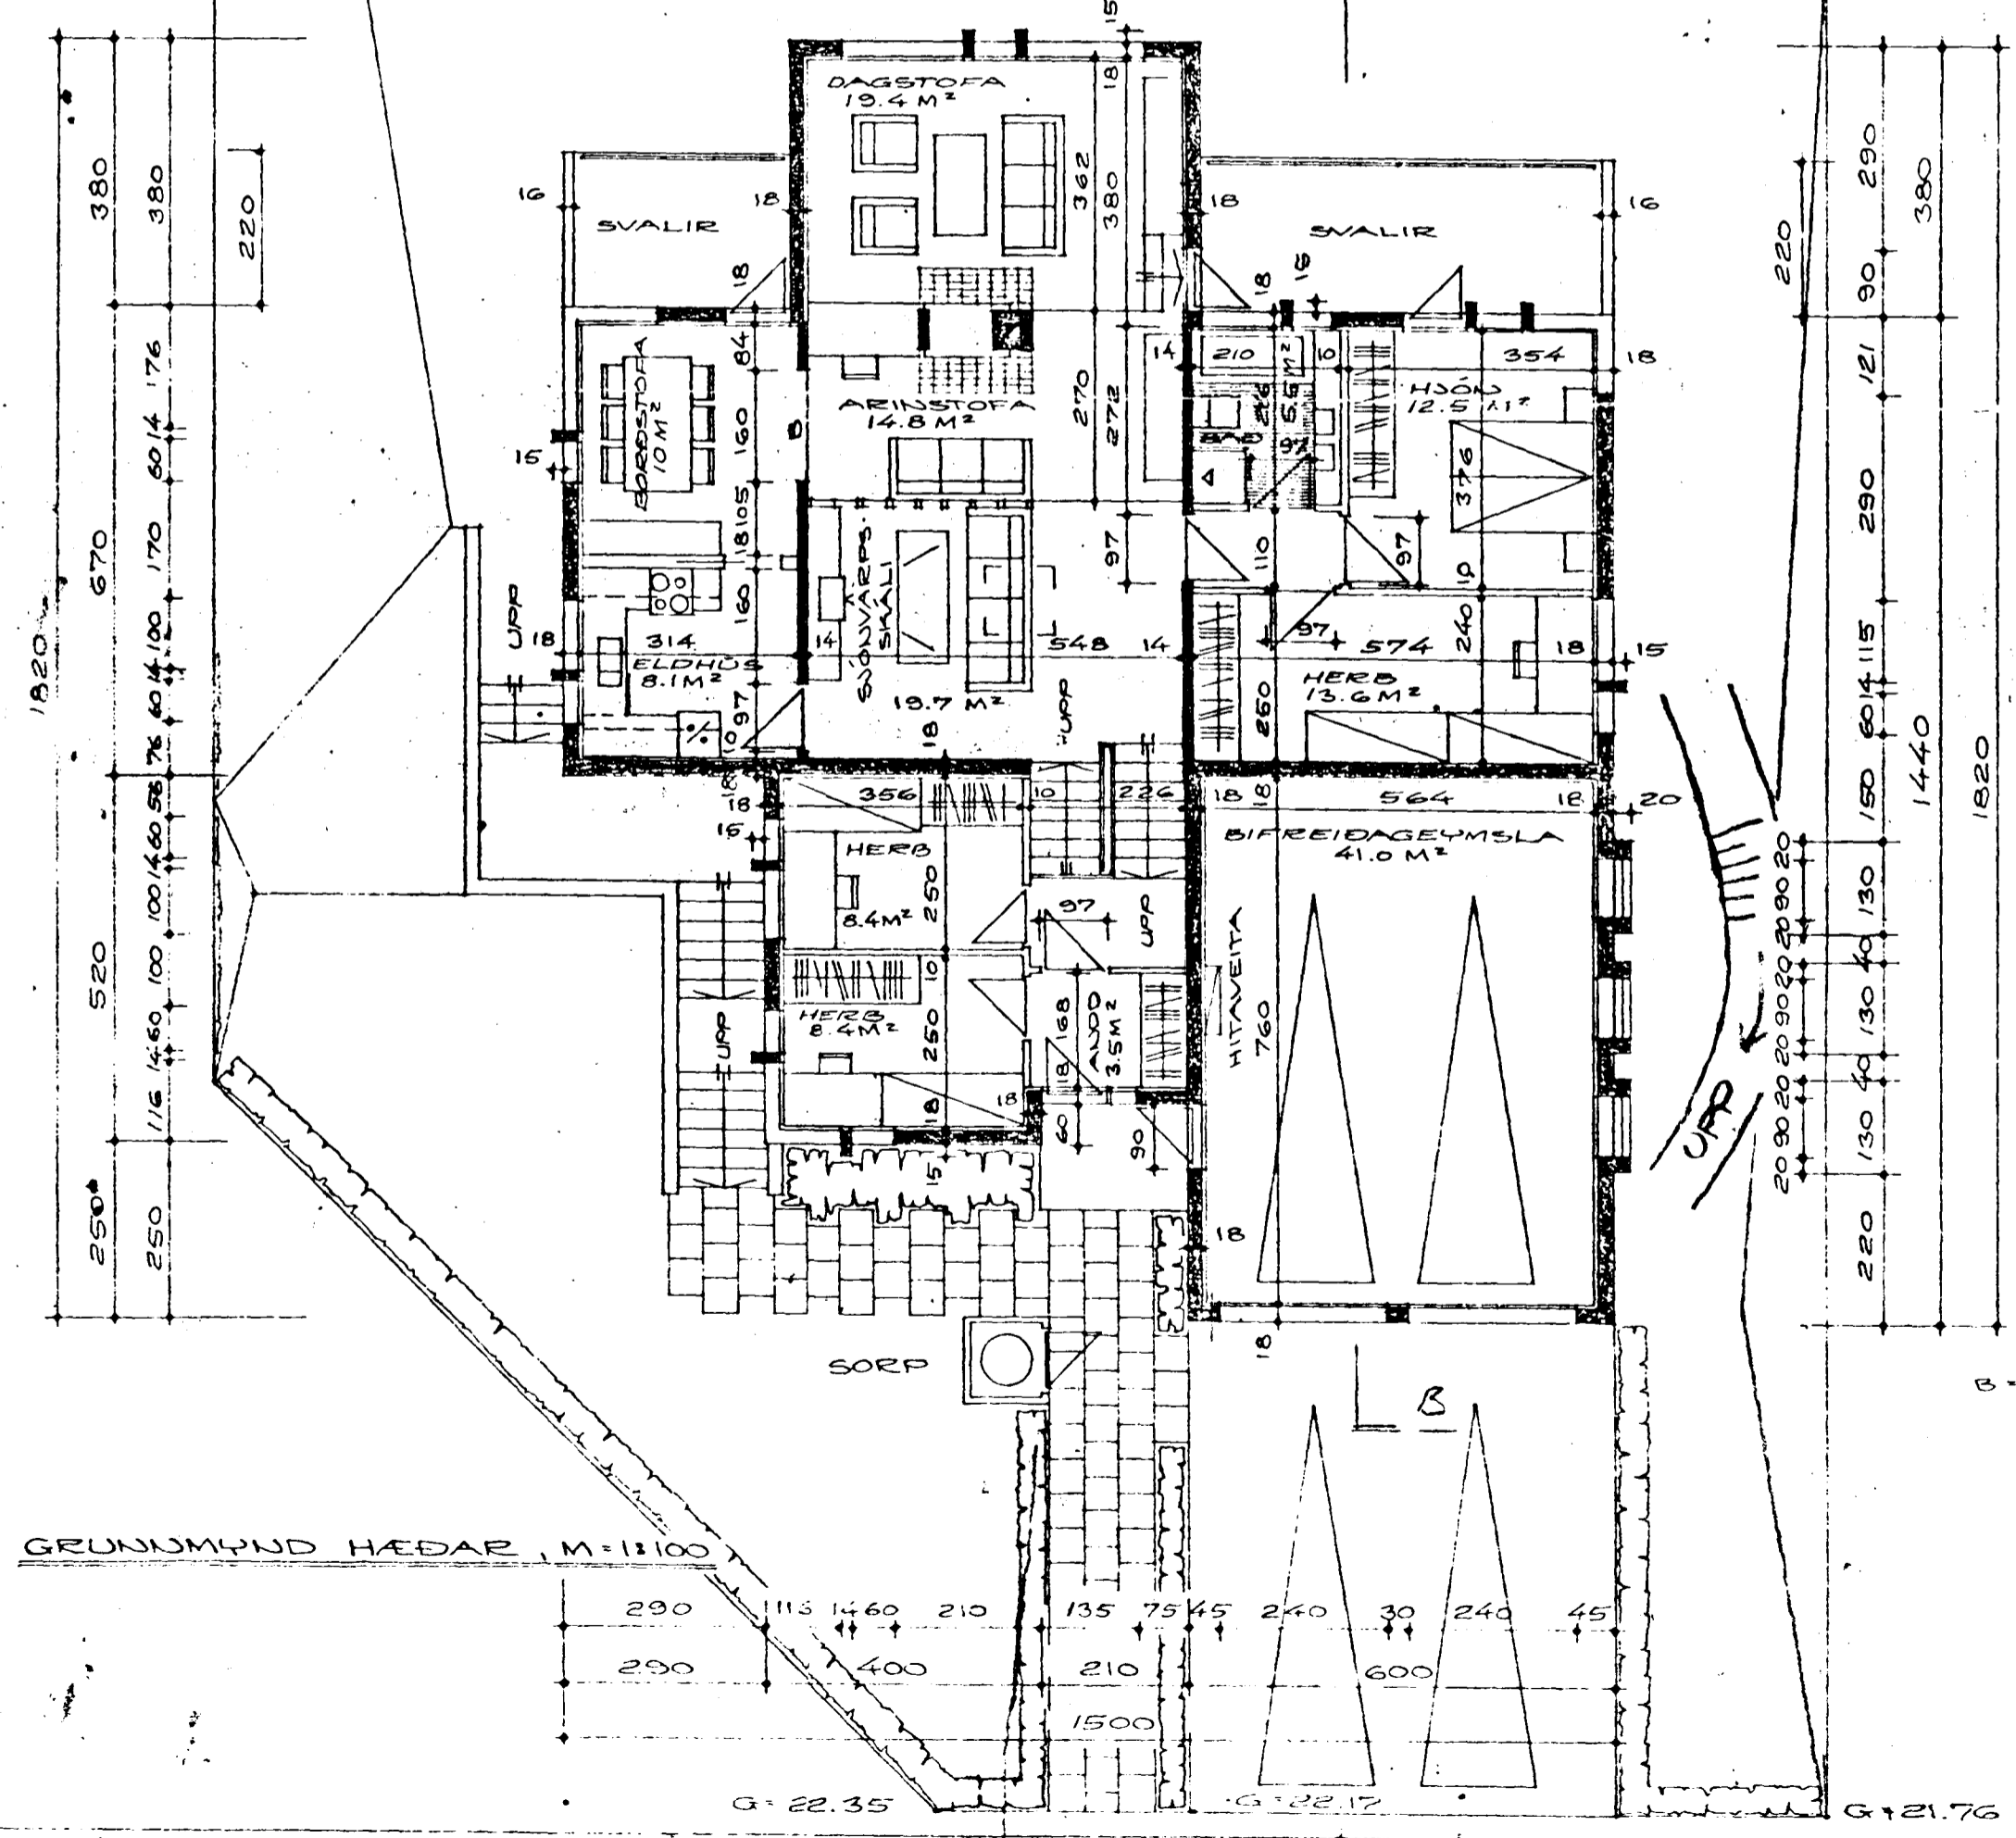

B=80G1

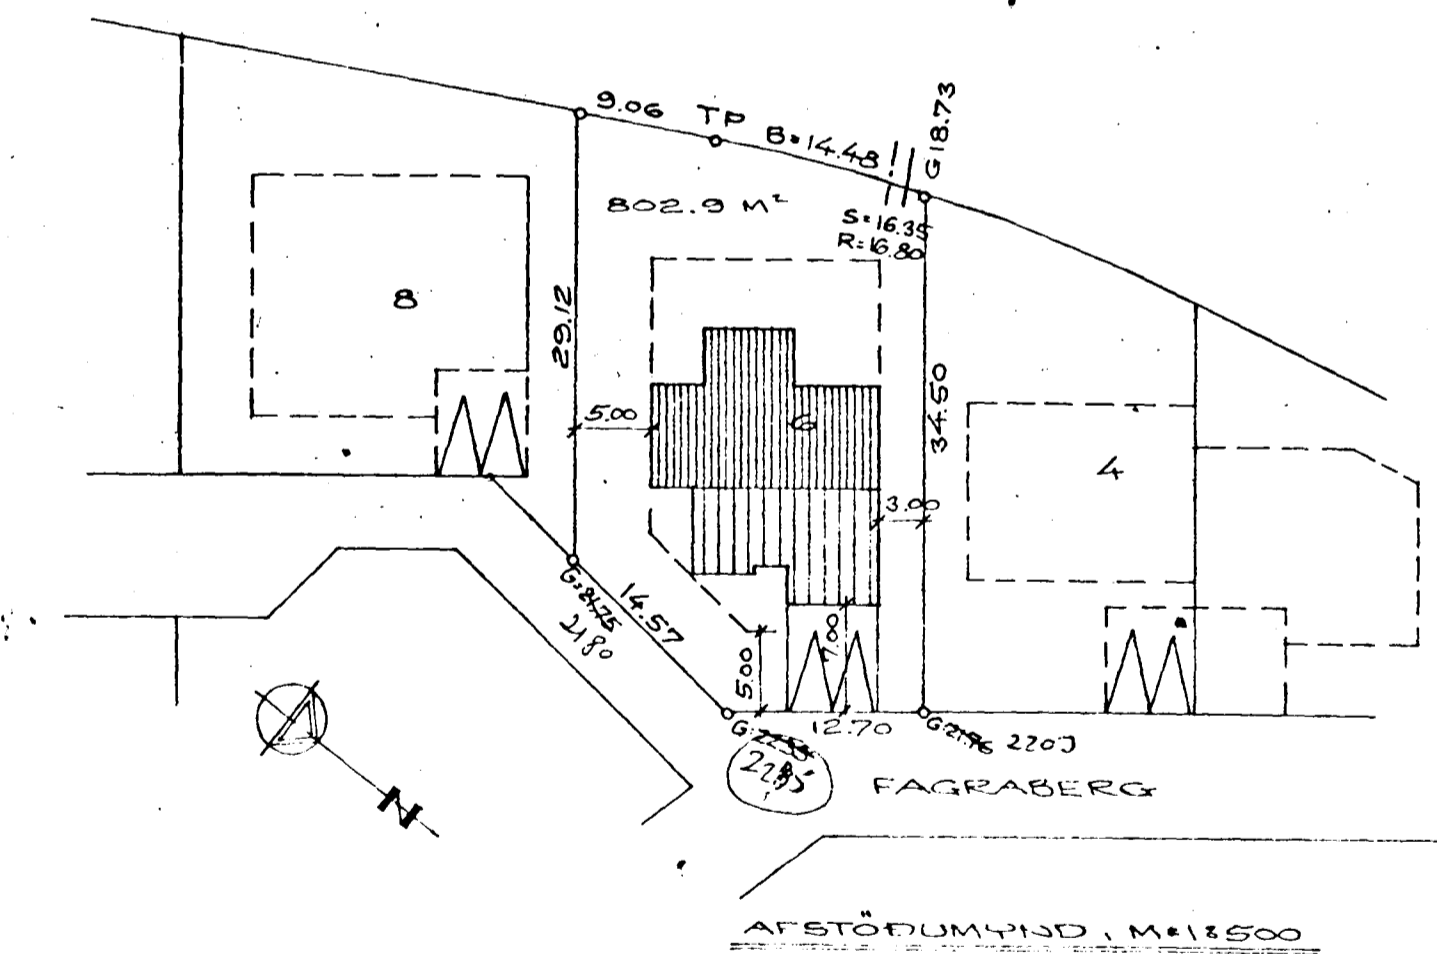

AFSTÖÐUMYND, M=1:500

Þeytt í apríl 1996  
Anna Magnúsdóttir

FAGRABERG NR. 6  
HAFNARFIRÐI Í AGÚST 1983  
ARNARHRAUNI 47, 60587

Anna Magnúsdóttir RAÍ