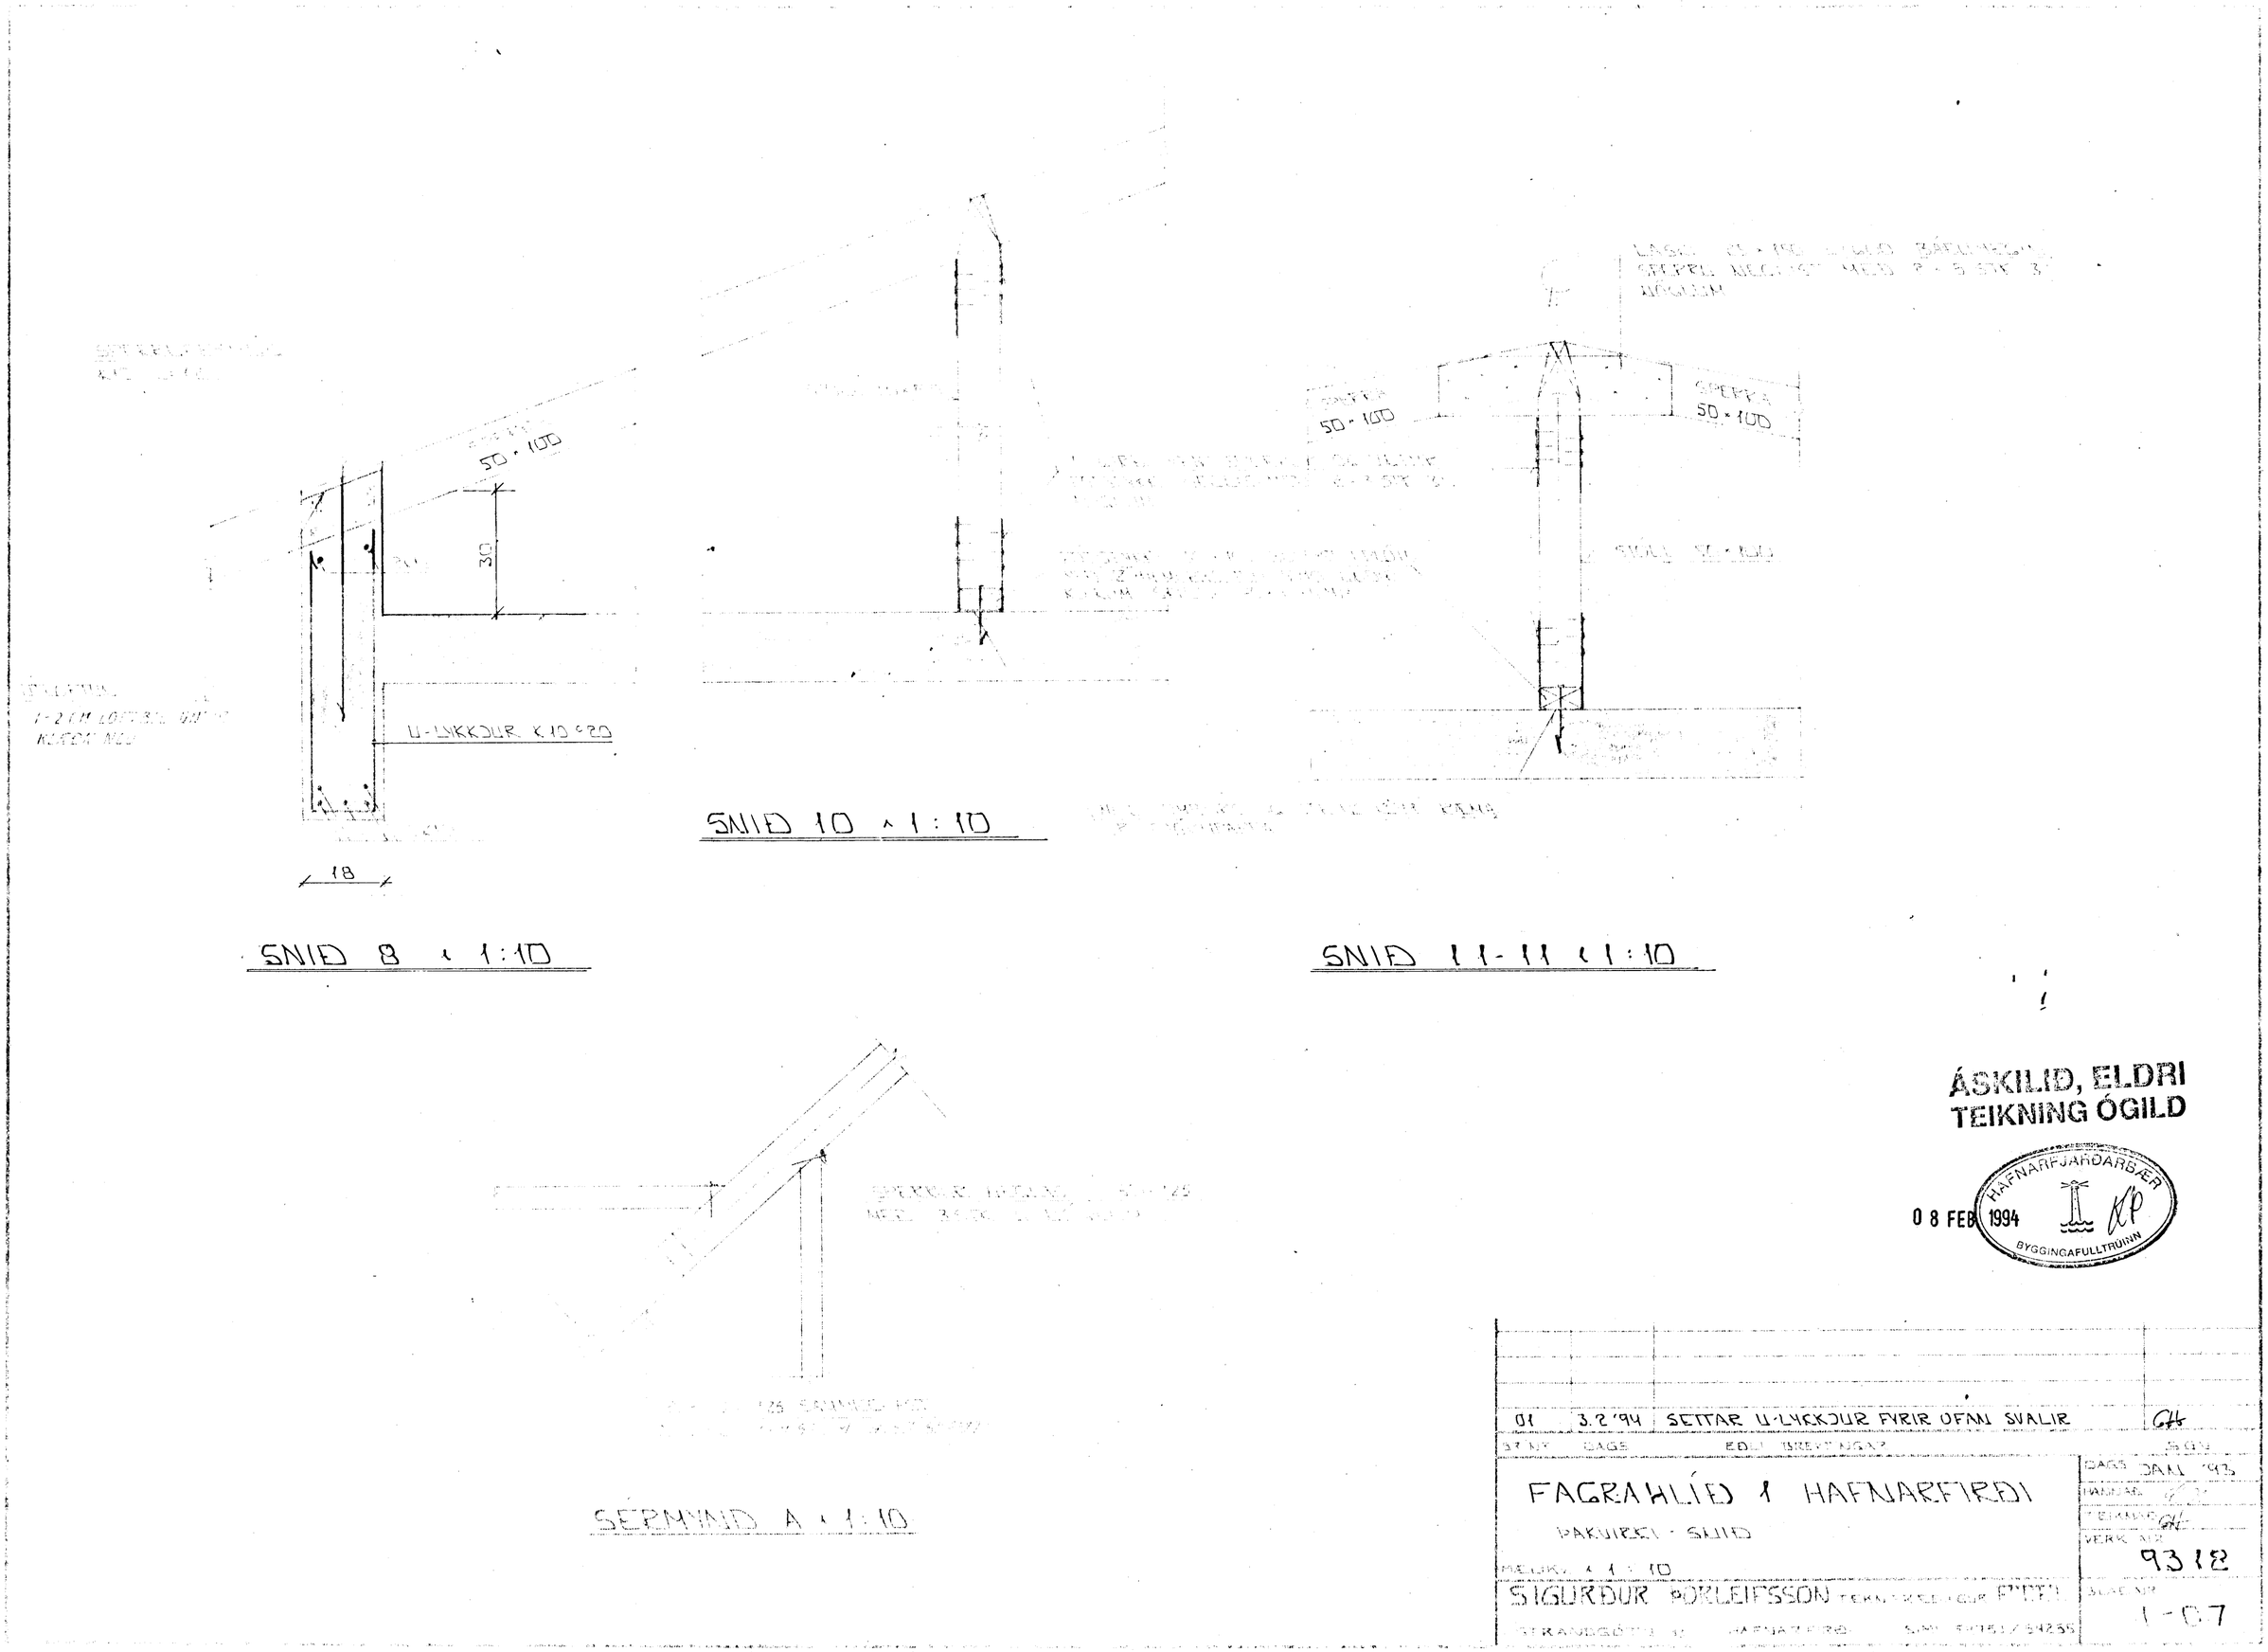

ÁSKILIÐ, ELDRI TEIKNING ÓGILD

HAFNARFJARÐARBÆR BYGGINGAFULLTRÚINN 08 FEB 1994

01	3.2.'94	SETTAR U-LYKKJUR FYRIR OFAN SVALIR	GH
BR. NR.	DAGS	EÐLI BREYTINGAR	SGN

FAGRAHLÍÐ 1 HAFNARFIRÐI

PAKVIREI - SNIÐ

MÆLIKV. × 1 : 10

SIGURÐUR ÞORLEIFSSON TEKNIFRÆÐINGUR FÍTÍ

STRANDGÖTU 32 HAFNARFIRÐI SÍMI 54751 / 54255

DAGS JAN '93

HANNAÐ

TEIKNAÐ GH

VERK NR. 9318

SLÁÐ NR. 1-07