


Sérmyndir þakhluta sjá teikningar númer 220.1.13 og 220.1.14

Teikningu breytt 21.6.93
Fótneim sett undir þakstóla
Sig. Ingi

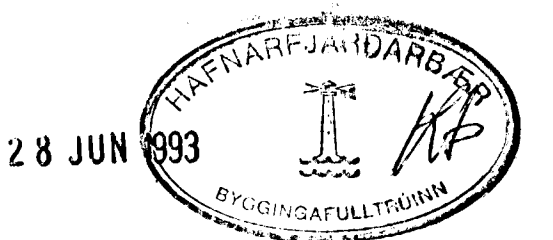

TEKNISTOFAN NÝBYLI SIGURDUR INGI ÓLAFSSON E.T.F.L. M. 180449.1699
NÝBYLAVEGUR 22 - 200 KÓPAVOGUR SÍMI 91 40058

VERKEFNI FAGRAHLÍÐ 5 HAFNARFIRÐI

HEITI Þakteikning: Grunnmynd af sperrum

T. síð R. Y. KV 1:50

faglh
DAGS Jan. 93 *[Signature]* NR. 220.1.12