
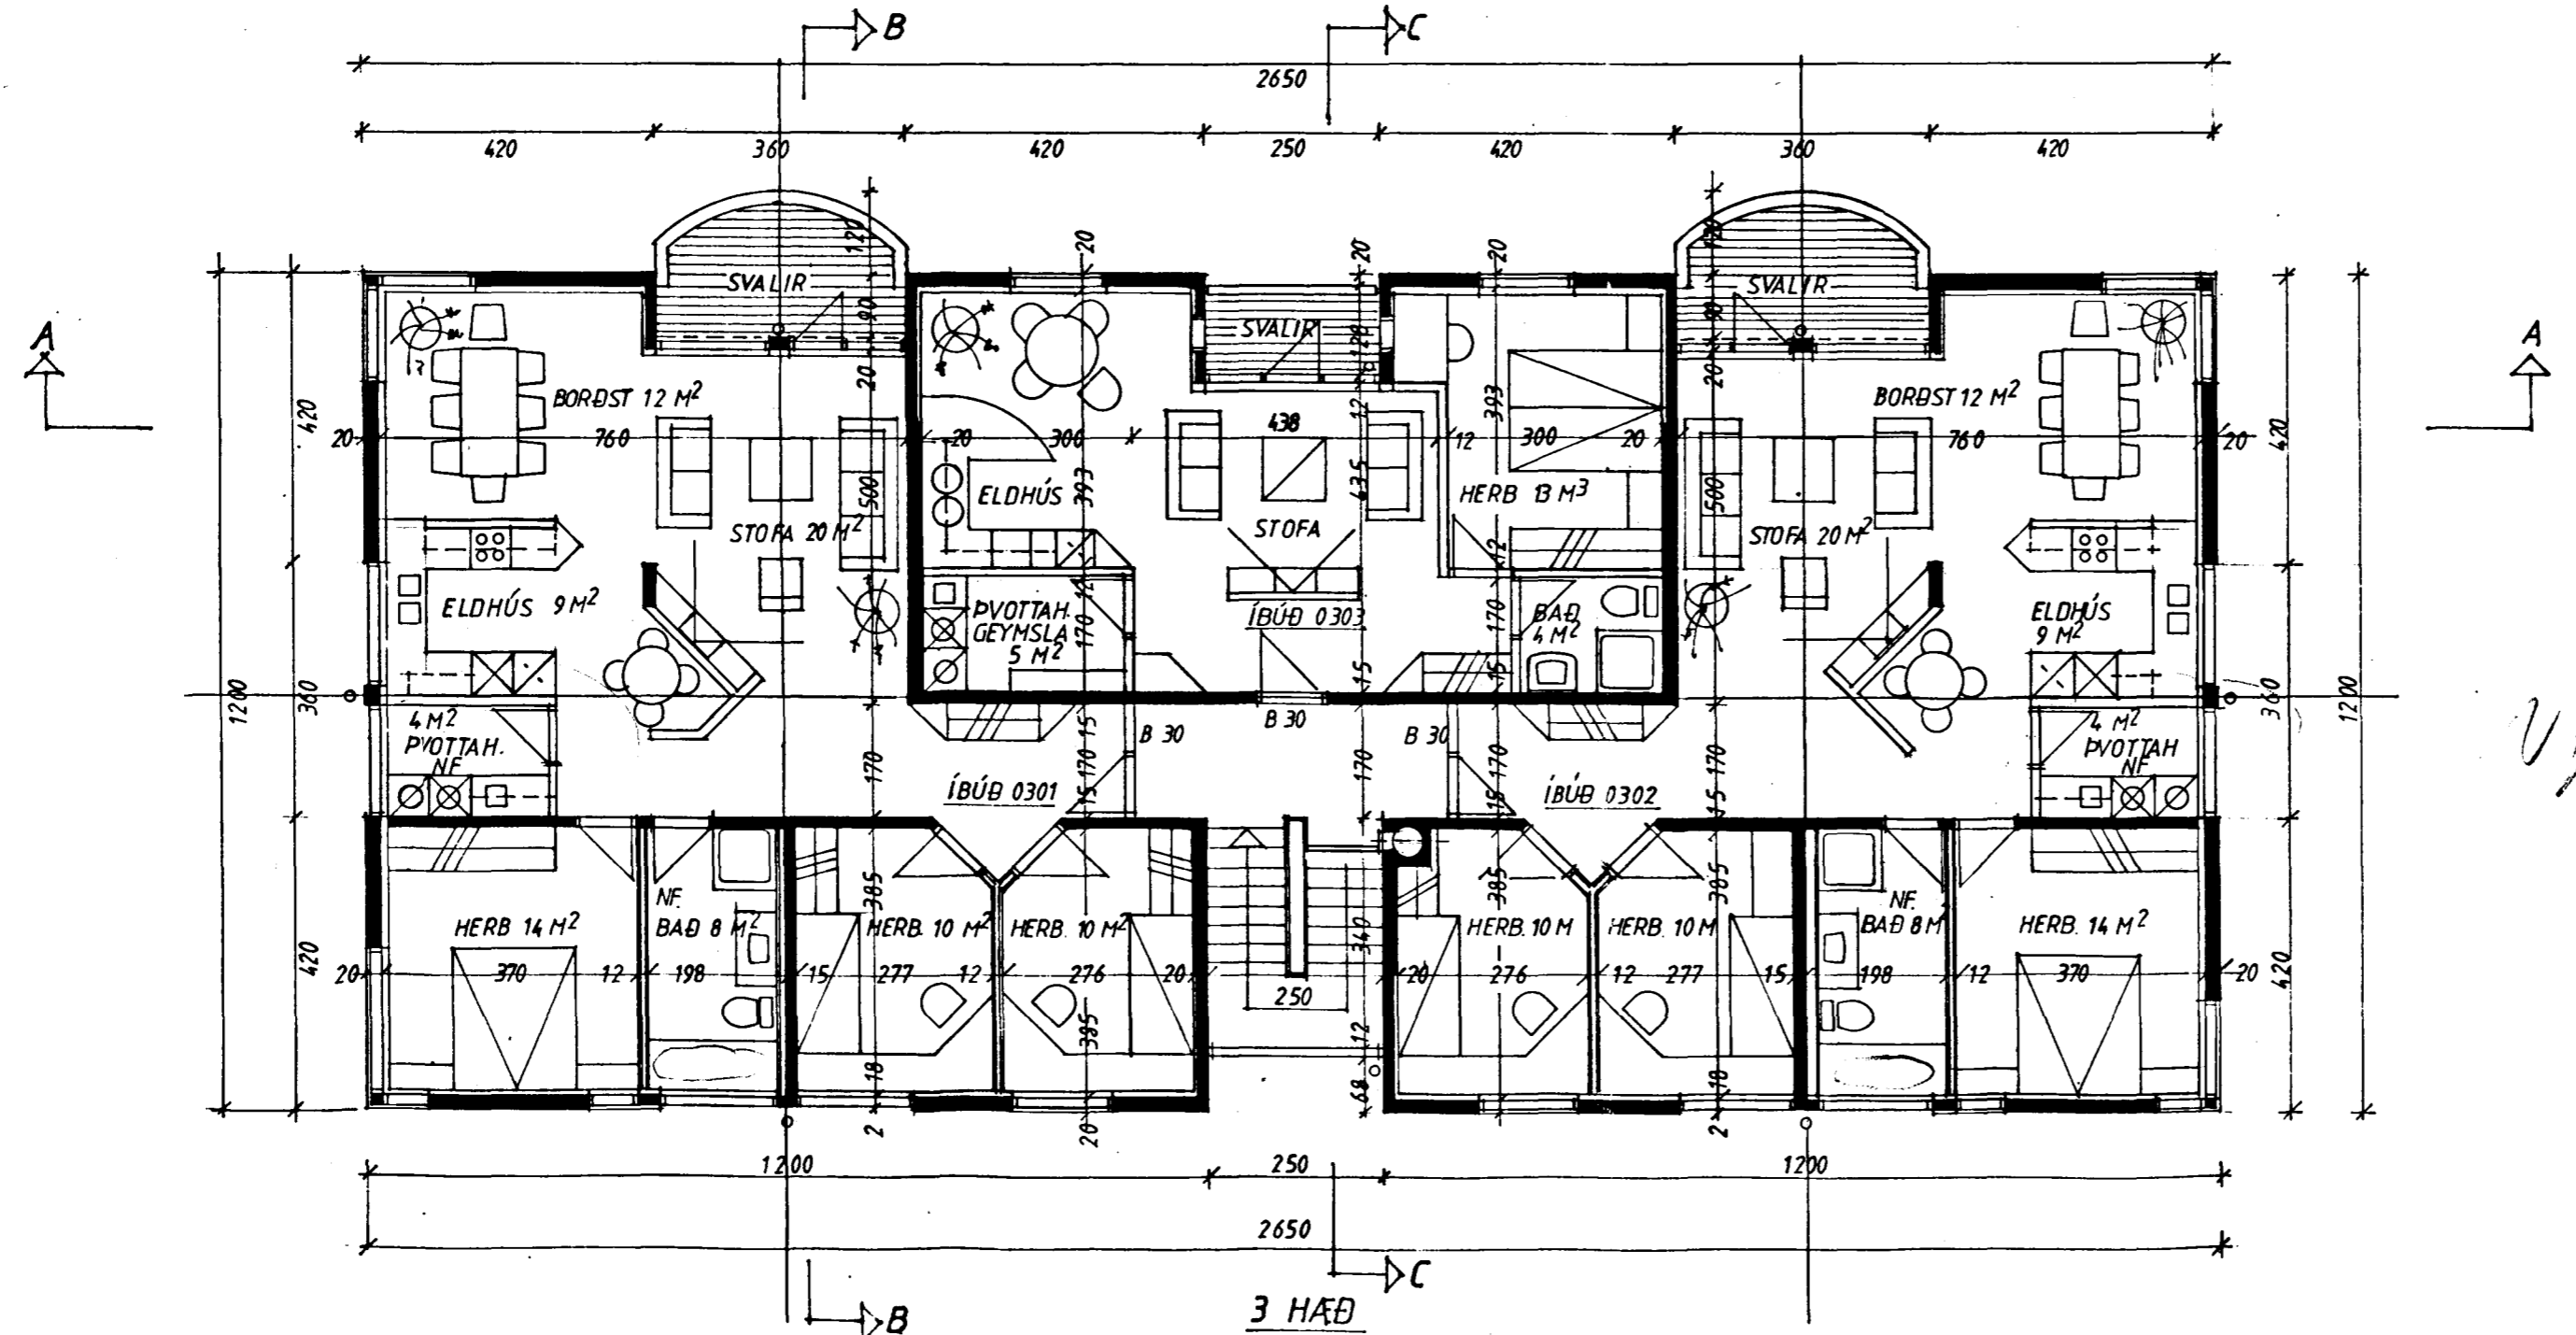


Samþykkt á fundi bygginga-
nefndar þ. 21.4. 1993

BYGGINGAFULLTRÚINN
Í HAFNARFIRÐI

Sigurð Björnsdóttir

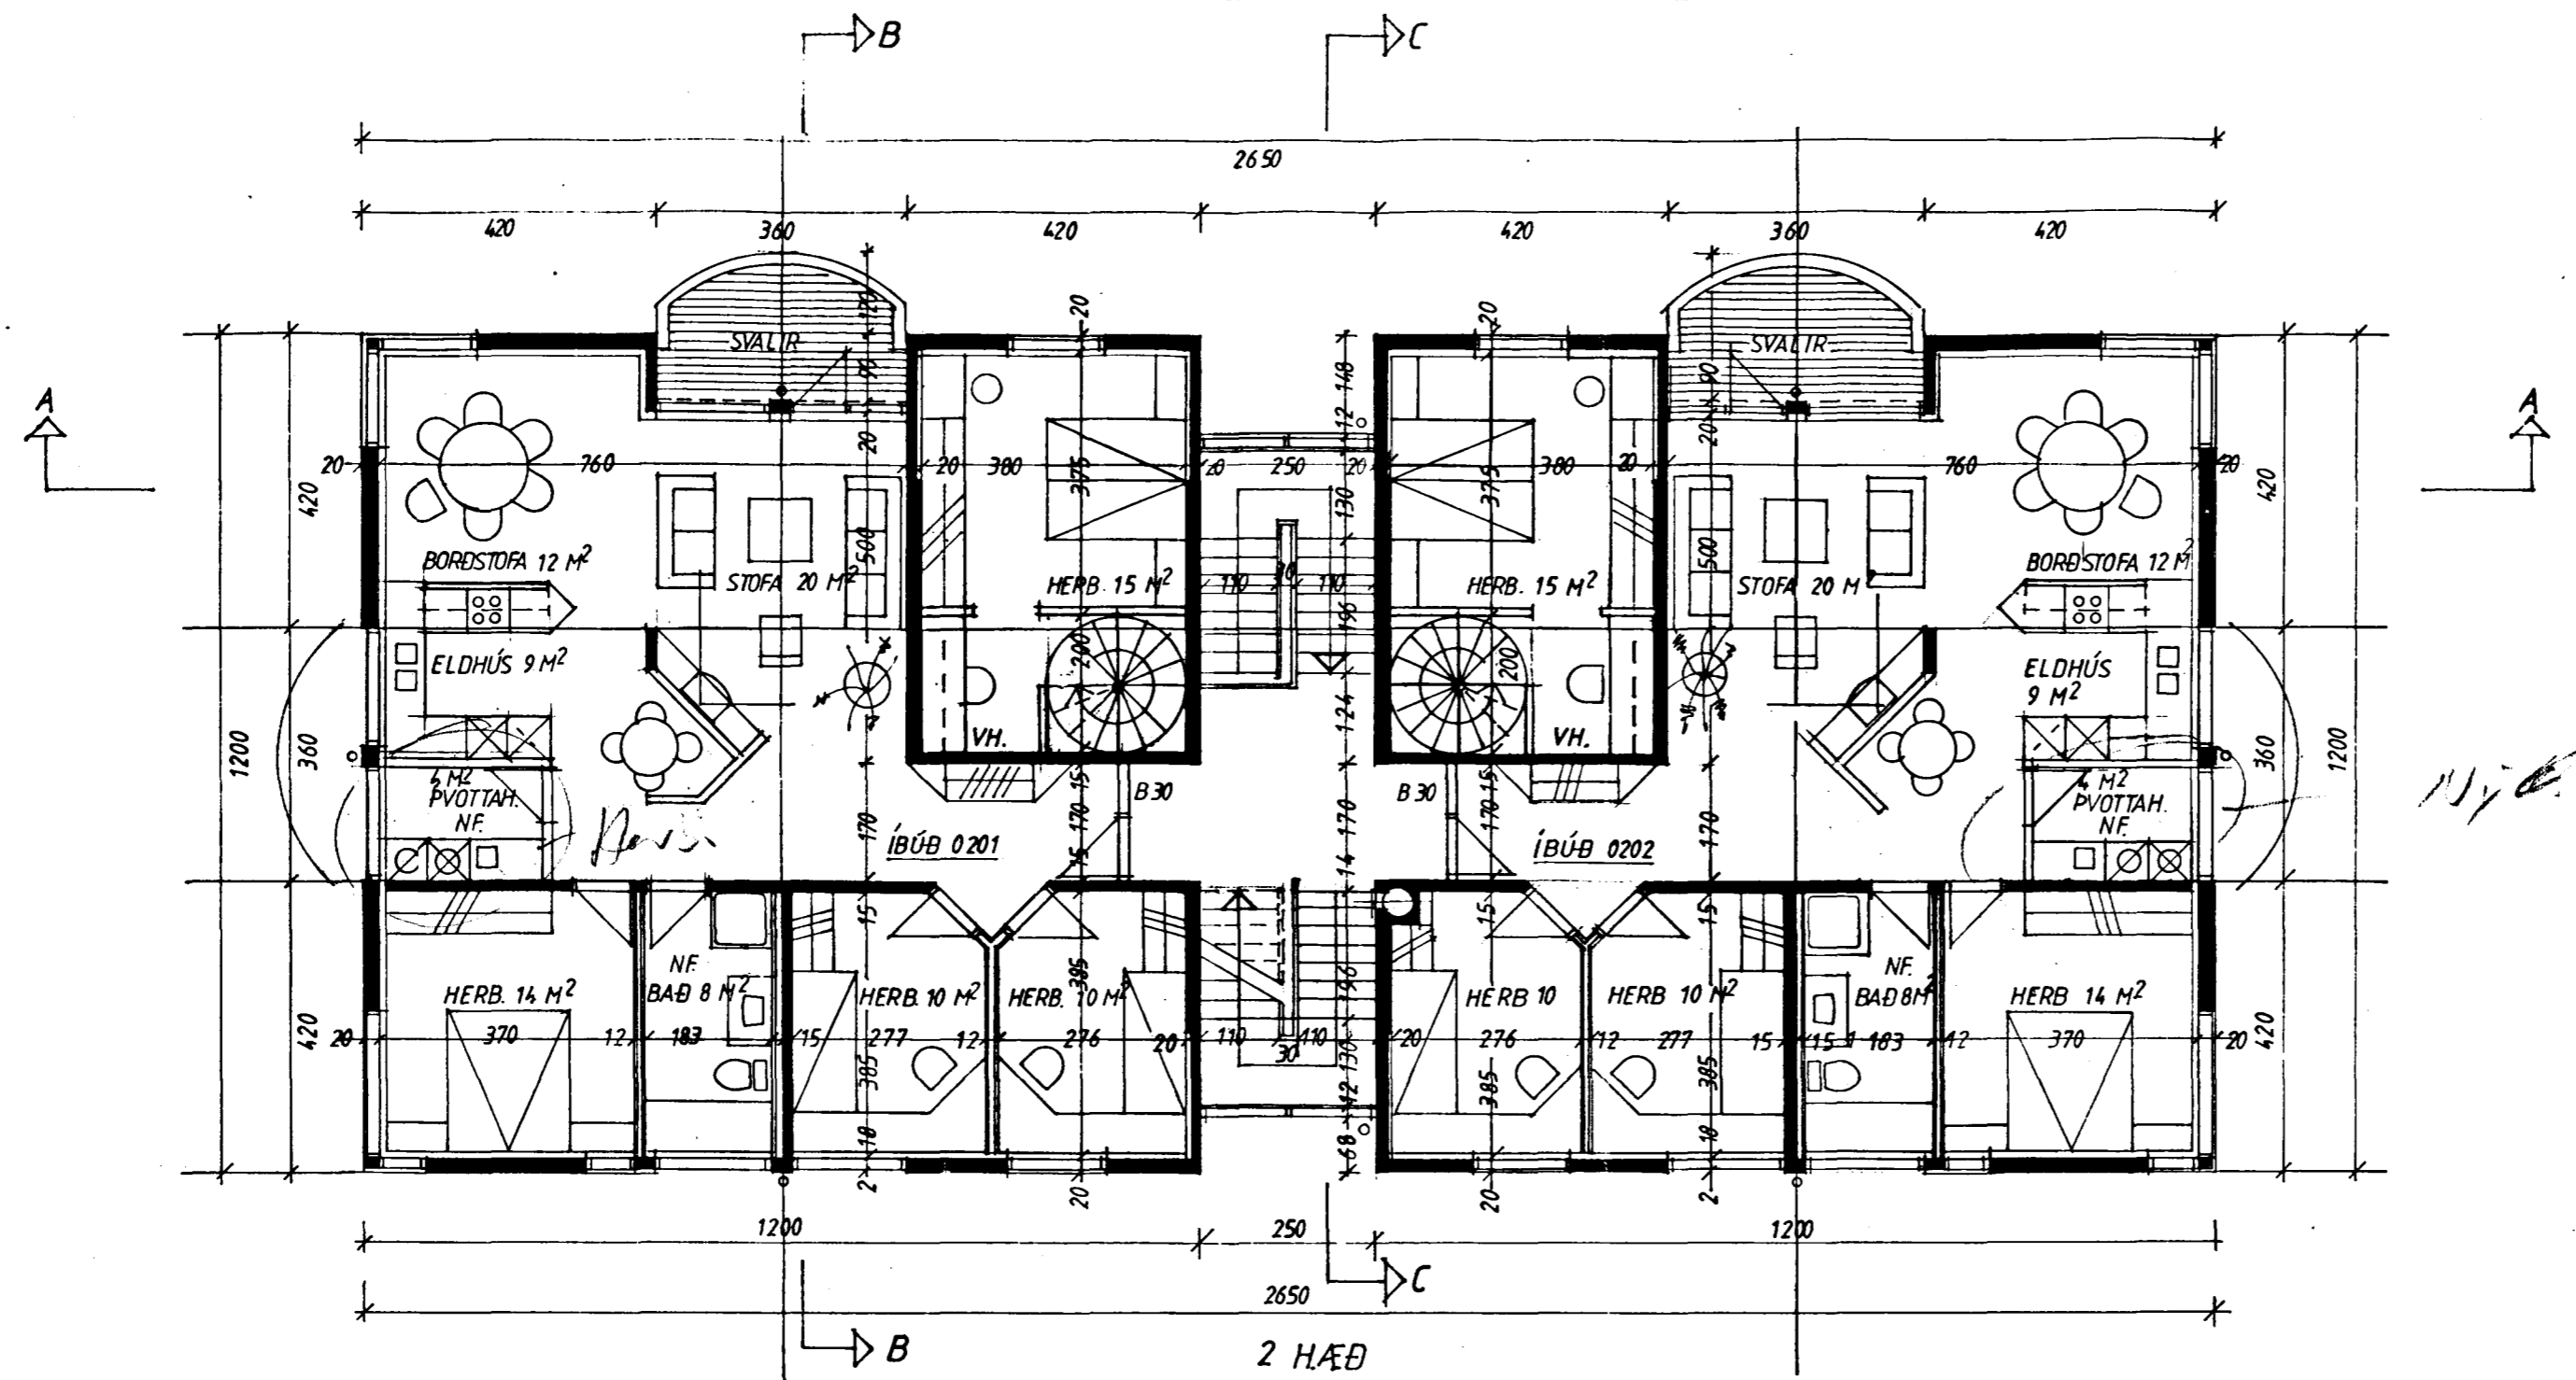

11/10

Ug