
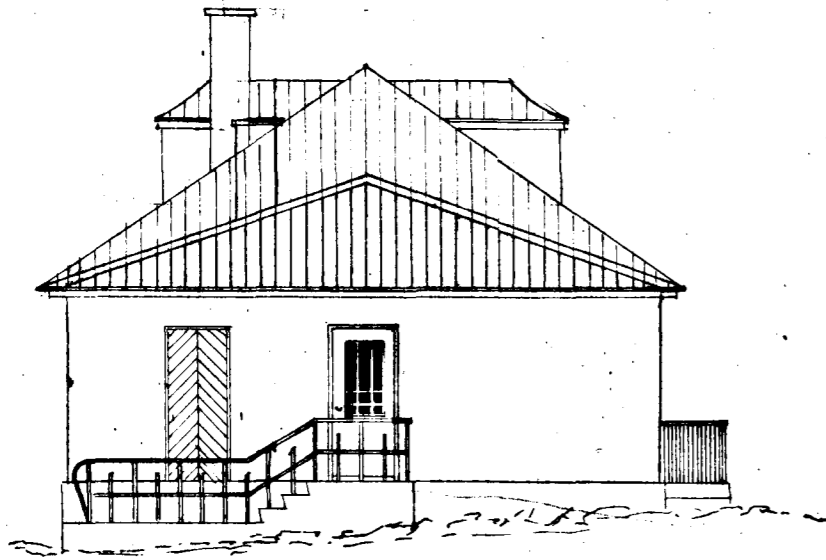


Ibúðarhús nr. 11 við Fögrukinn


80 m²

Eig: Skjaldeinn Lárusson


1:100

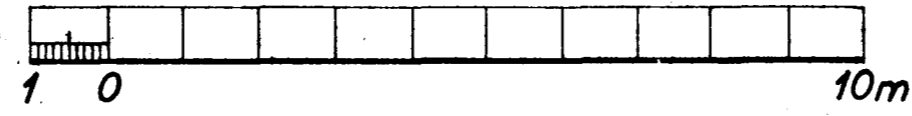


Norðvestur

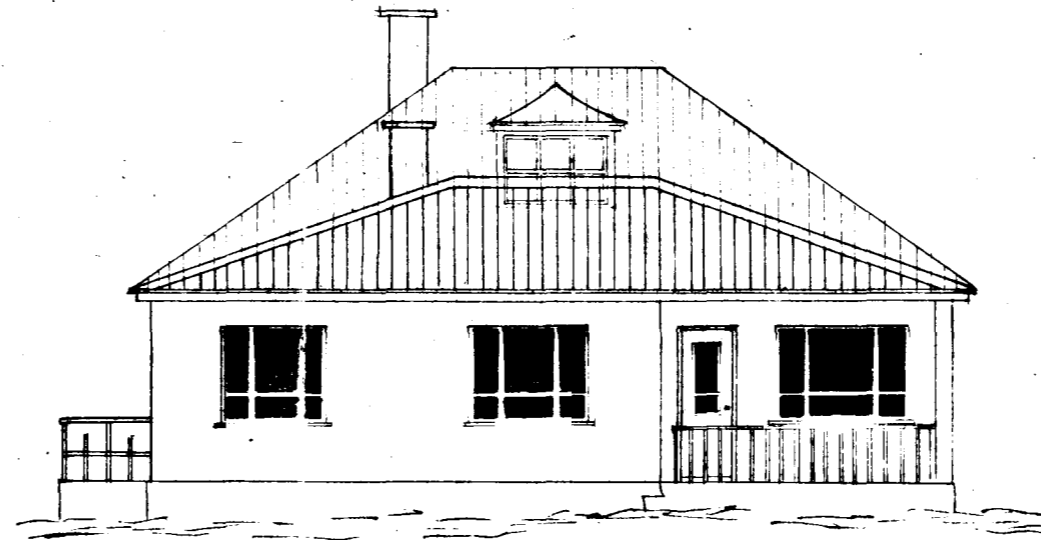


Suðvestur

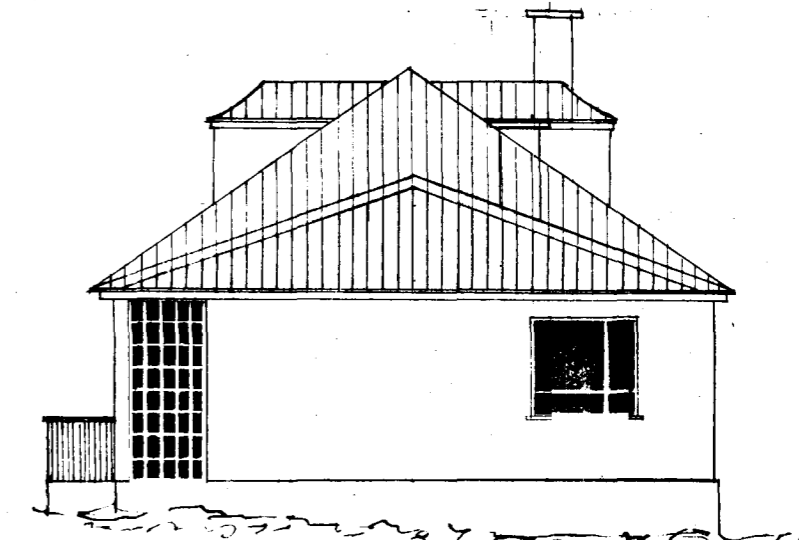


Suðaustur

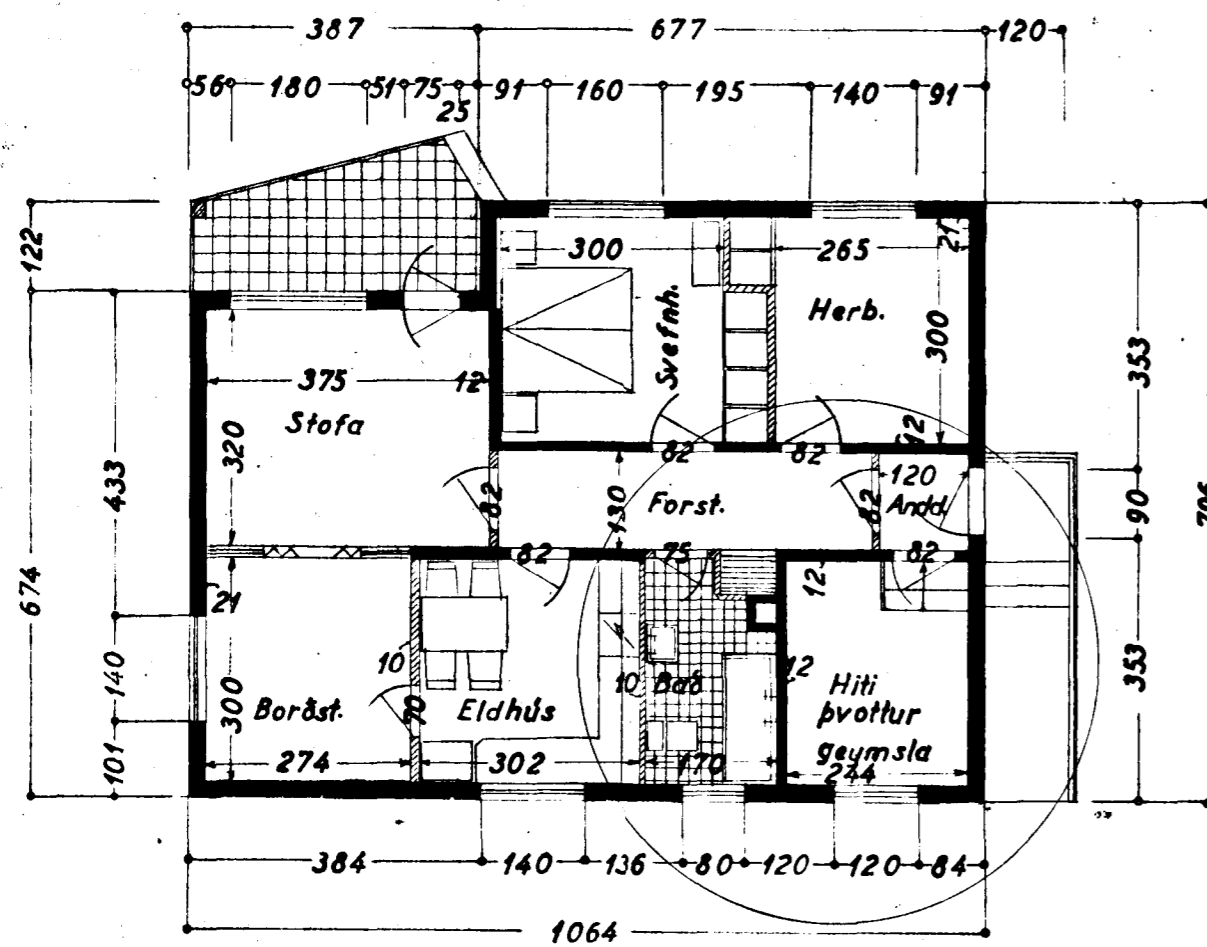


Grunnmynd

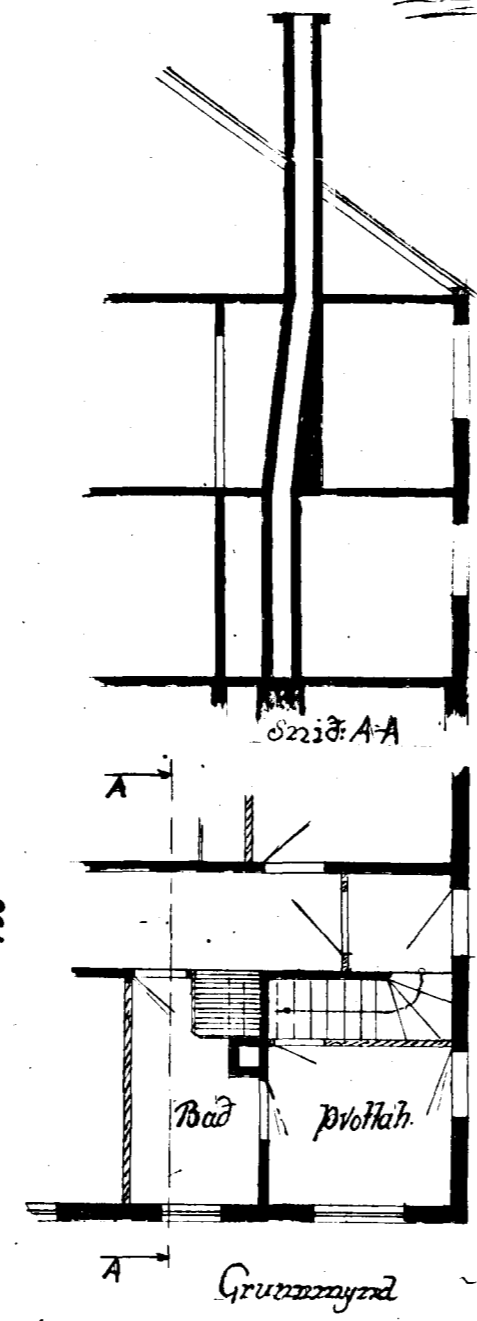

Breyting

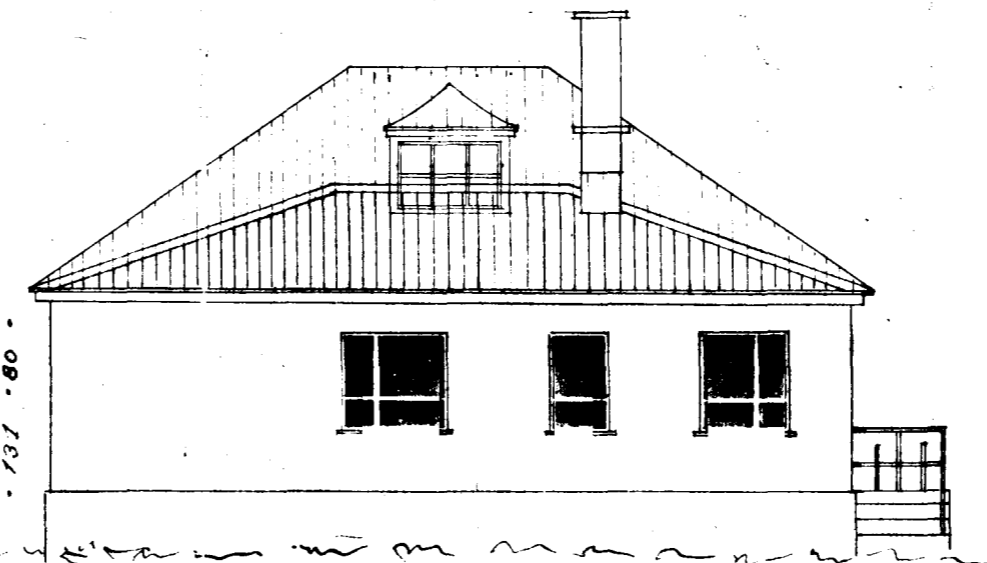

Norðaustur

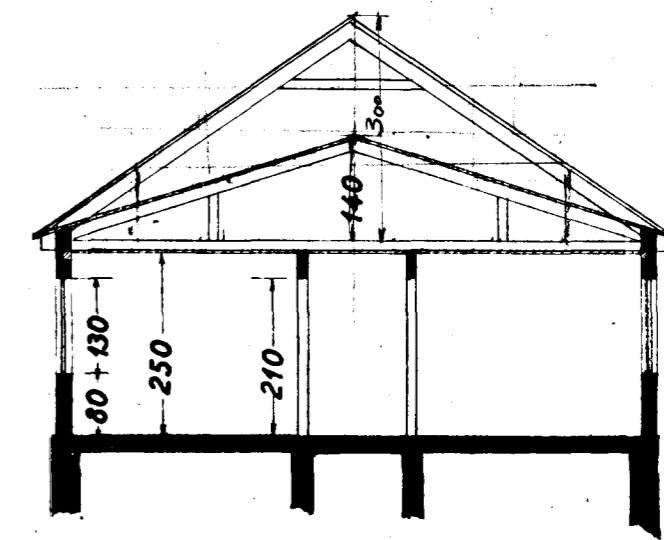

Sneiðing