



BRÉYTING VITANHINS  
A SUÐVESTURHLÍÐ

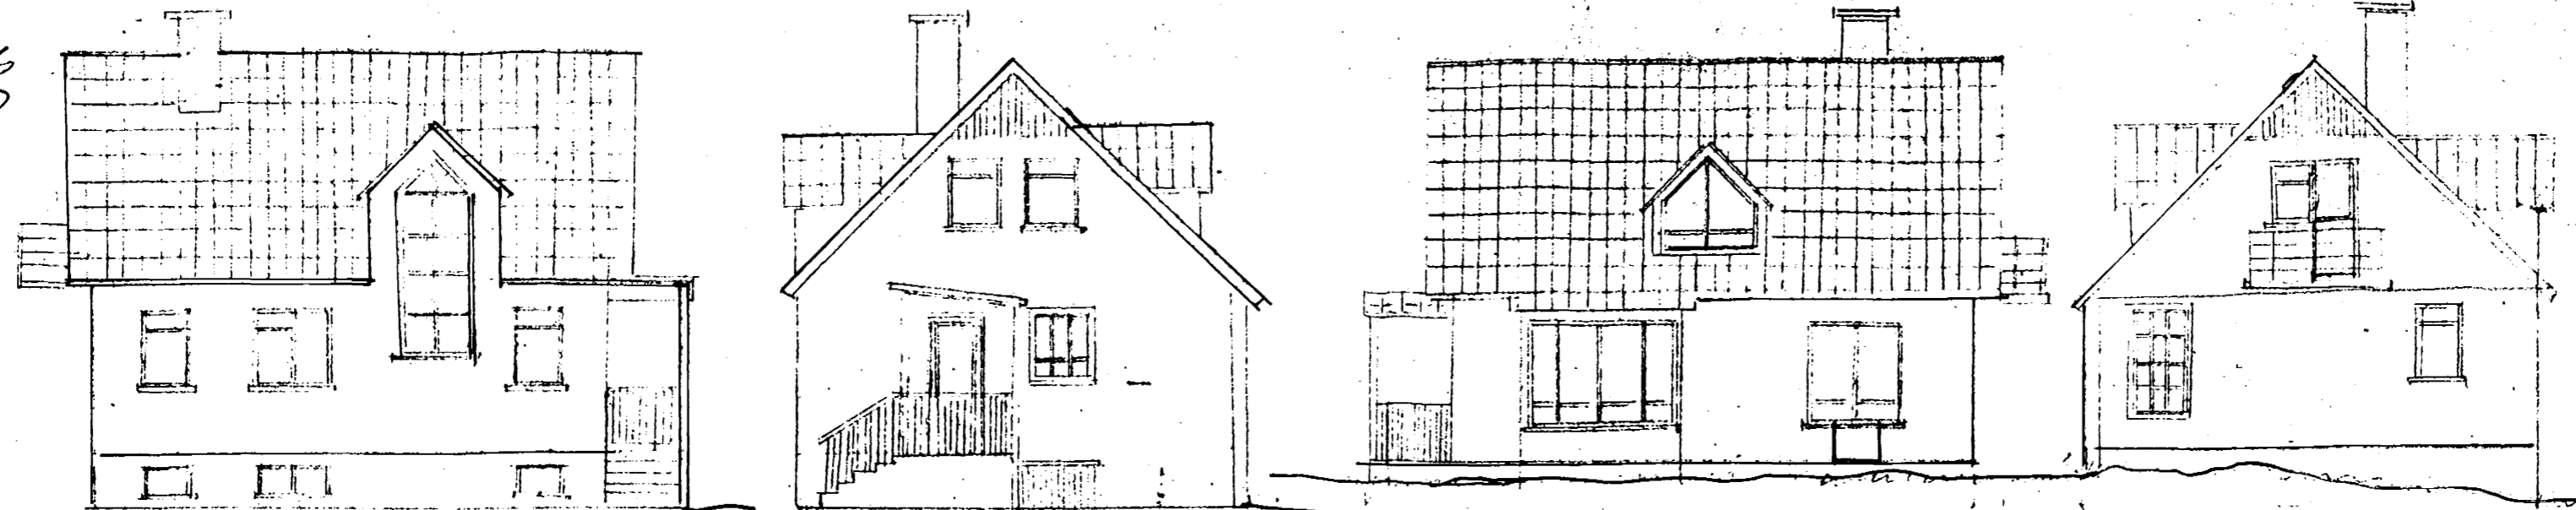


Húsið n.ú.

Samþykkt þann  
01 AUG. 2001  
Byggingafulltrúinn í Hafnarfirði  
F.h. Kristján Þórarinnsson


*Handwritten signature*

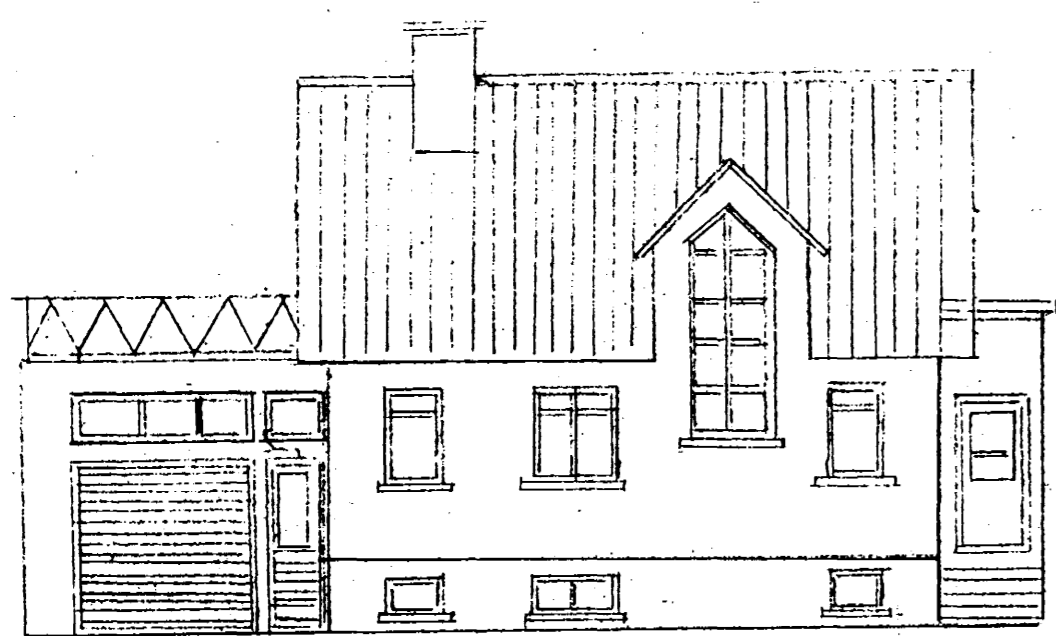


Norðvestur

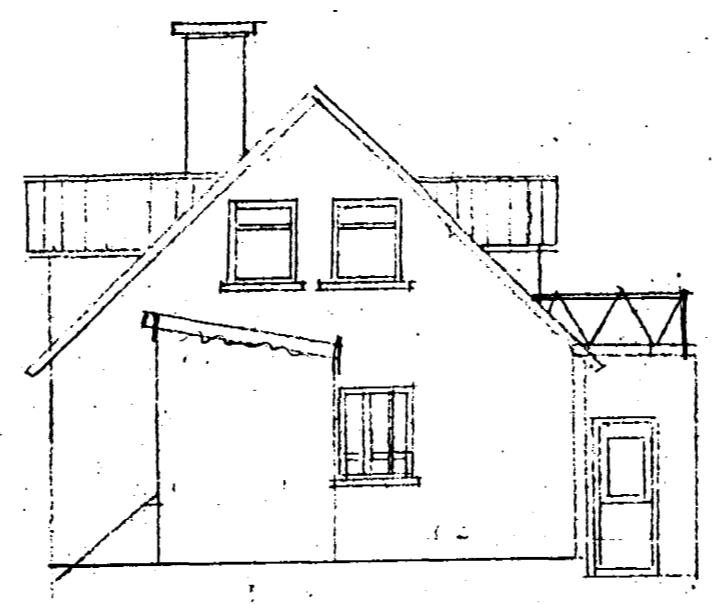


Norðaustur

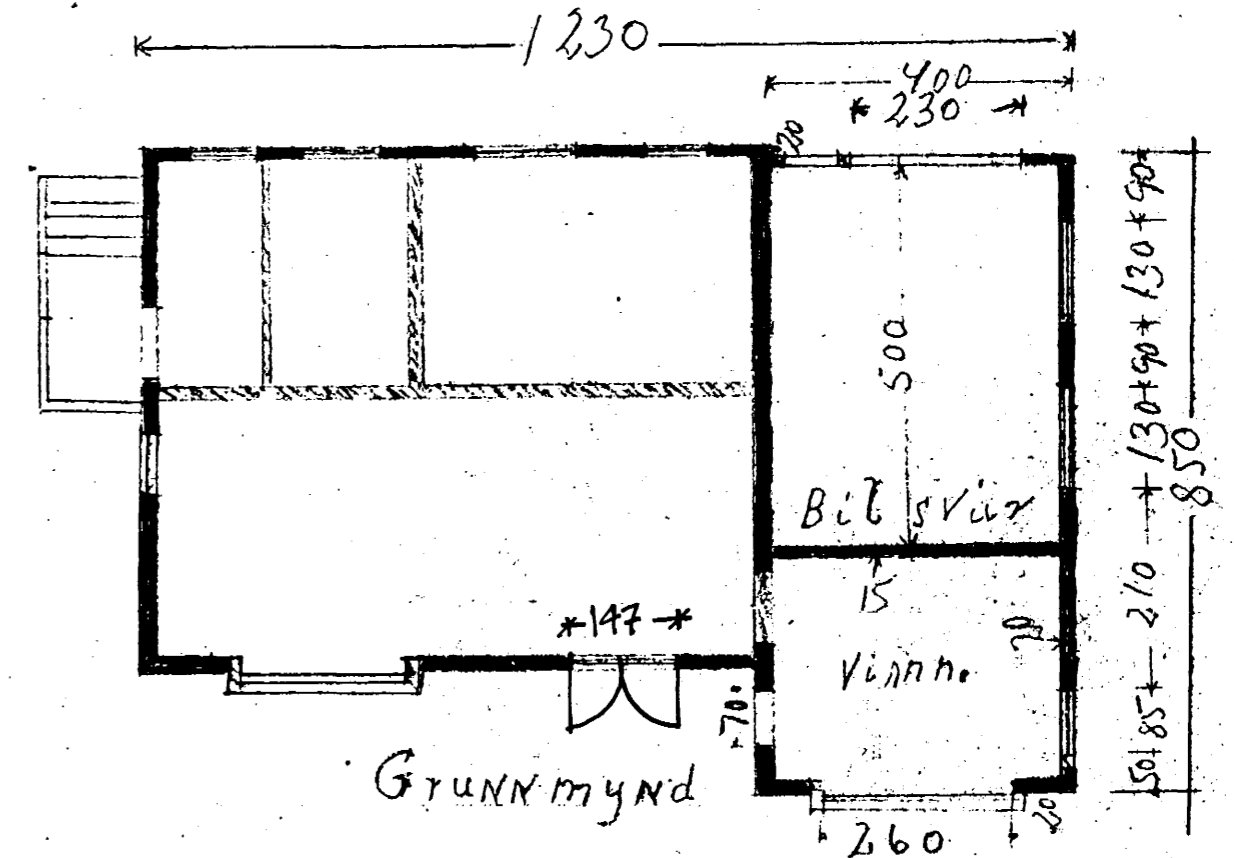


Grunnmynd

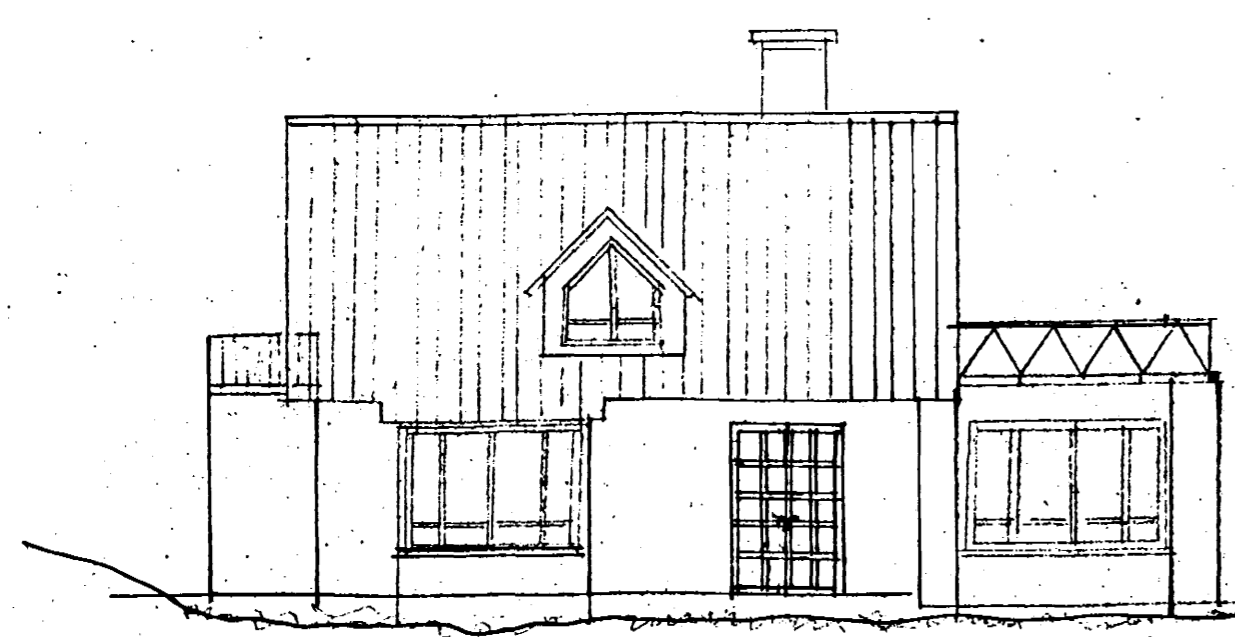

Suðvestur

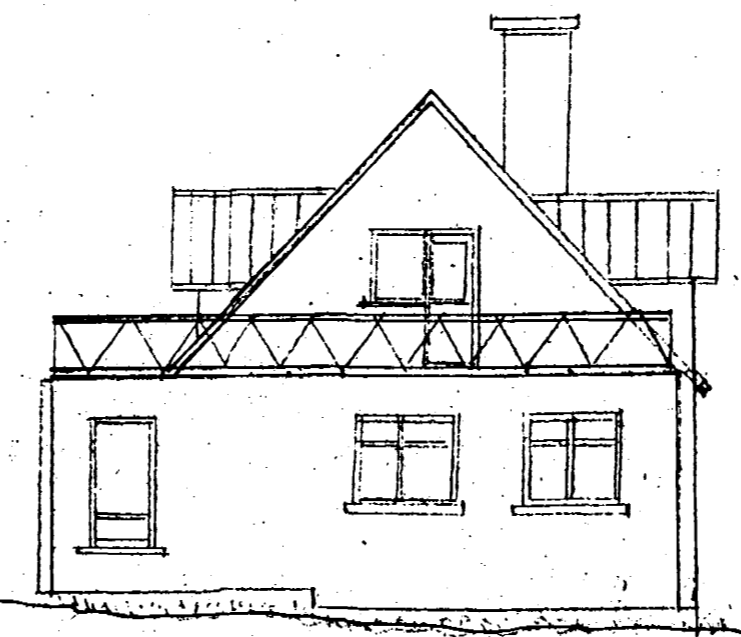

Suðaustur

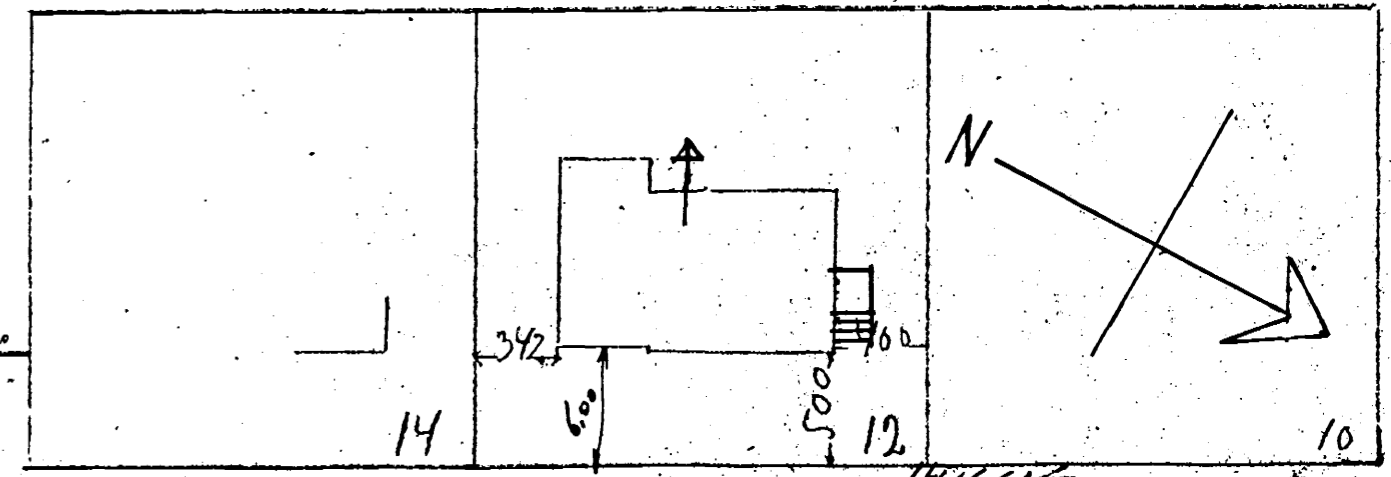

FagraKINN

HVÍMANN  
teiknistofa  
Aðliða hönnun, ráðgjöf & framkvæmd

VERKEFNI: FAGRAKINN 12, HFJ.	ATHS: TVOFOLD SVALHURD YTBILIN A SUÐVESTURHLÍÐ I STAD GIUGGA.
TEIKN: VITIT, GRUNNMYND, AFSTÖÐUMYND 1:100	
DAGS TEIKN: 27. JÚLÍ 2001	ARKÍTEKT: GUDJON EYJAFJASON, AKR FAI MYRABOTU 26, 101 R. S. 551-1770 / 893-1770 Kt. 0702597969
DAGS BRÉTT:	