



Samþykkt & fundi bygginga-
ráðs p. 20.9.1967

BYGGINGAUFULLTRÚINN
I HAFNAFIRÐI
F. Sigurðsson

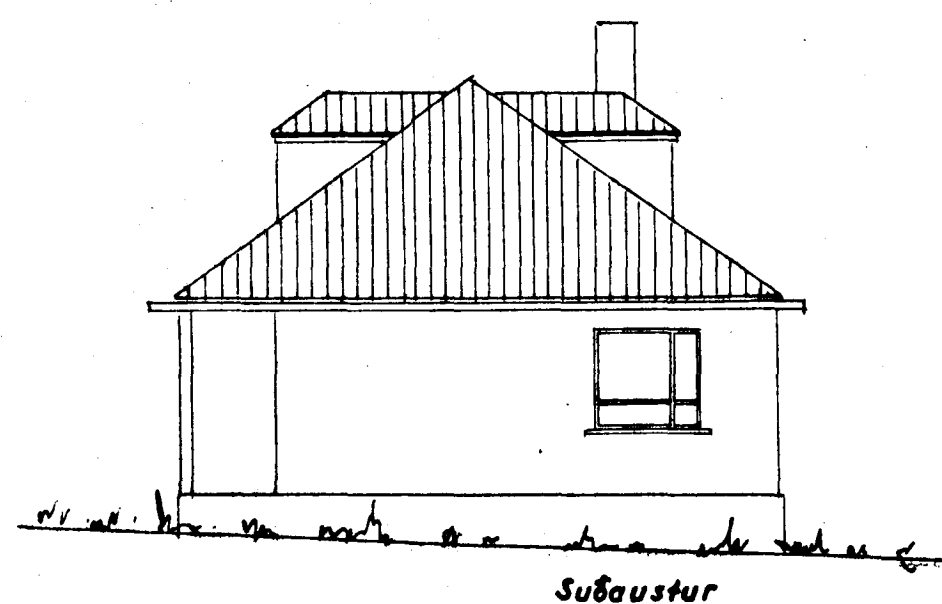


Suðaustur

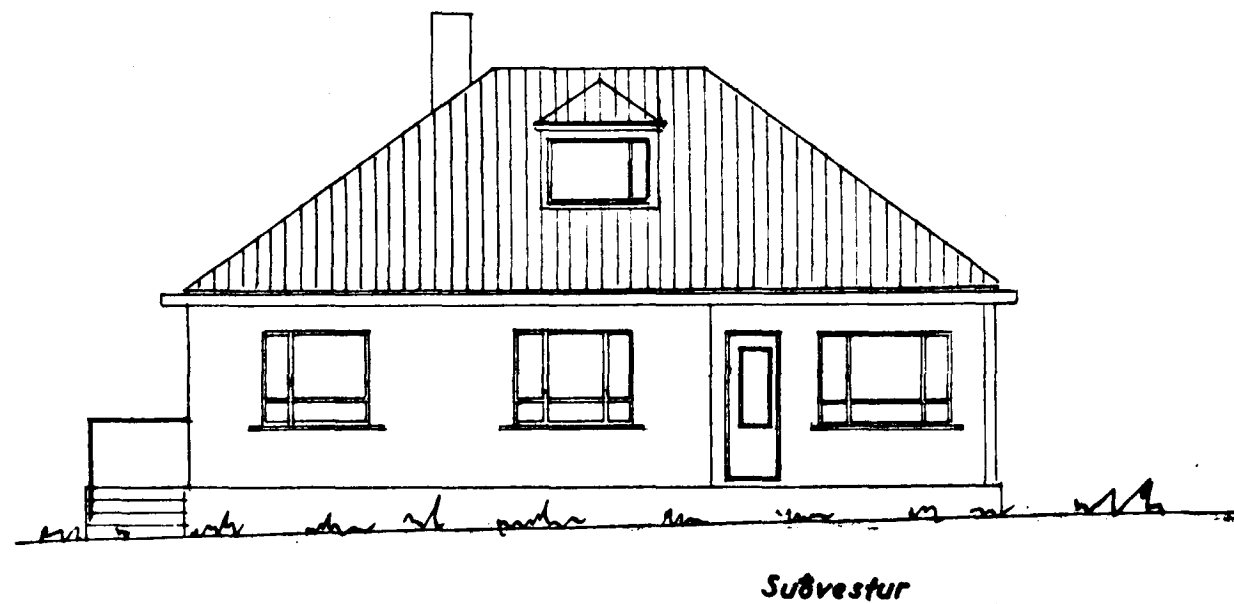


Suðvestur


FYRIR BREYTINGU
EFTIR BREYTINGU

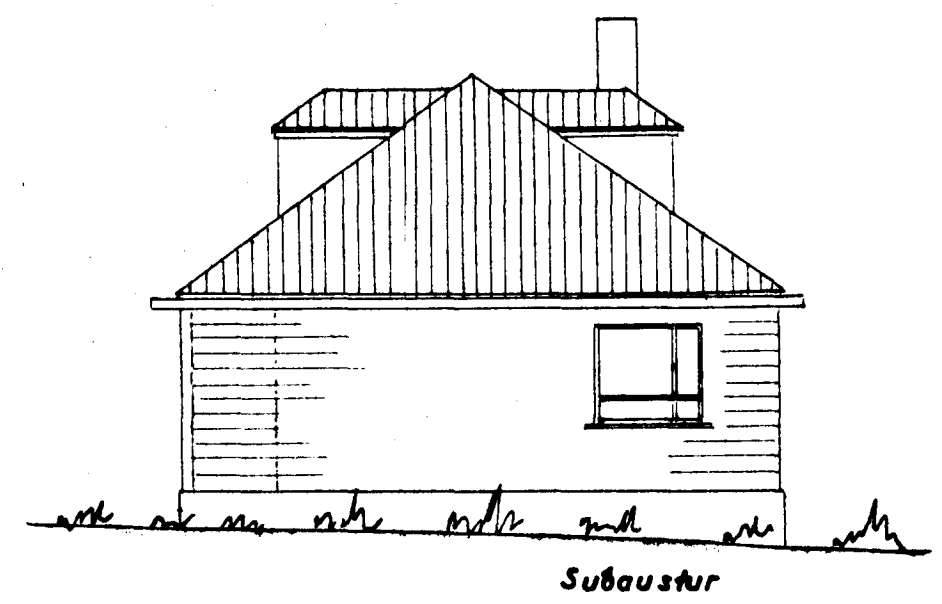


Suðaustur

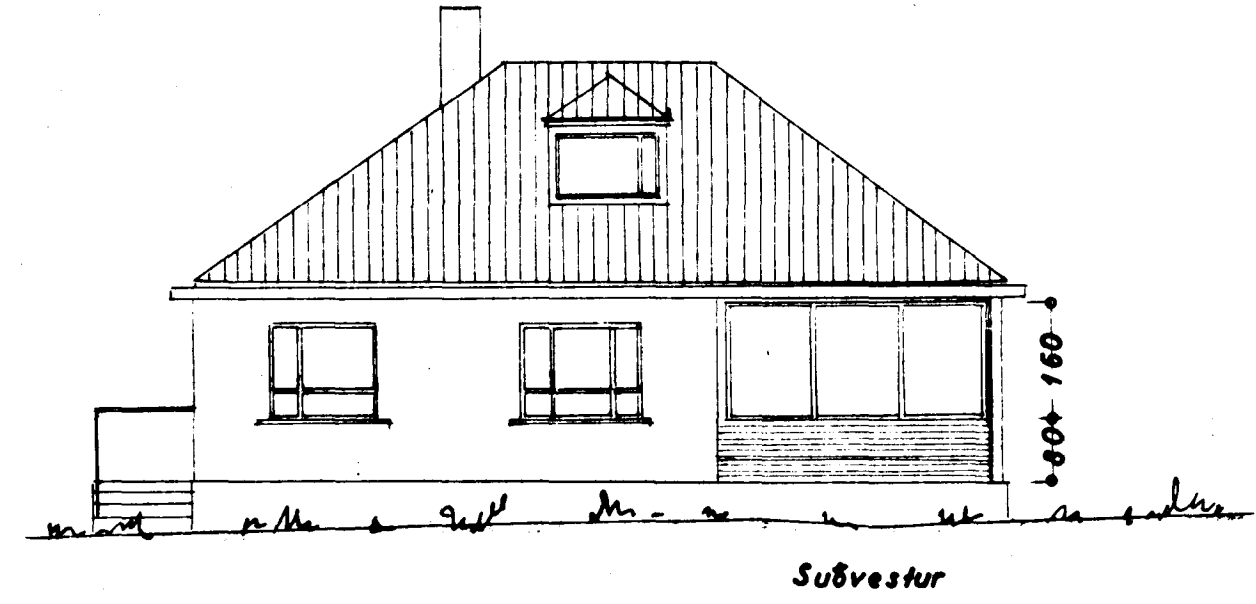

Suðvestur

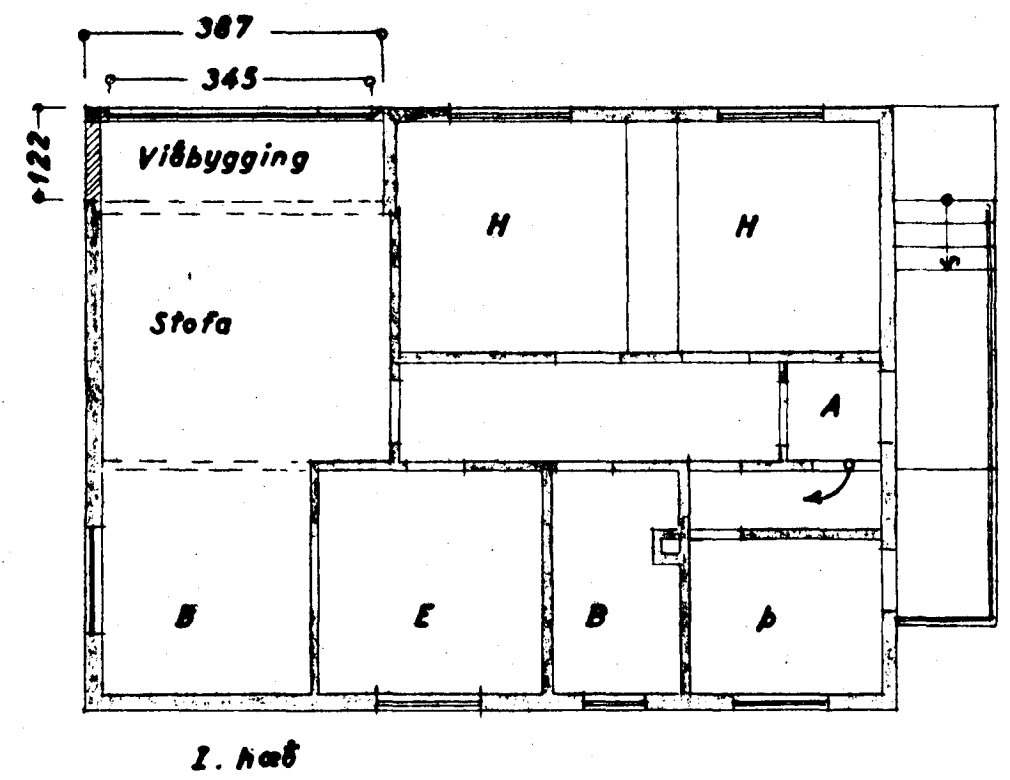

1. hæð

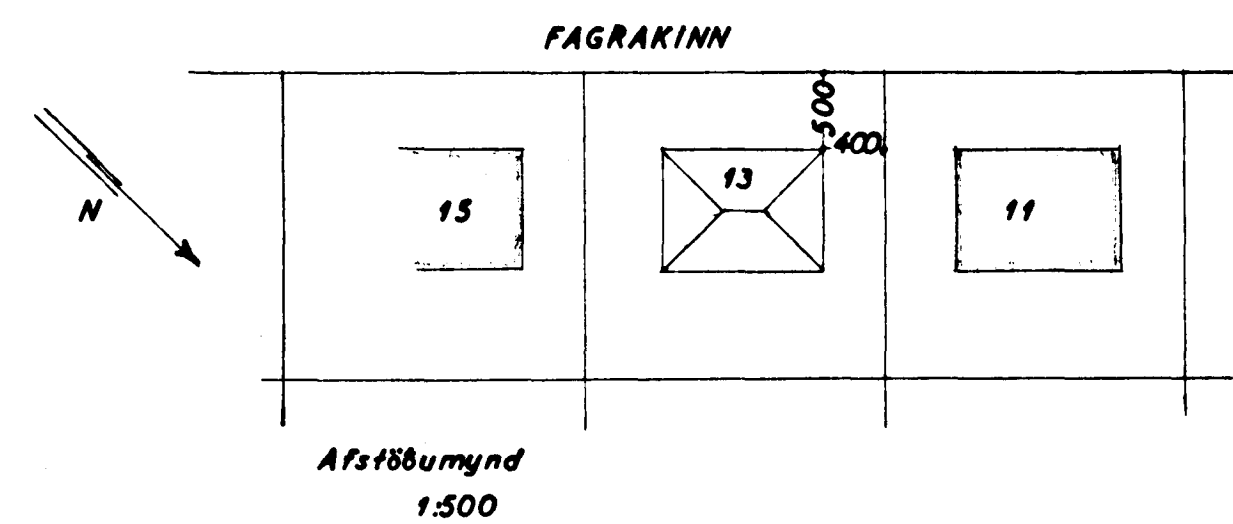

Afstæðamynd
1:500

STÆRD:
Löð 394,4 m²
Hús fyrir breytingu
80,0 m²
Viðbygging
4,7 af 12,0 m²

FAGRAKINN NR 13

VIÐBYGGING VIÐ STOFU
1:100

Samþykkt á sept. 1967
F. Sigurðsson