



FYRIR BREYTINGU.

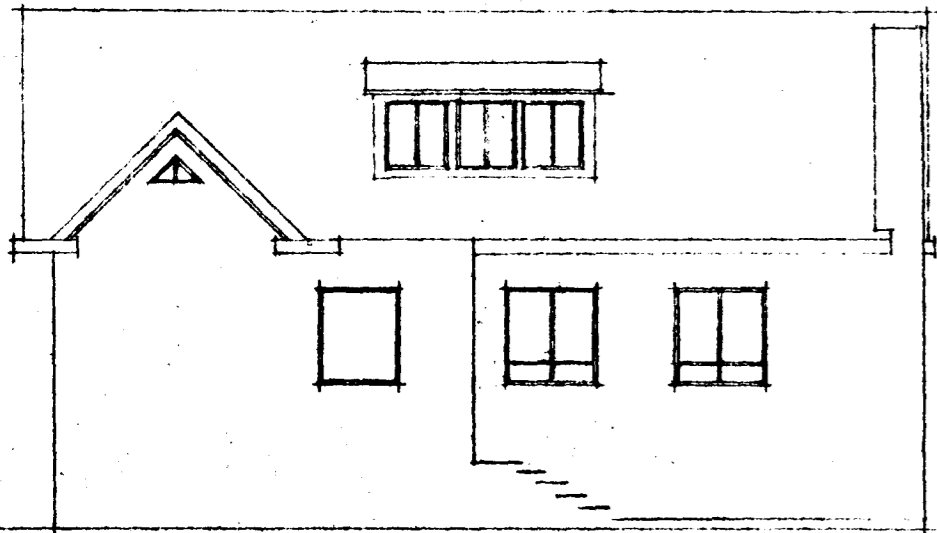


NORD-AUSTUR

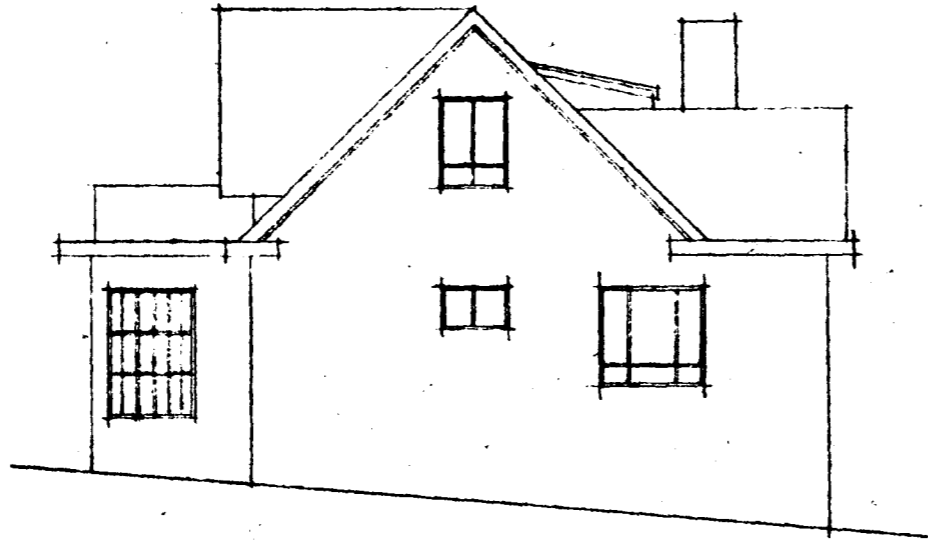


SUD-AUSTUR

5/66
EFTIR BREYTINGU.

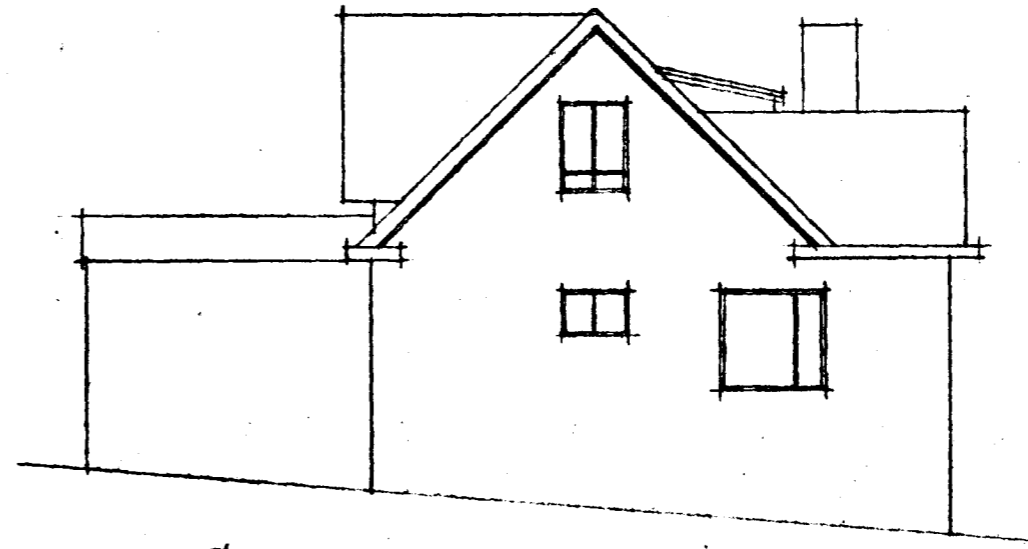


SUD-AUSTUR


Samþykkt 6 fundi bygginga-
nefndar þ. 13. 1. 1966
BYGGINGAFULTRÚINN
I HAFNARFIRÐI
Sigurður & Ólafur

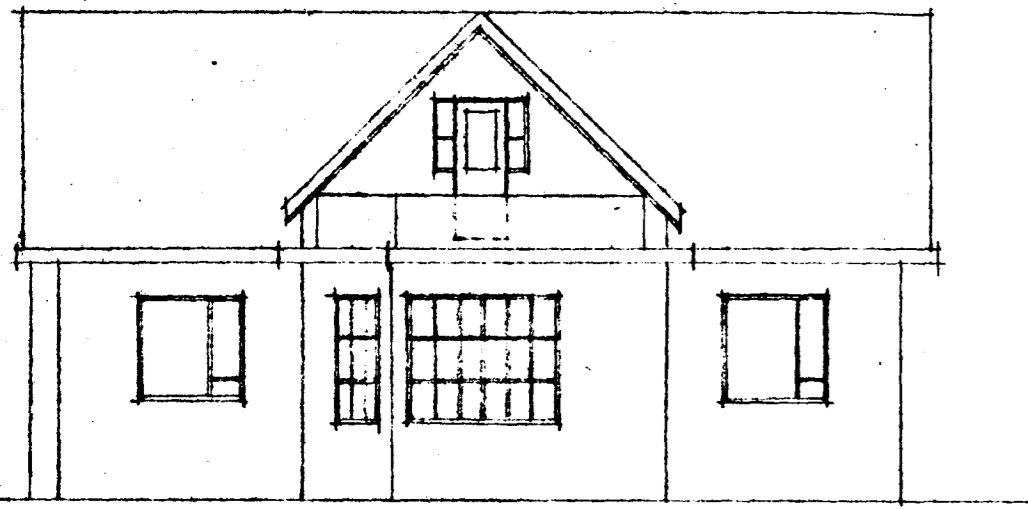


SUD-VESTUR

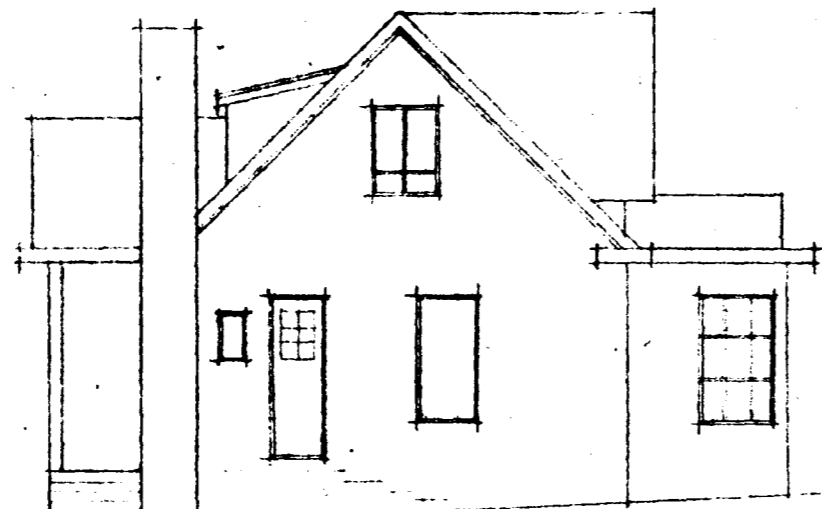


NORD-VESTUR

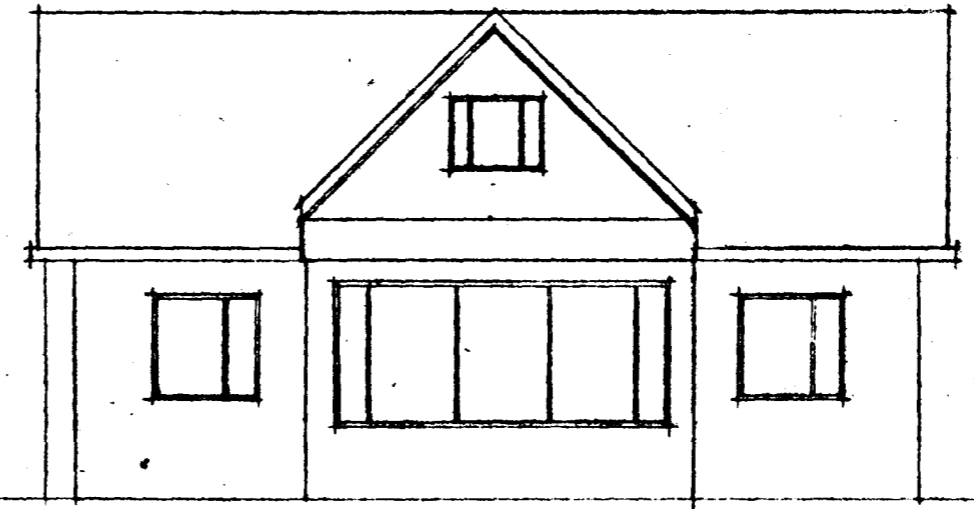


SUD-VESTUR

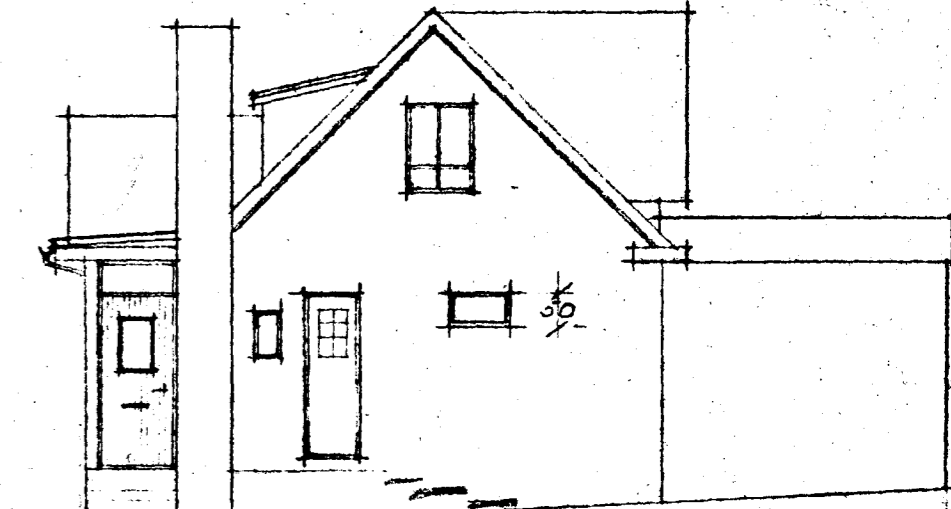

NORD-VESTUR

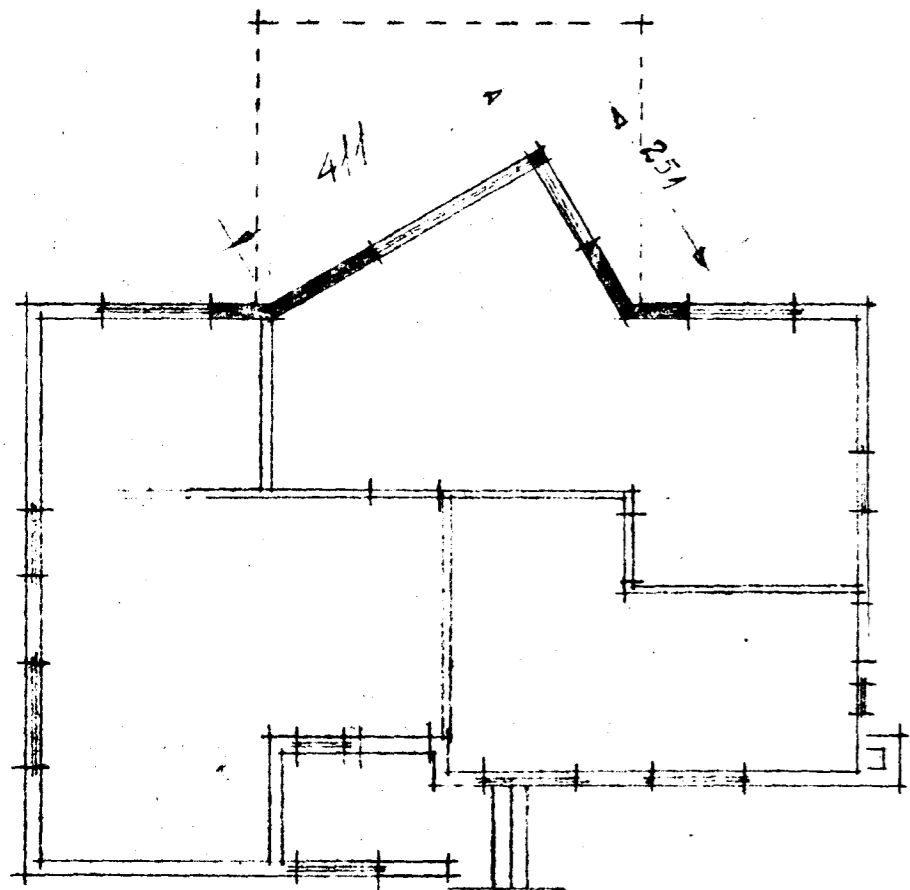


GRUNNMYND.

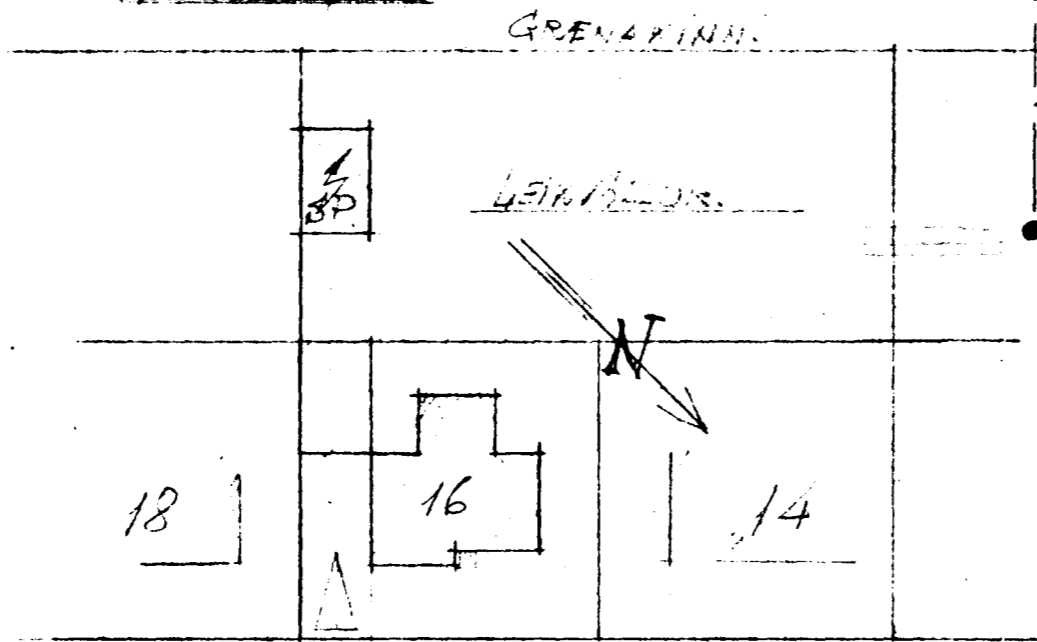


FAGRAKINN

AFSTÖÐUMYND
KVARDI 1:500

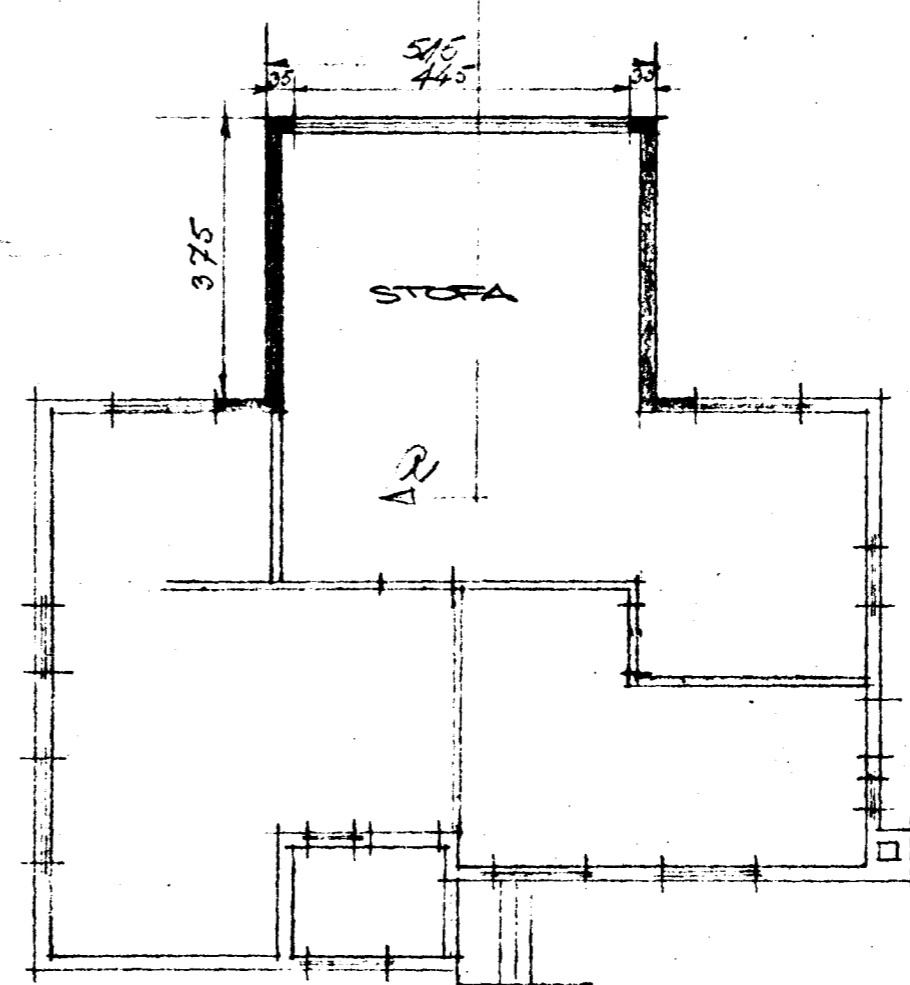

GRUNNMYND.

STÆKKUN. 1415 M² - 370 M³

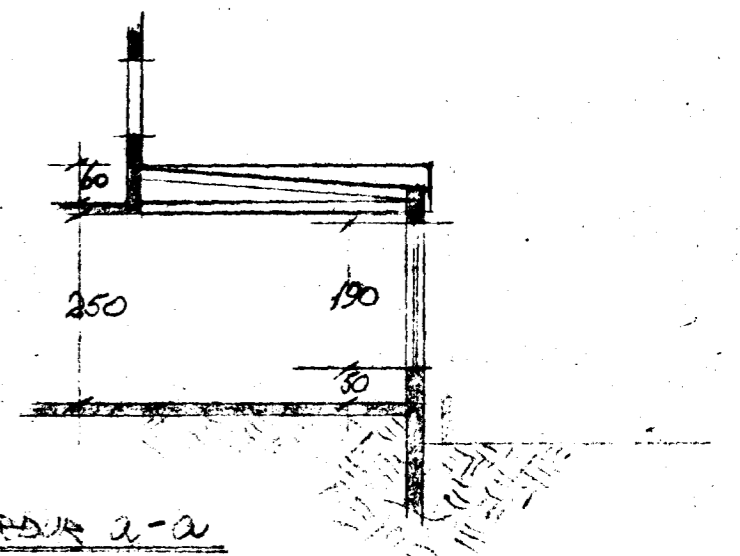

SKURDUR 2-2

FAGRAKINN 16

STÆKKUN & DAGSTOFU.
KVARDI 1:100

Hafnarfirði 3. janúar 1966
Ólafur Sigurðsson
TEKNIEREDINGUR