
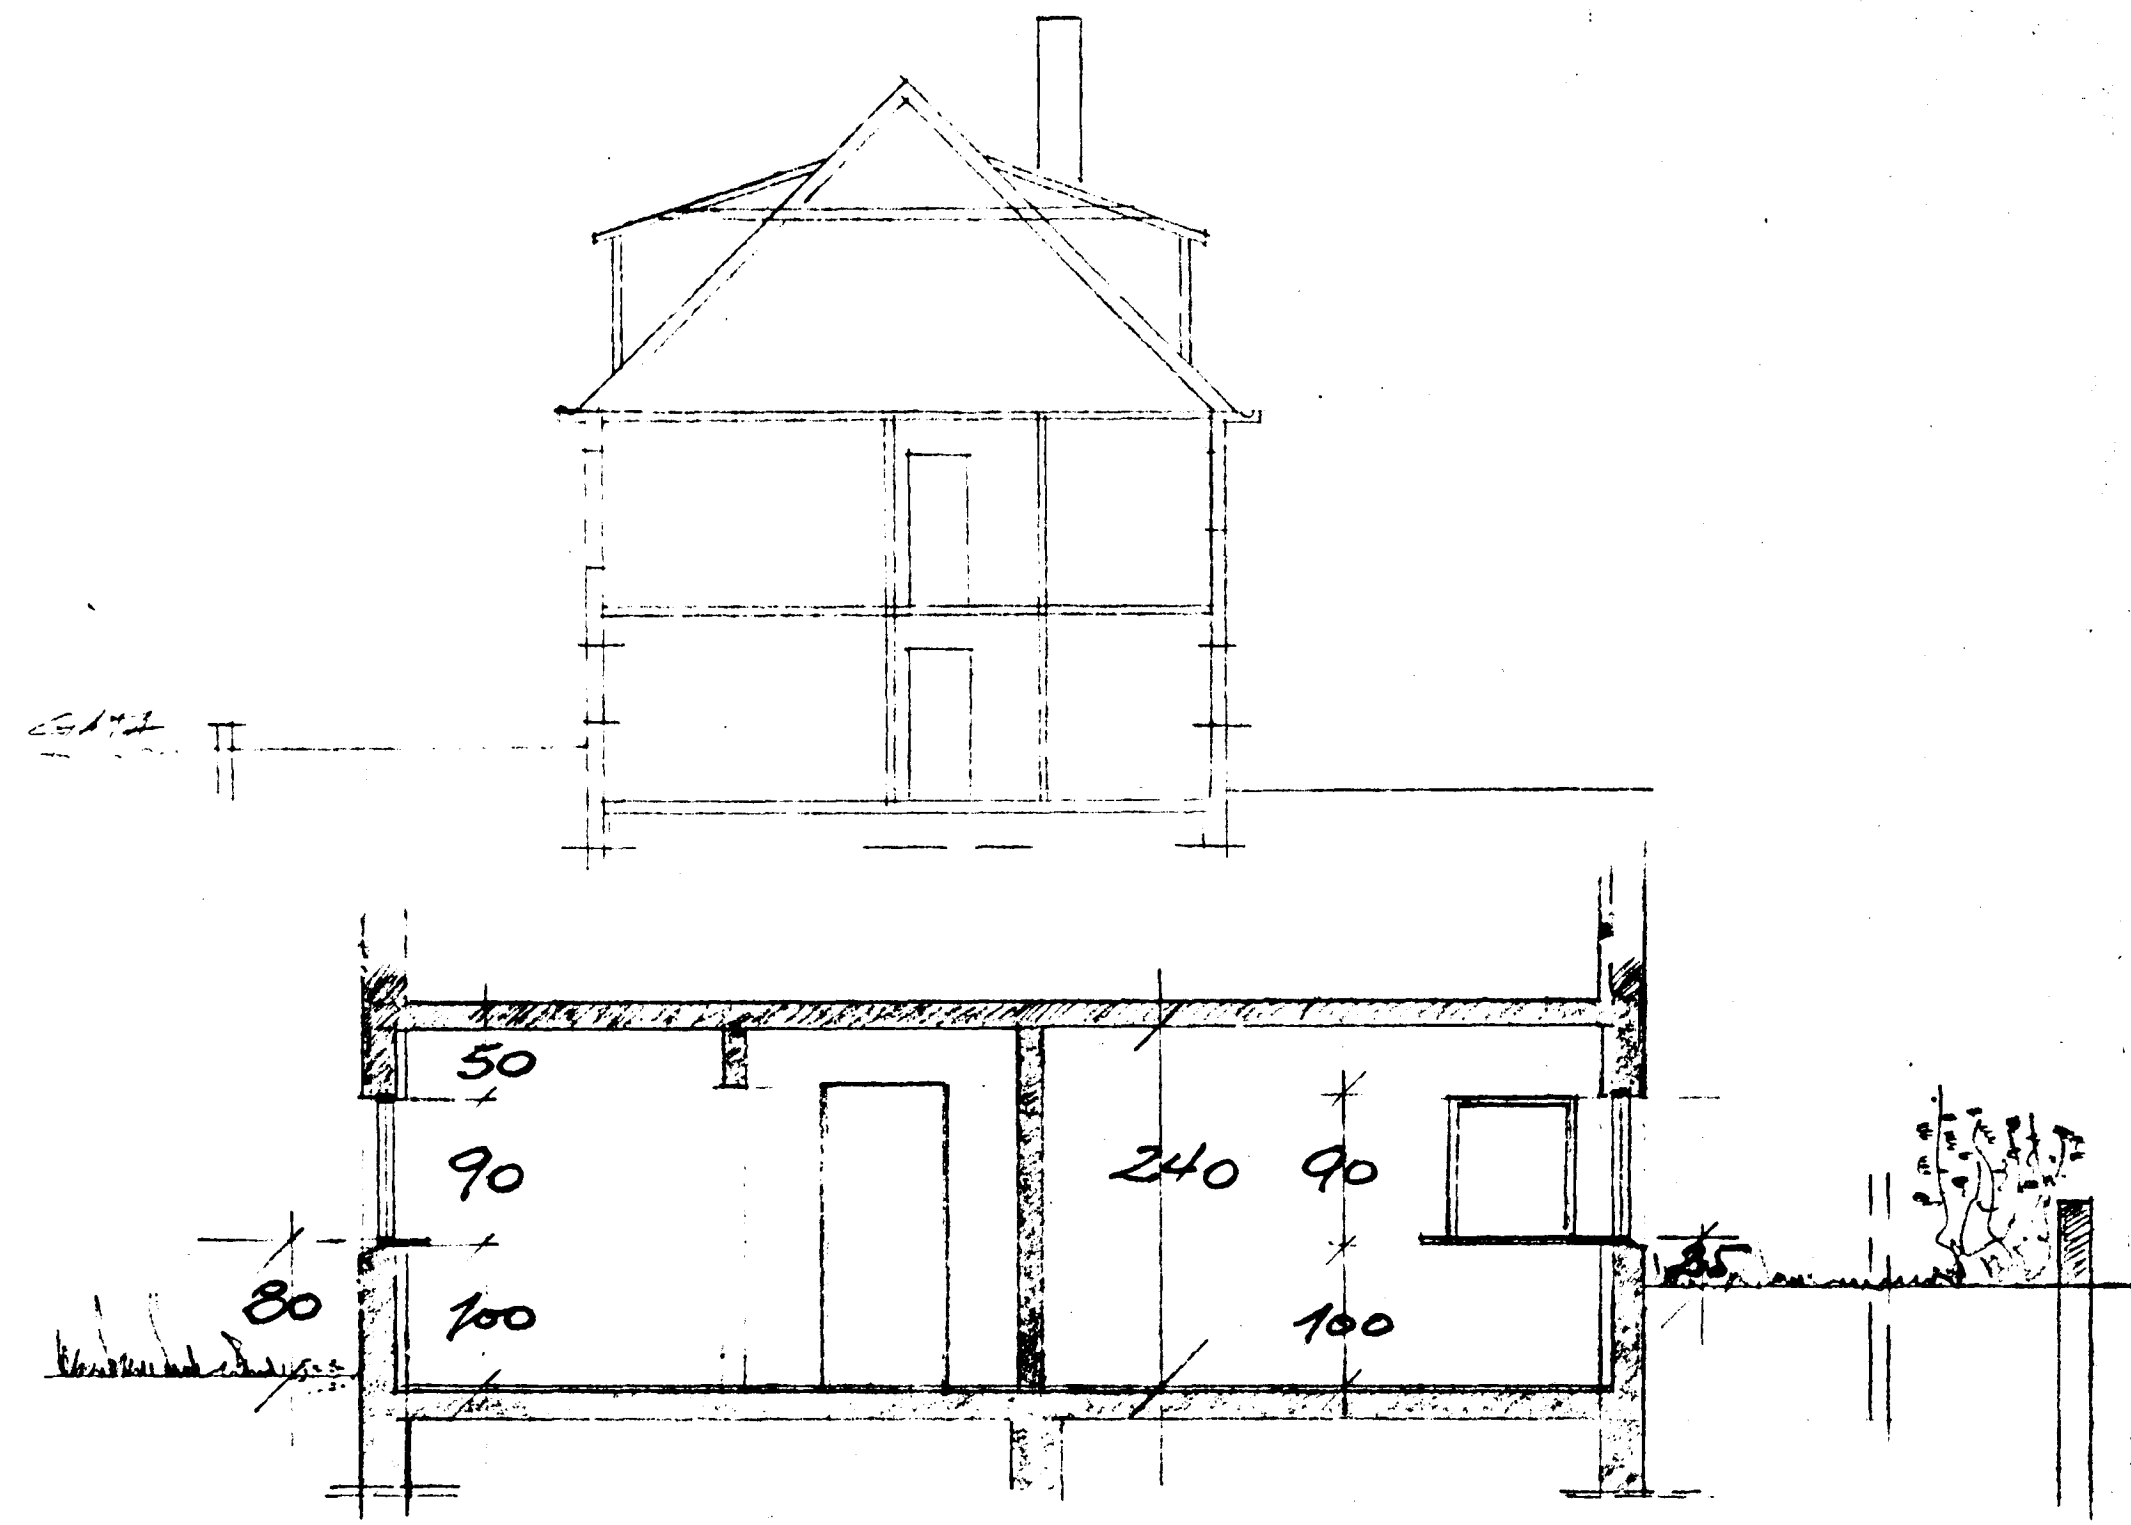


Samþykkt á fundi bygginga-  
nefndar þ. 3.19. 1986  
BYGGINGAFULLTRÚÐIN  
Í HAFNARFIRÐI

*Eir Þorvaldsson*  
Aðilið: Samþykkt myndgæðu  
Björgunarp í suðrahlmu

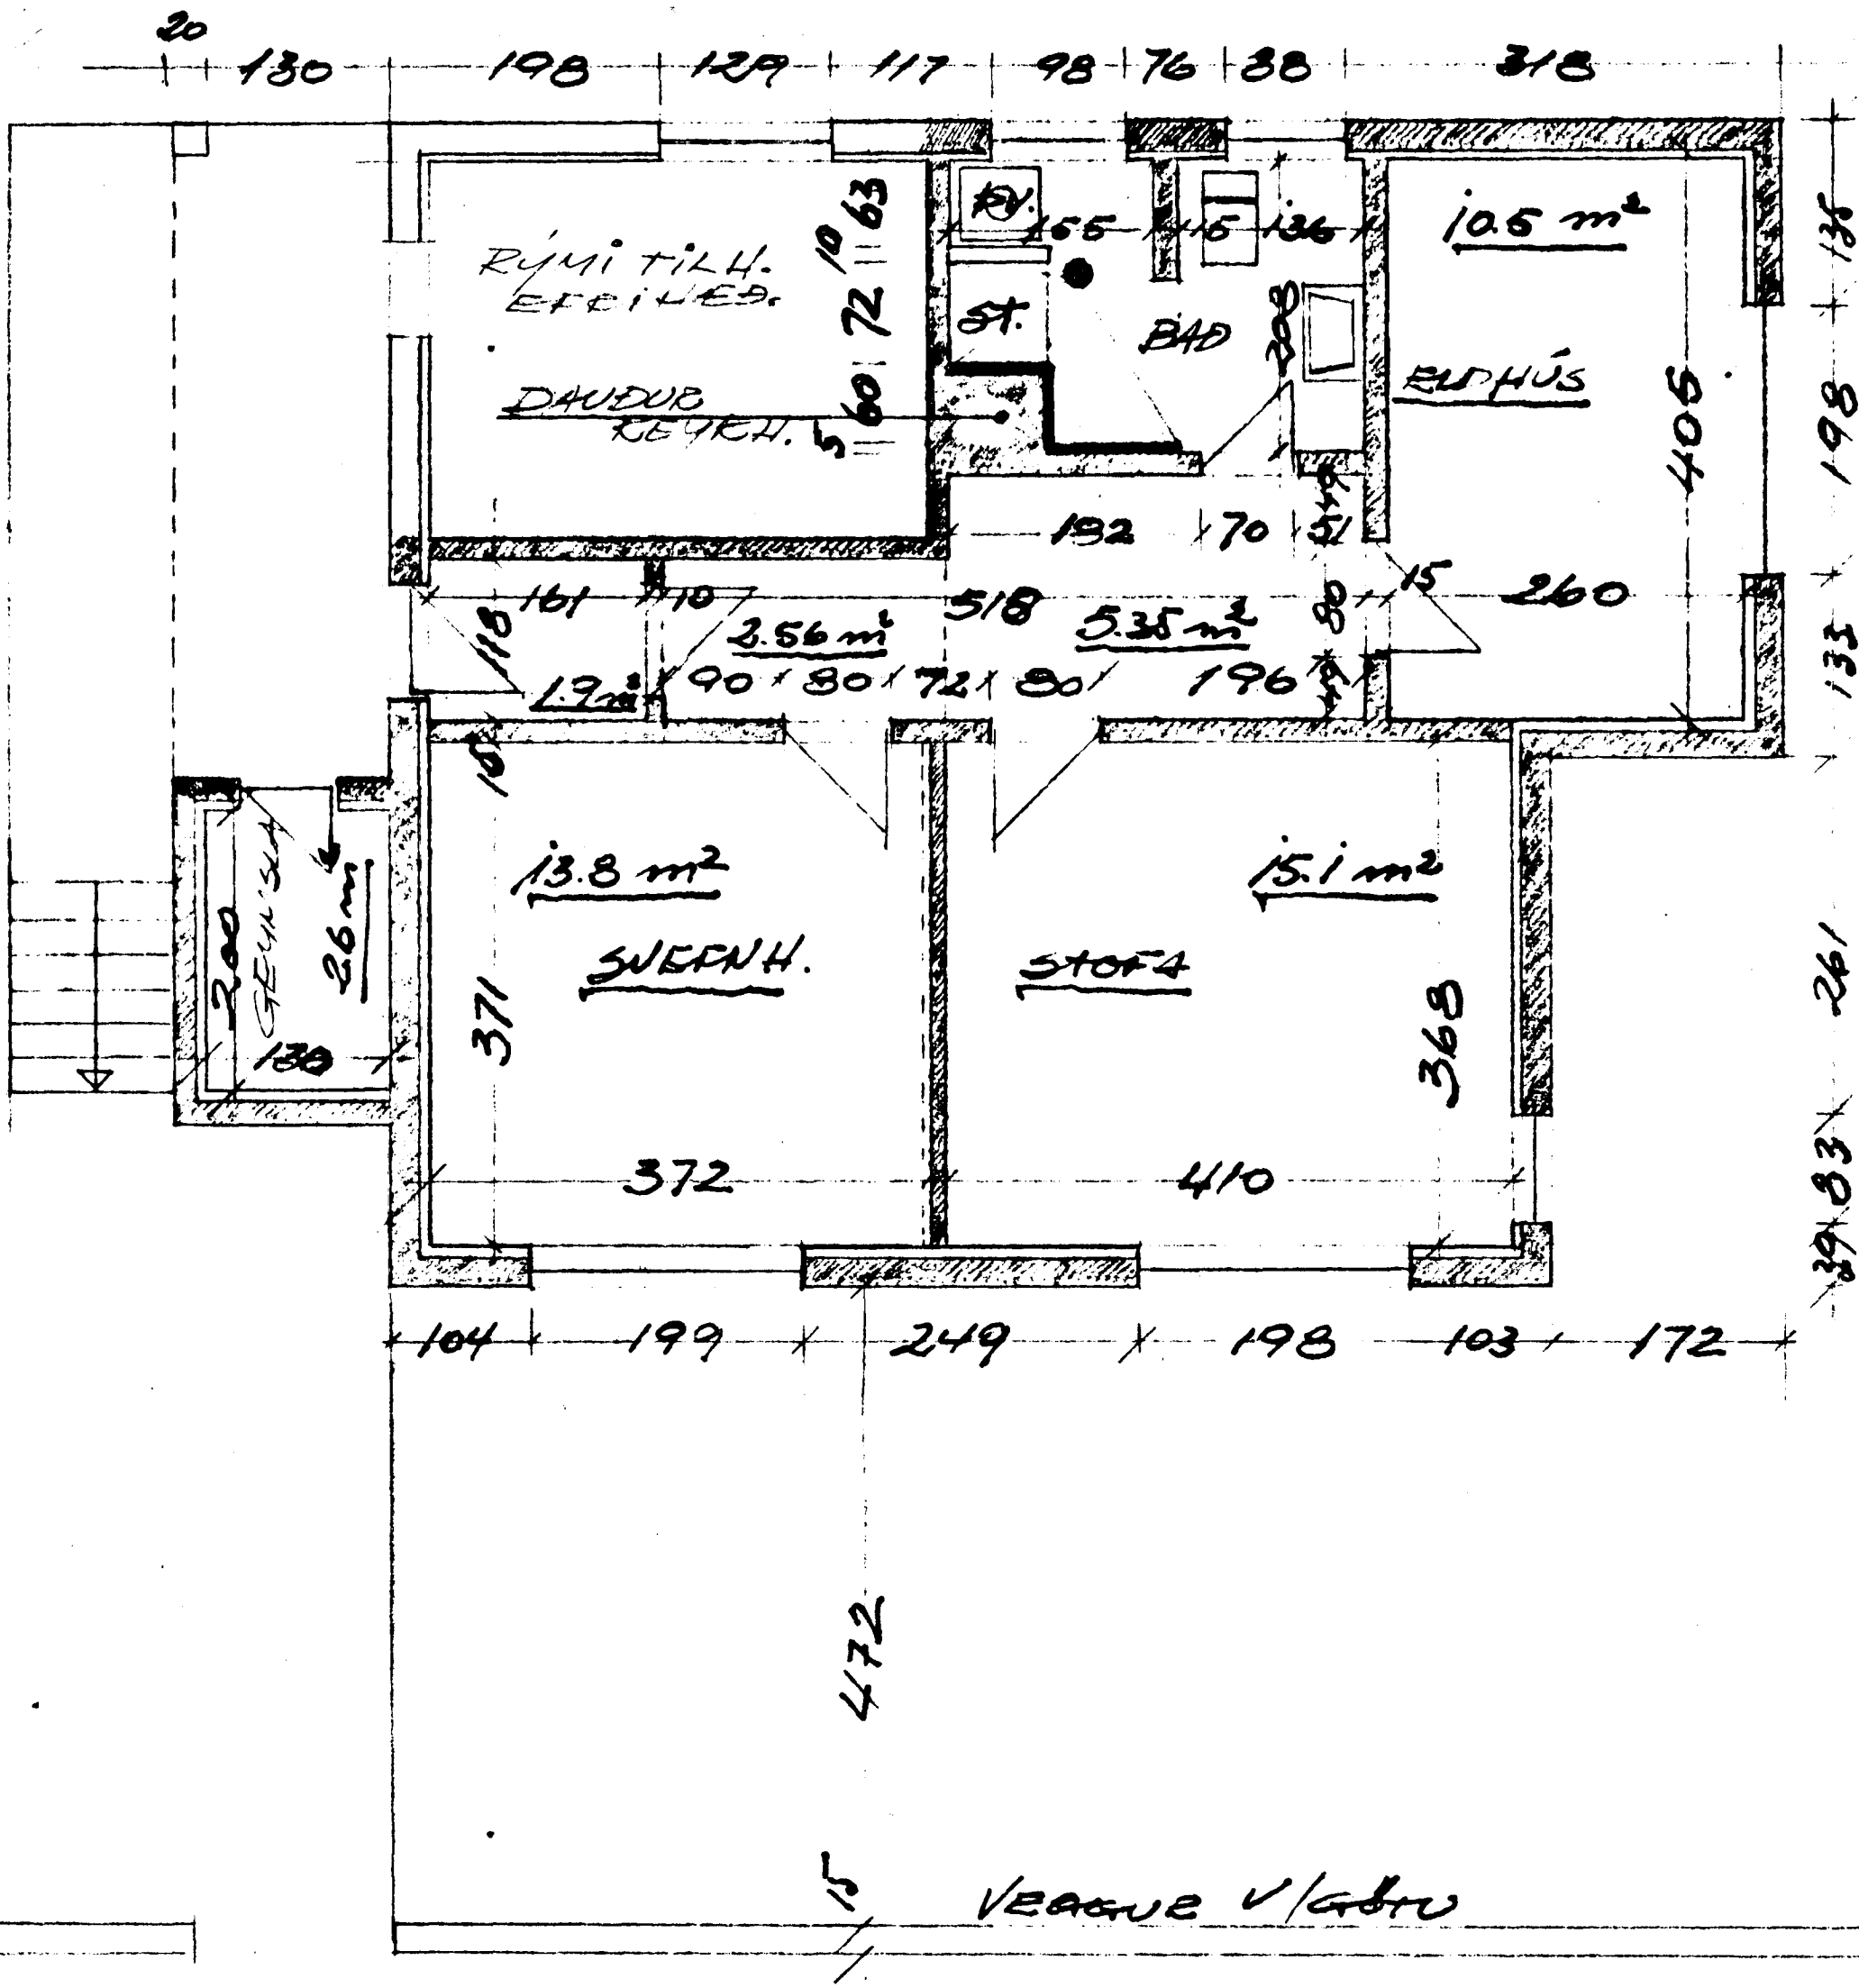

M. ELT ULD OG TEIÐVARP 25. 8. 86  
M. 1:50  
*Alf Þorvaldsson*  
arkitekt