


Samþykkt á fundi bygginga-
nefndar þ. 26/7 1978
BYGGINGAFULLTRÚINN
Í HAFNARFIRDI
S. Jónsson



NORÐAUSTUR



SUBVESTUR

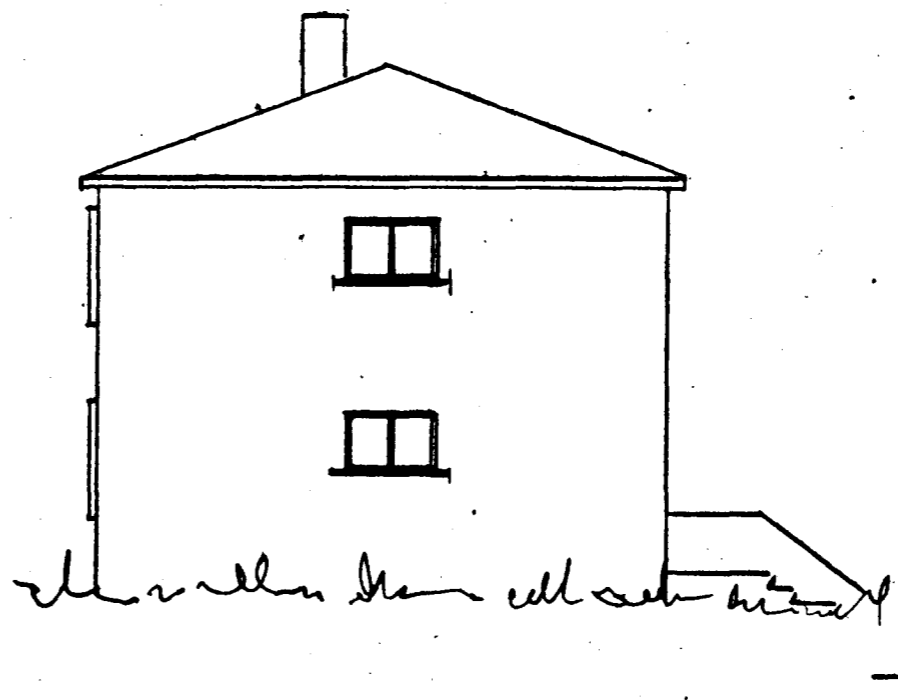

SUDAUSTUR




NORÐVESTUR

FYRIR BREYTINGU


EFTIR BREYTINGU




NORÐAUSTUR

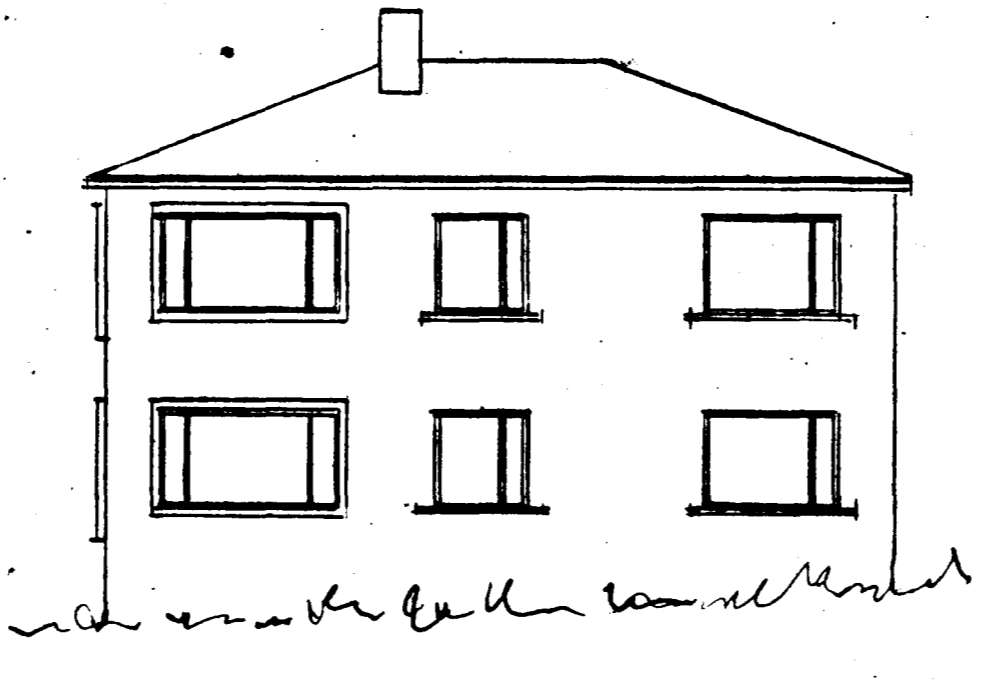

SUBVESTUR

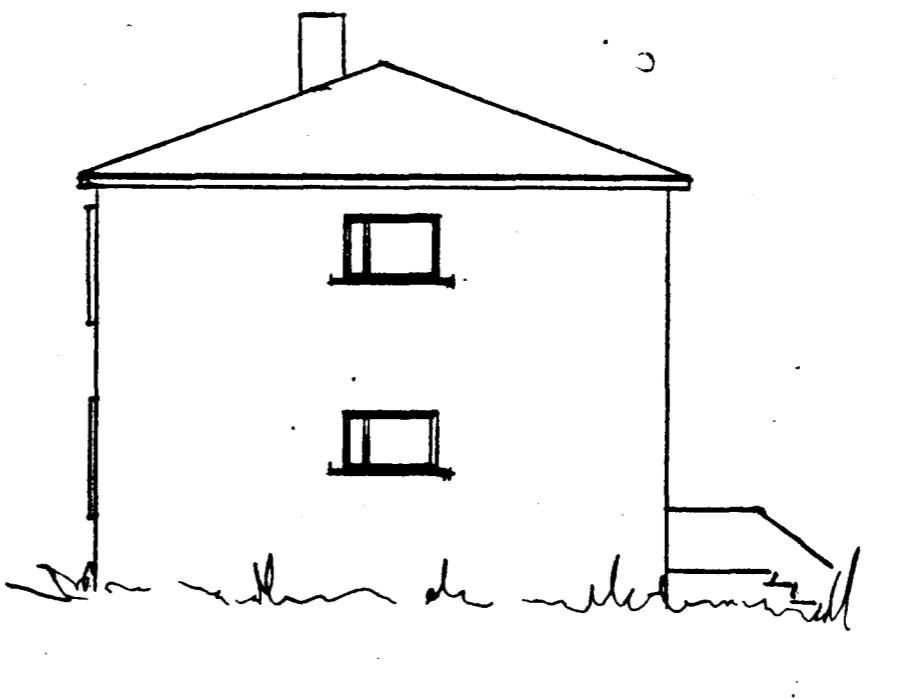

SUDAUSTUR

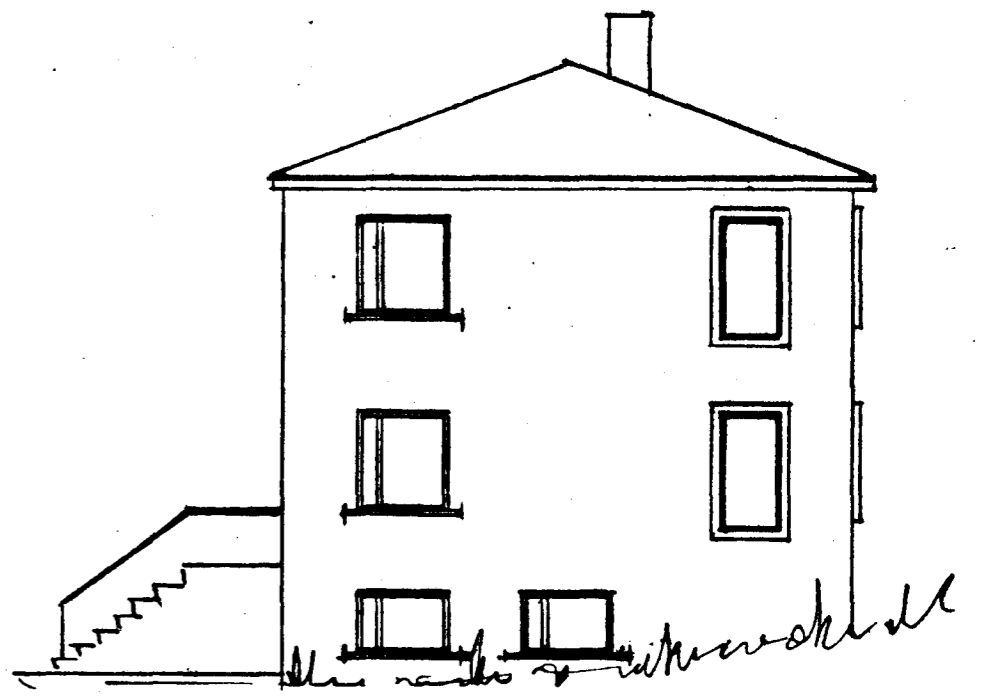

NORÐVESTUR

FAGRAKINN NR 18
GLUGGABREYTING
ÚTLIT 1:100
Hafnarfirði 2. júlí 1978
S. Jónsson