
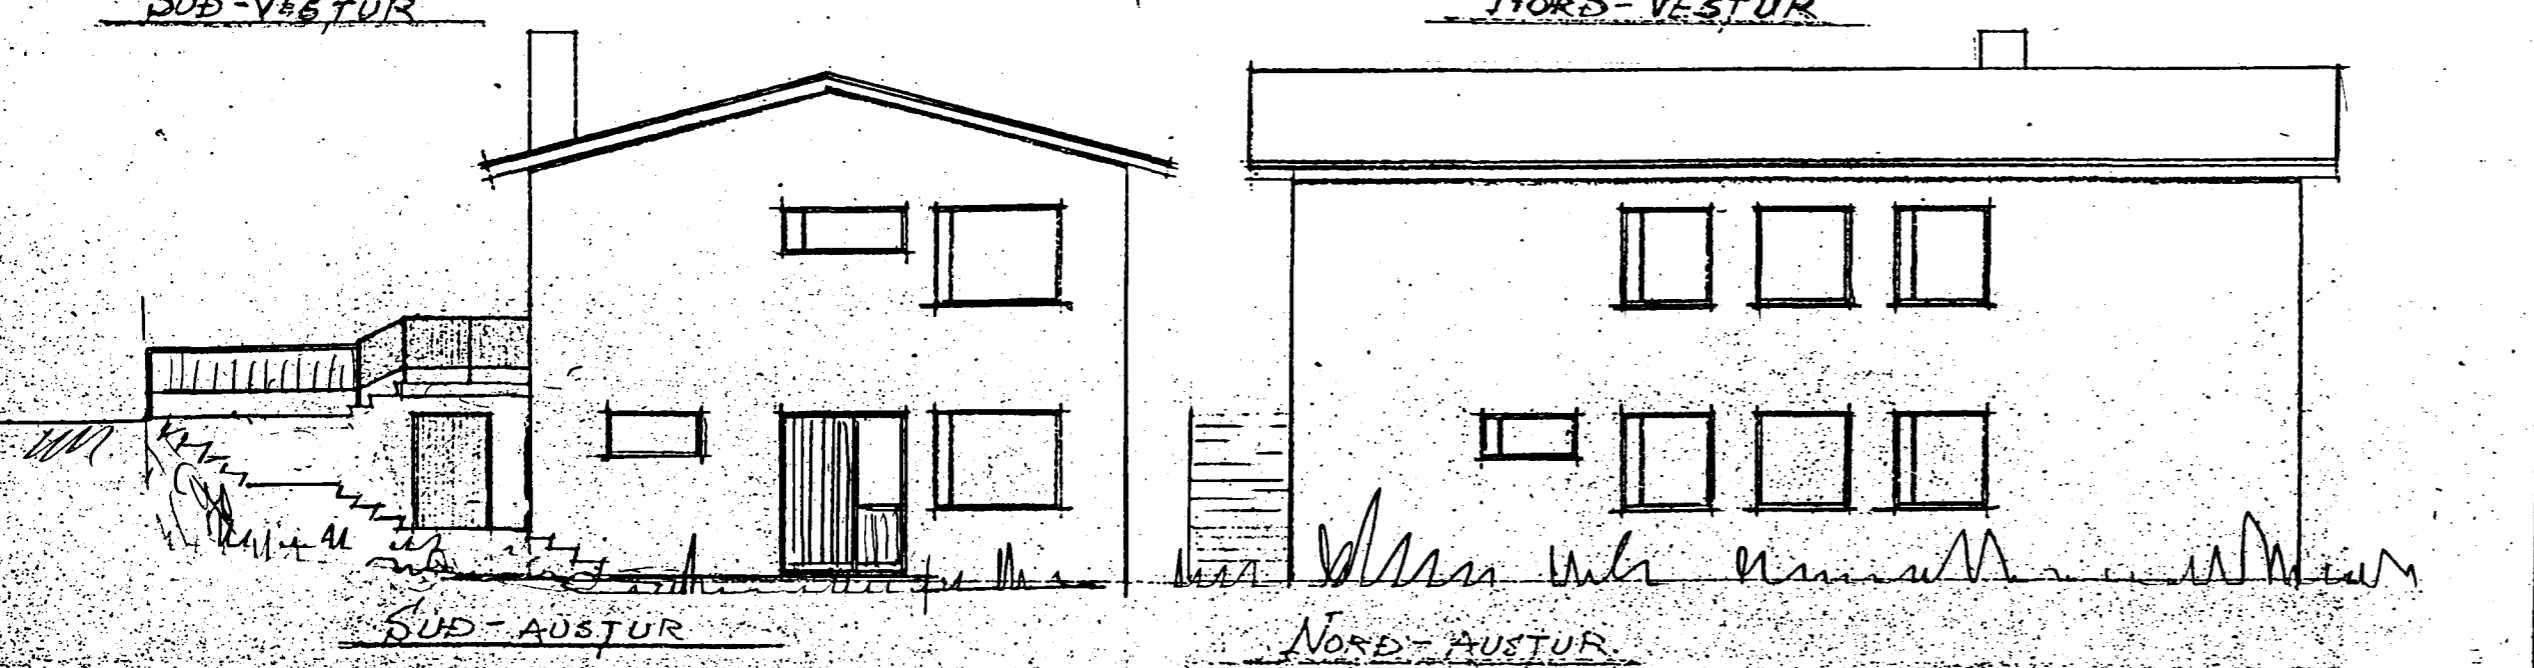





Samþykkt þann
30 APR. 1996
Byggingafulltrúinn í Hafnarfirði
Erlendur Hjálmarsson

AFSTÖÐUMYND
KVARDI 1:2000

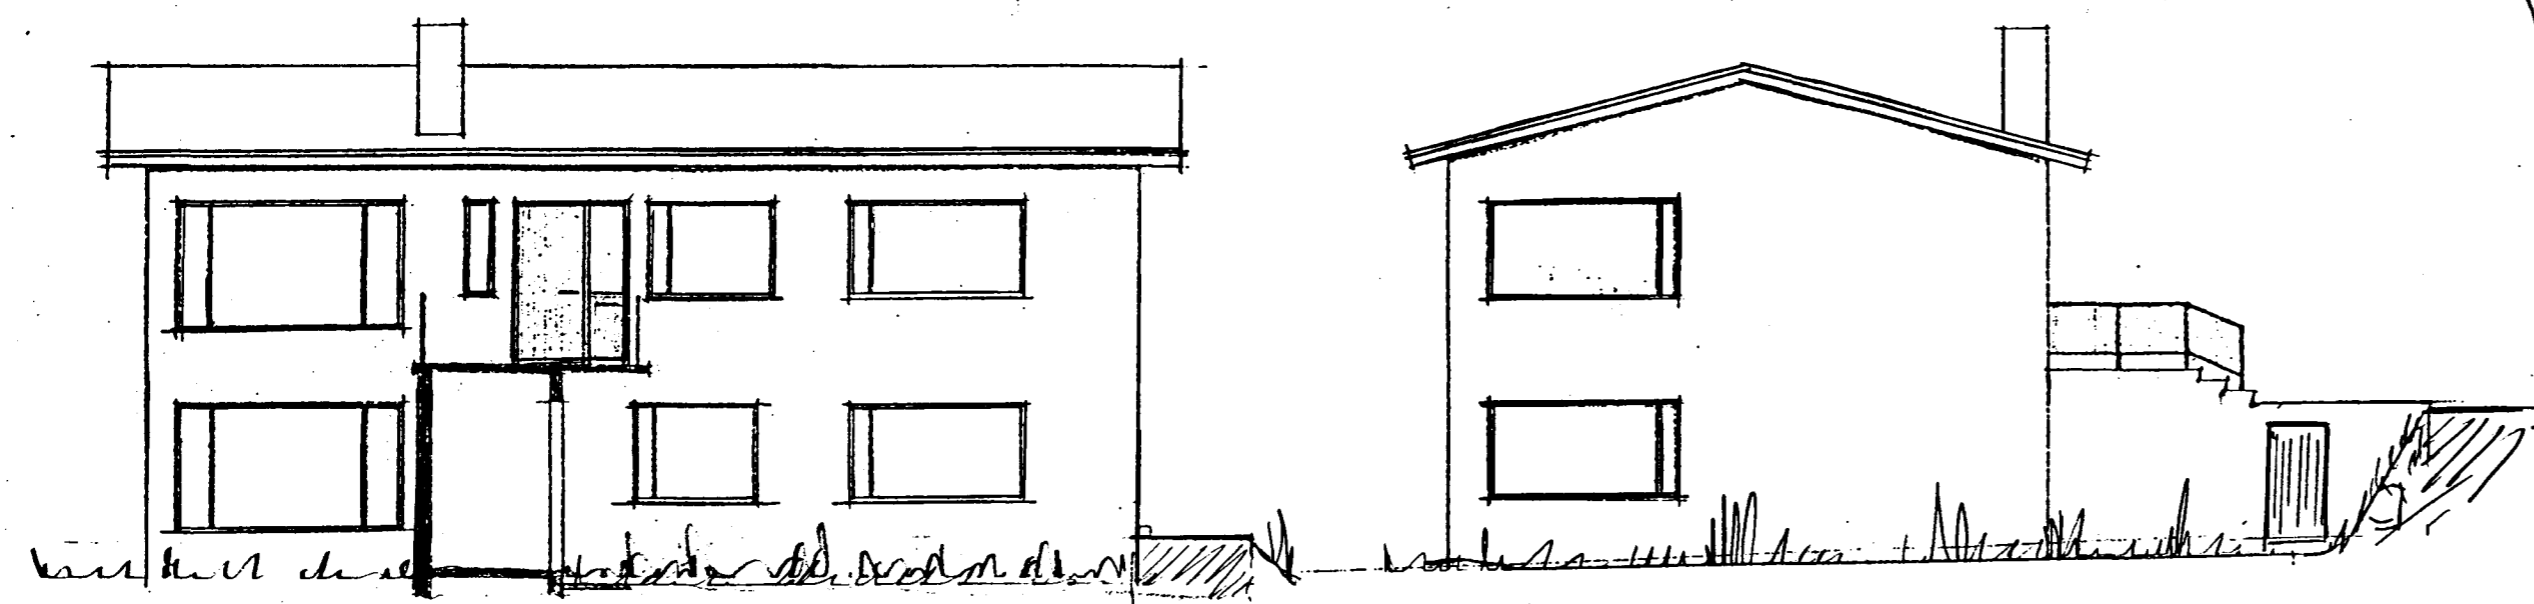

Skráningartafla fyrir: FAGRAKINN 23
2100 0230

Íþynging og lýsing	D1	D2	D3	D4	D5	D5A	D6	D7	D8	D9	D10	D11	D12	D13	D14	D15	D16	D17
11. Mannverkiþjóna																		
12. Iðgjöld																		
20. Rými	A		Þakrymið	N		101,4												
21. Rými	A		Þakflatur	N		101,4												

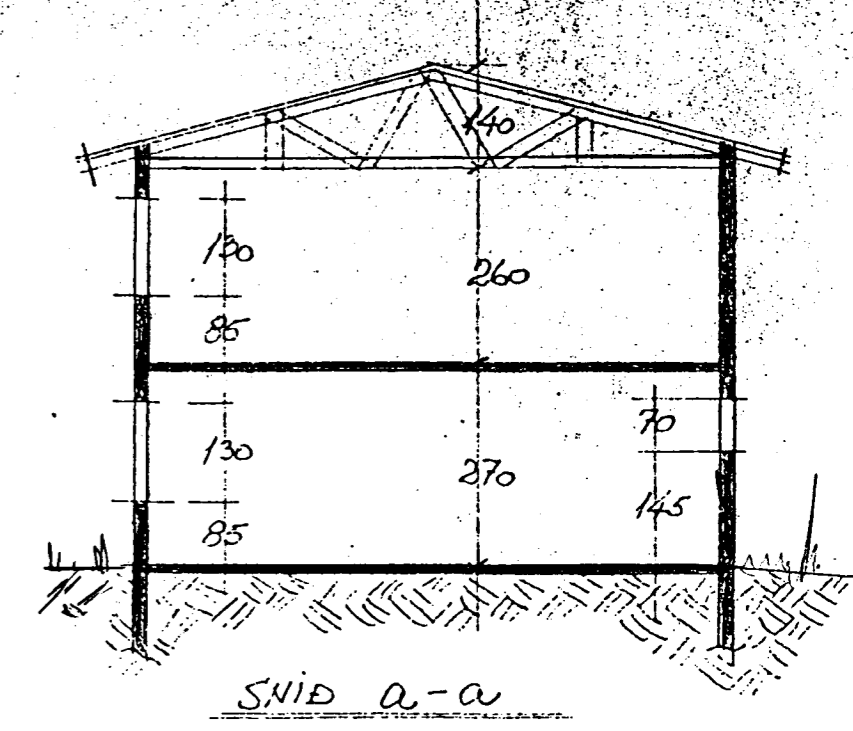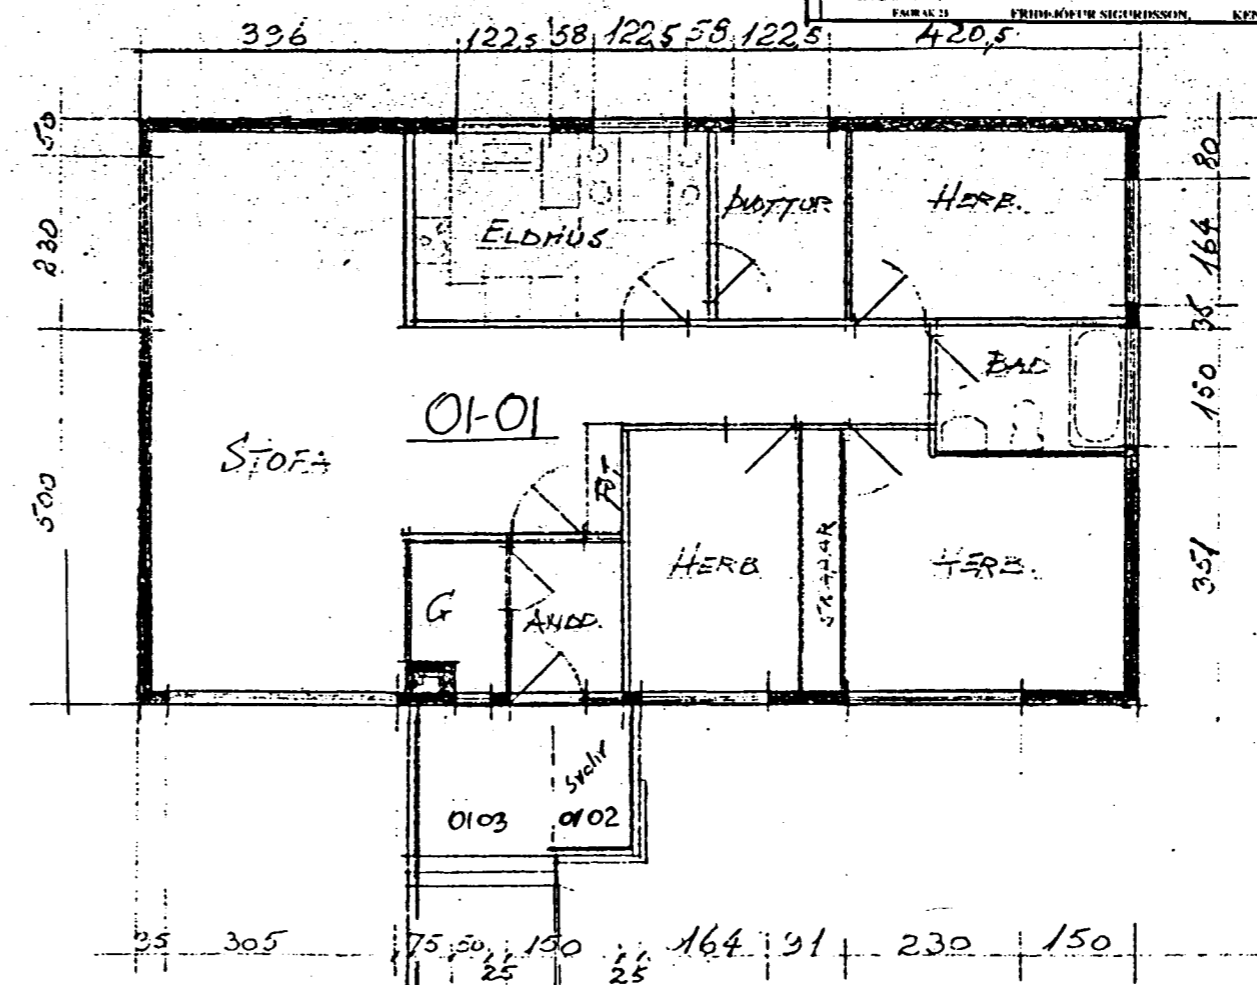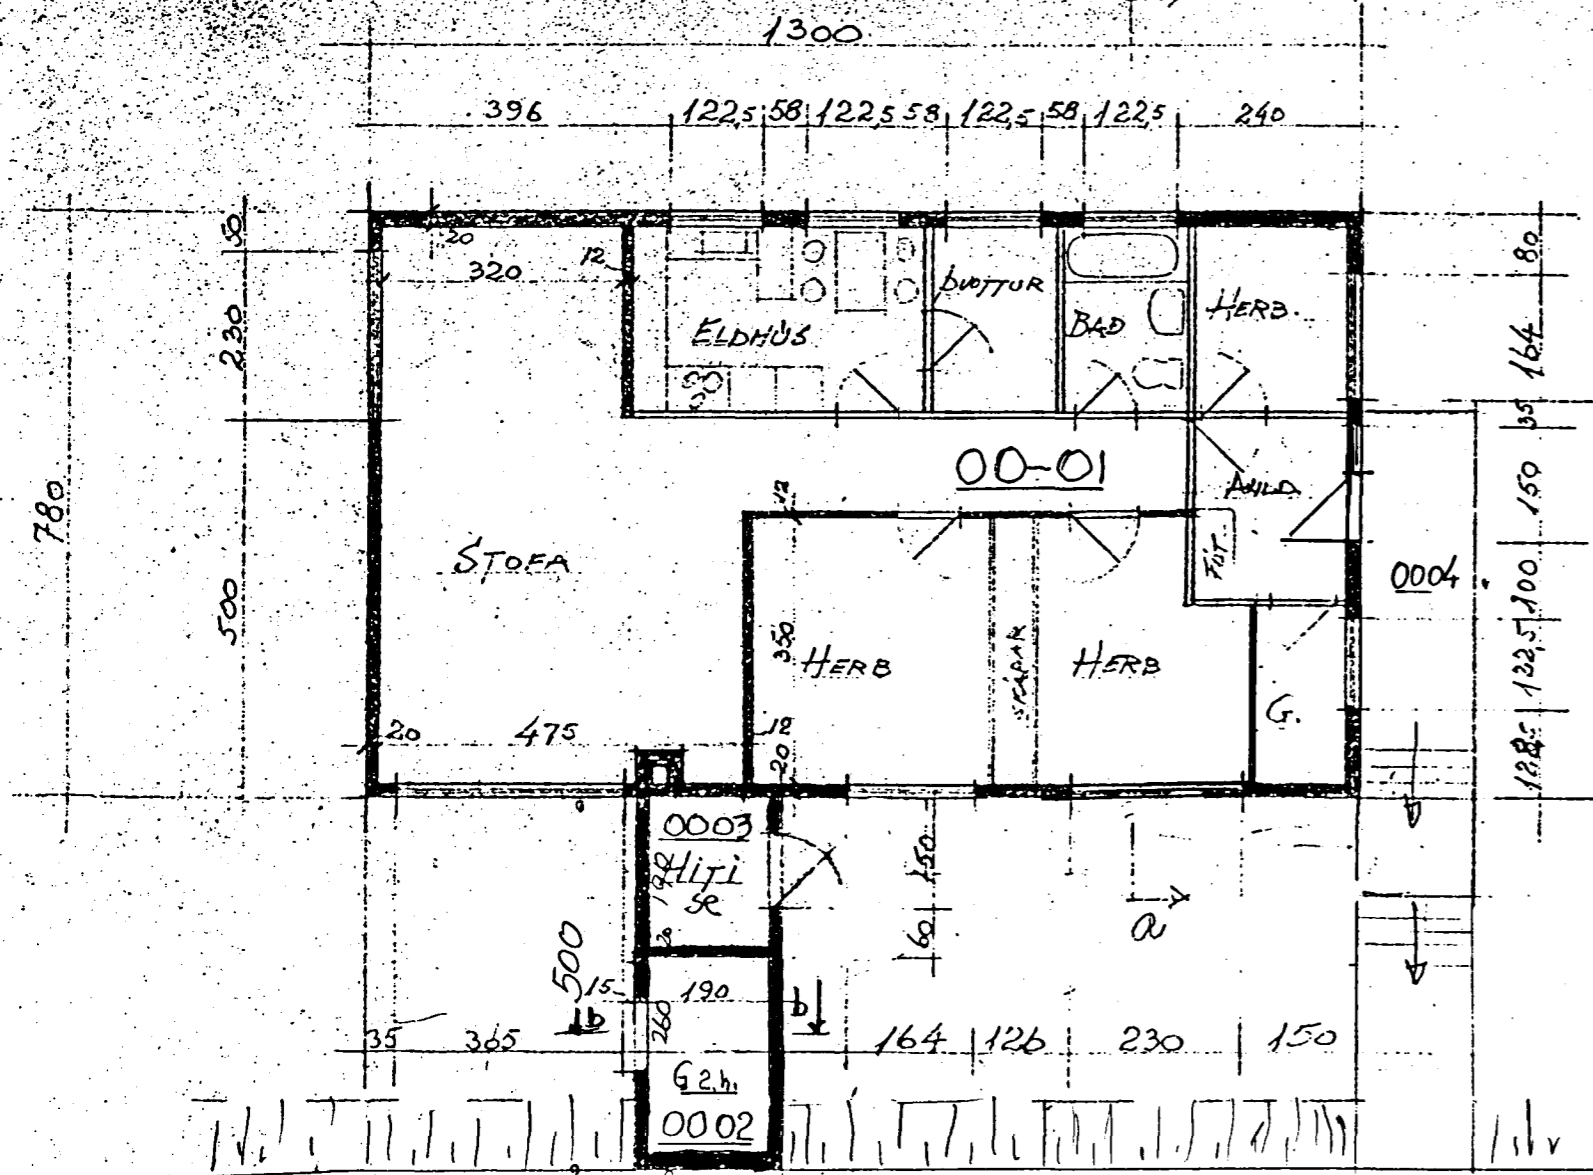

Jardhæð
195 FAGRAKINN
KVARDI 1:100
Geymsla 00-02 er 5,9m², 12,4m³

Skráningartafan og geymsla 0002 færð 2222 á uppdráttinn 2.H.F.D. FAGRAKINN
Hafnarfirði, 2. apríl 1996
E. Kjartansson

FAGRAKINN 23
Hafnarfirði 2. febrúar 1967
Þorsteinn Ingólfsson