



Samþykkt á fundi bygginga-
nefndar þ. 5/8 1981
BYGGINGAFULLTRÚFI N
Í HAFNARFIRDI
[Signature]

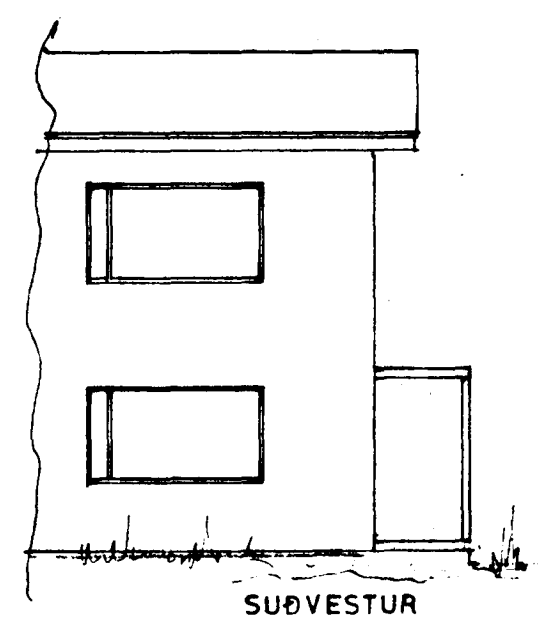


SUÐVESTUR




SUÐAUSTUR
FYRIR BREYTINGU

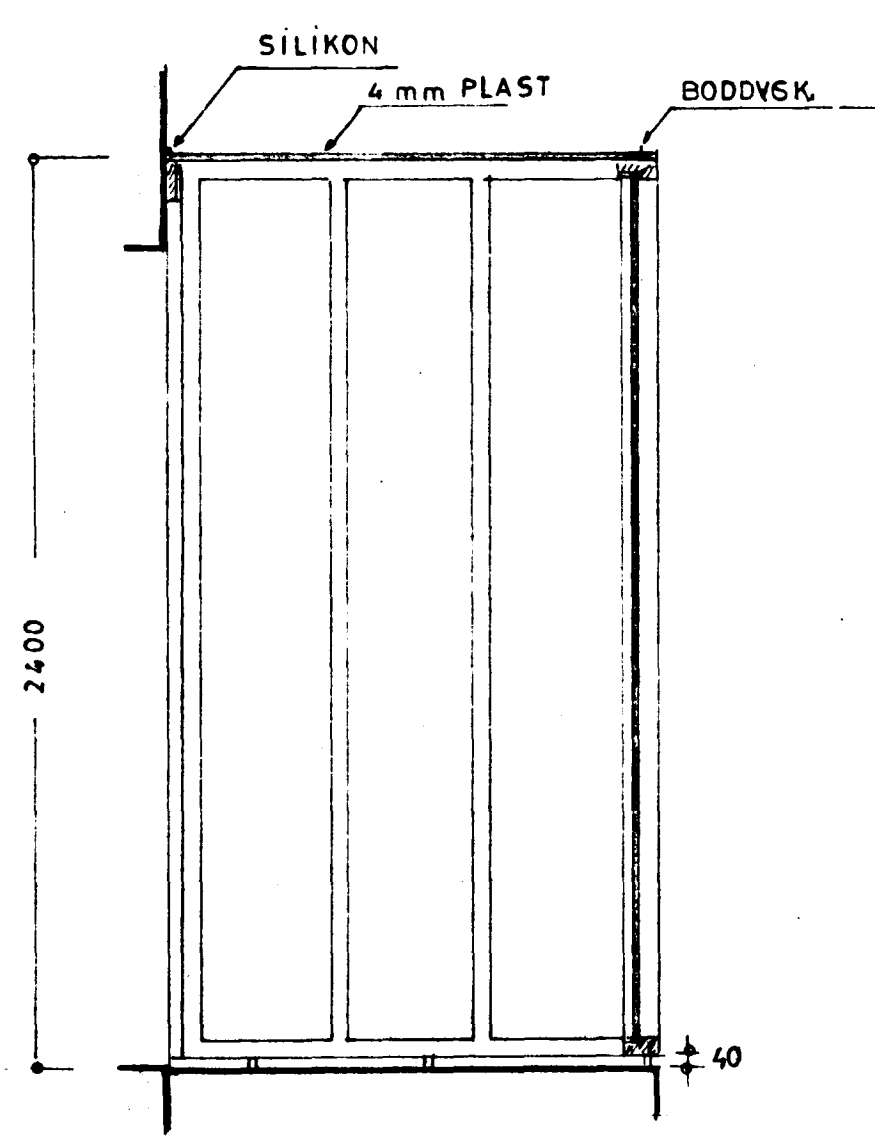


SNID 1:20

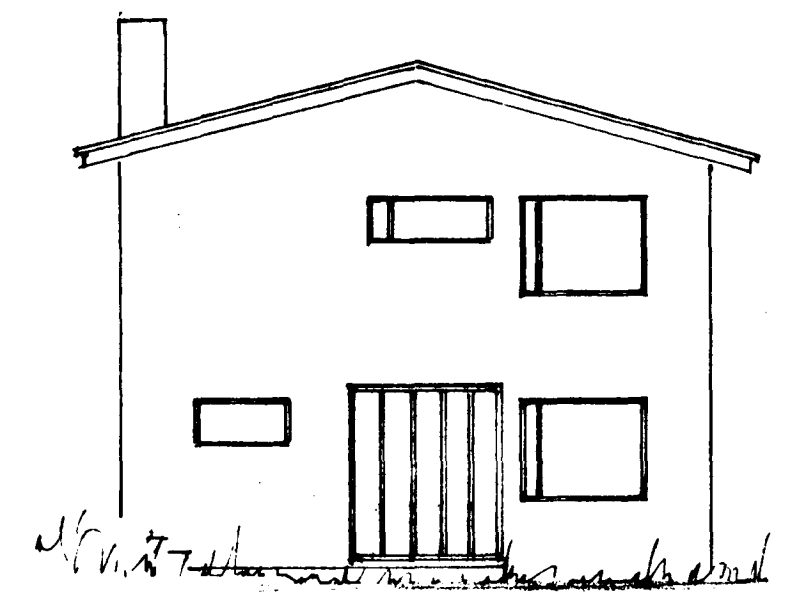

SUÐAUSTUR
EFTIR BREYTINGU

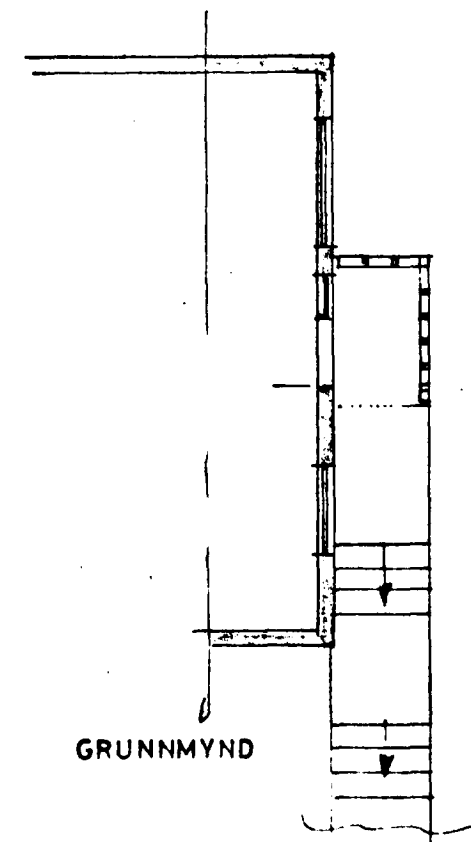

GRUNNMYND

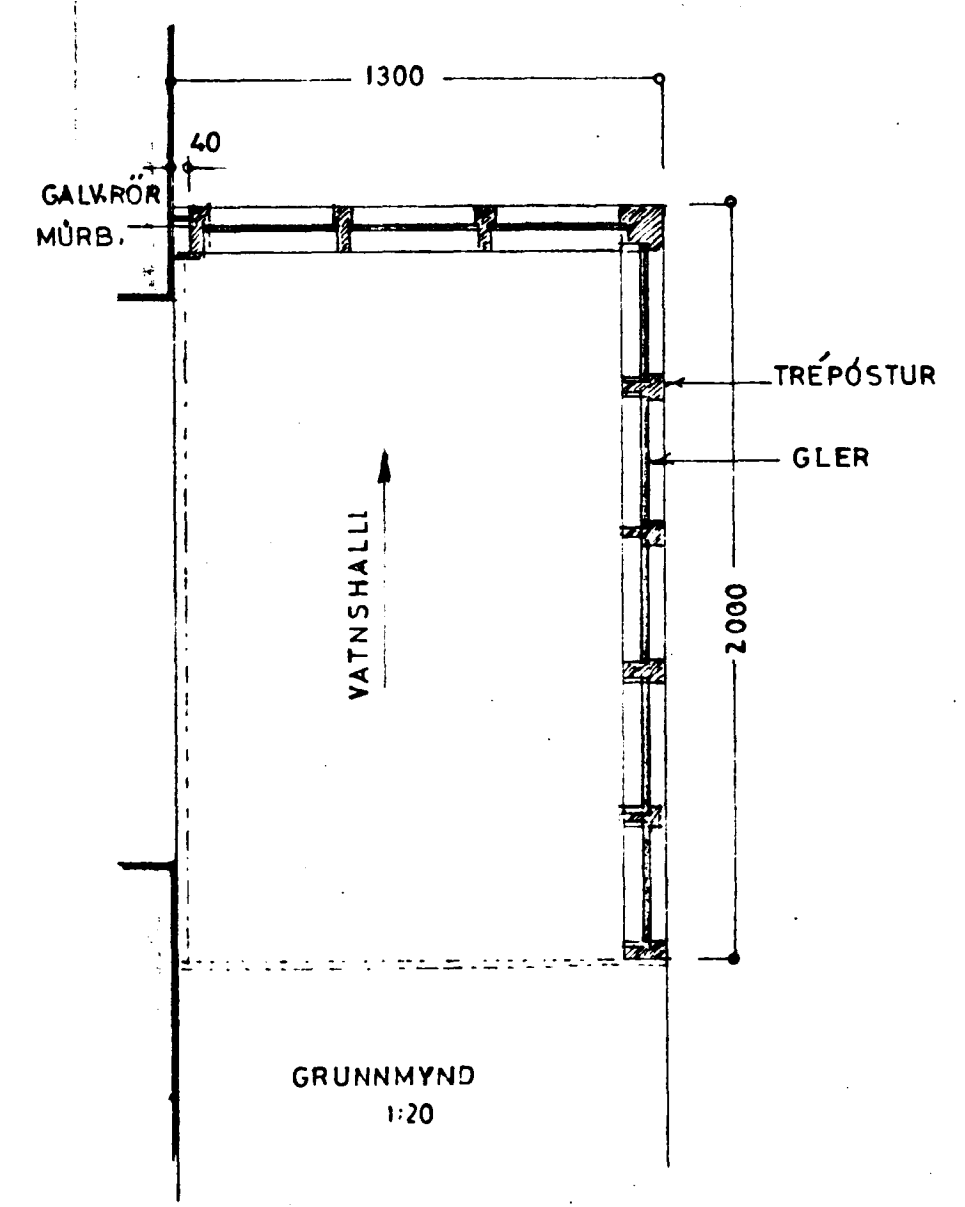

GRUNNMYND
1:20

2180 - 0250 01

FAGRAKINN 25	
VINDFANG	1:100 1:20
<i>[Handwritten notes and signature]</i>	