



Samþykkt á fundi bygginga-  
nefnda. þ. 13. 6. 1973  
S. Sigurðsson

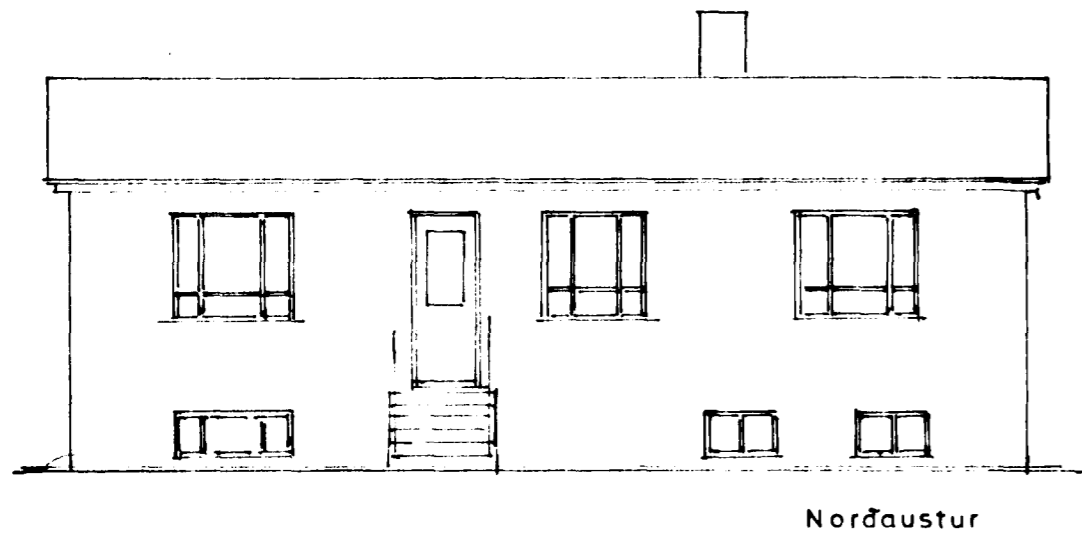


Norðaustur

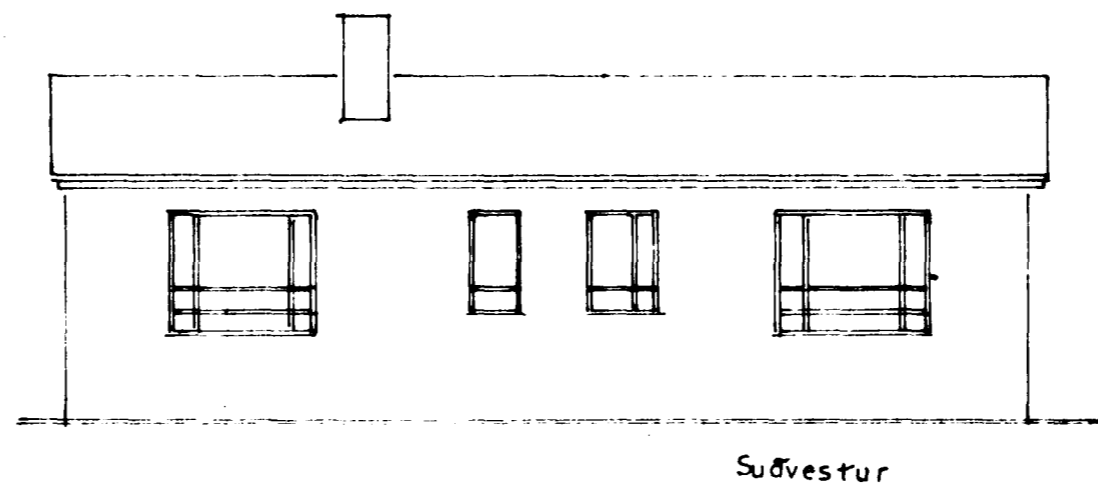


Suðvestur

FYRIR BREYTINGU

EFTIR BREYTINGU

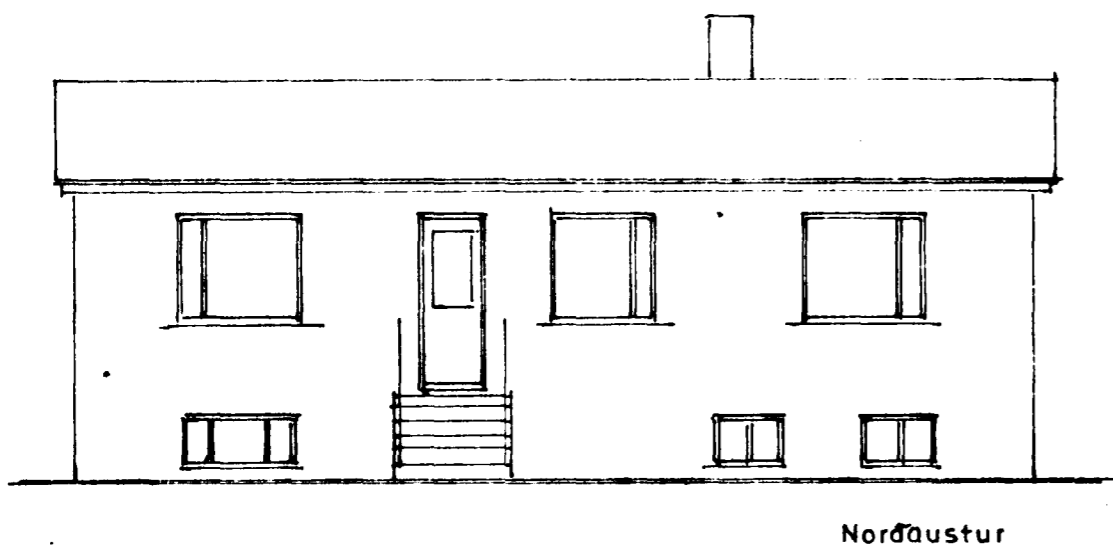

Norðaustur

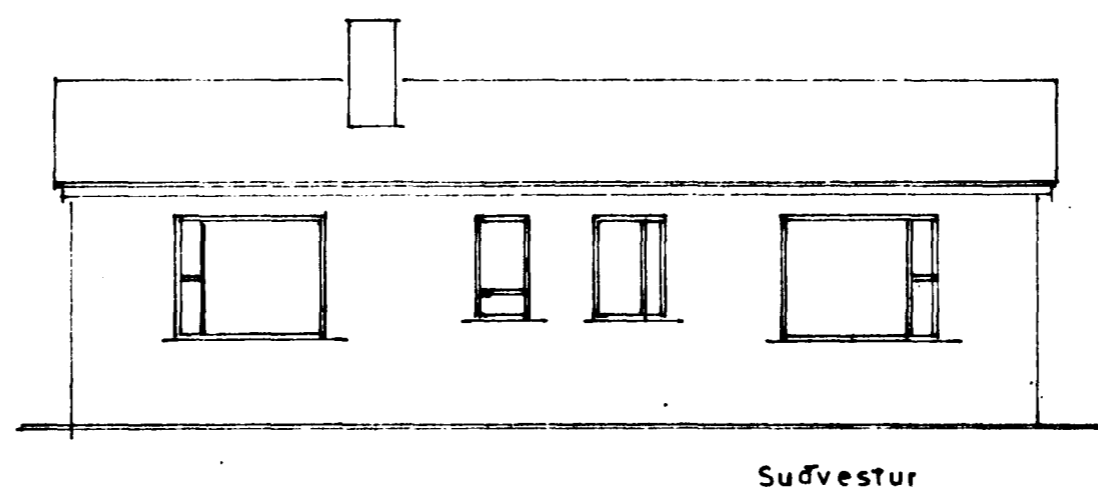

Suðvestur

FAGRAKINN NR 26  
GLUGGABREYTING

Útflr 1:100

afmáttarhúsið í maí 1973  
S. Sigurðsson

TEIKN: