
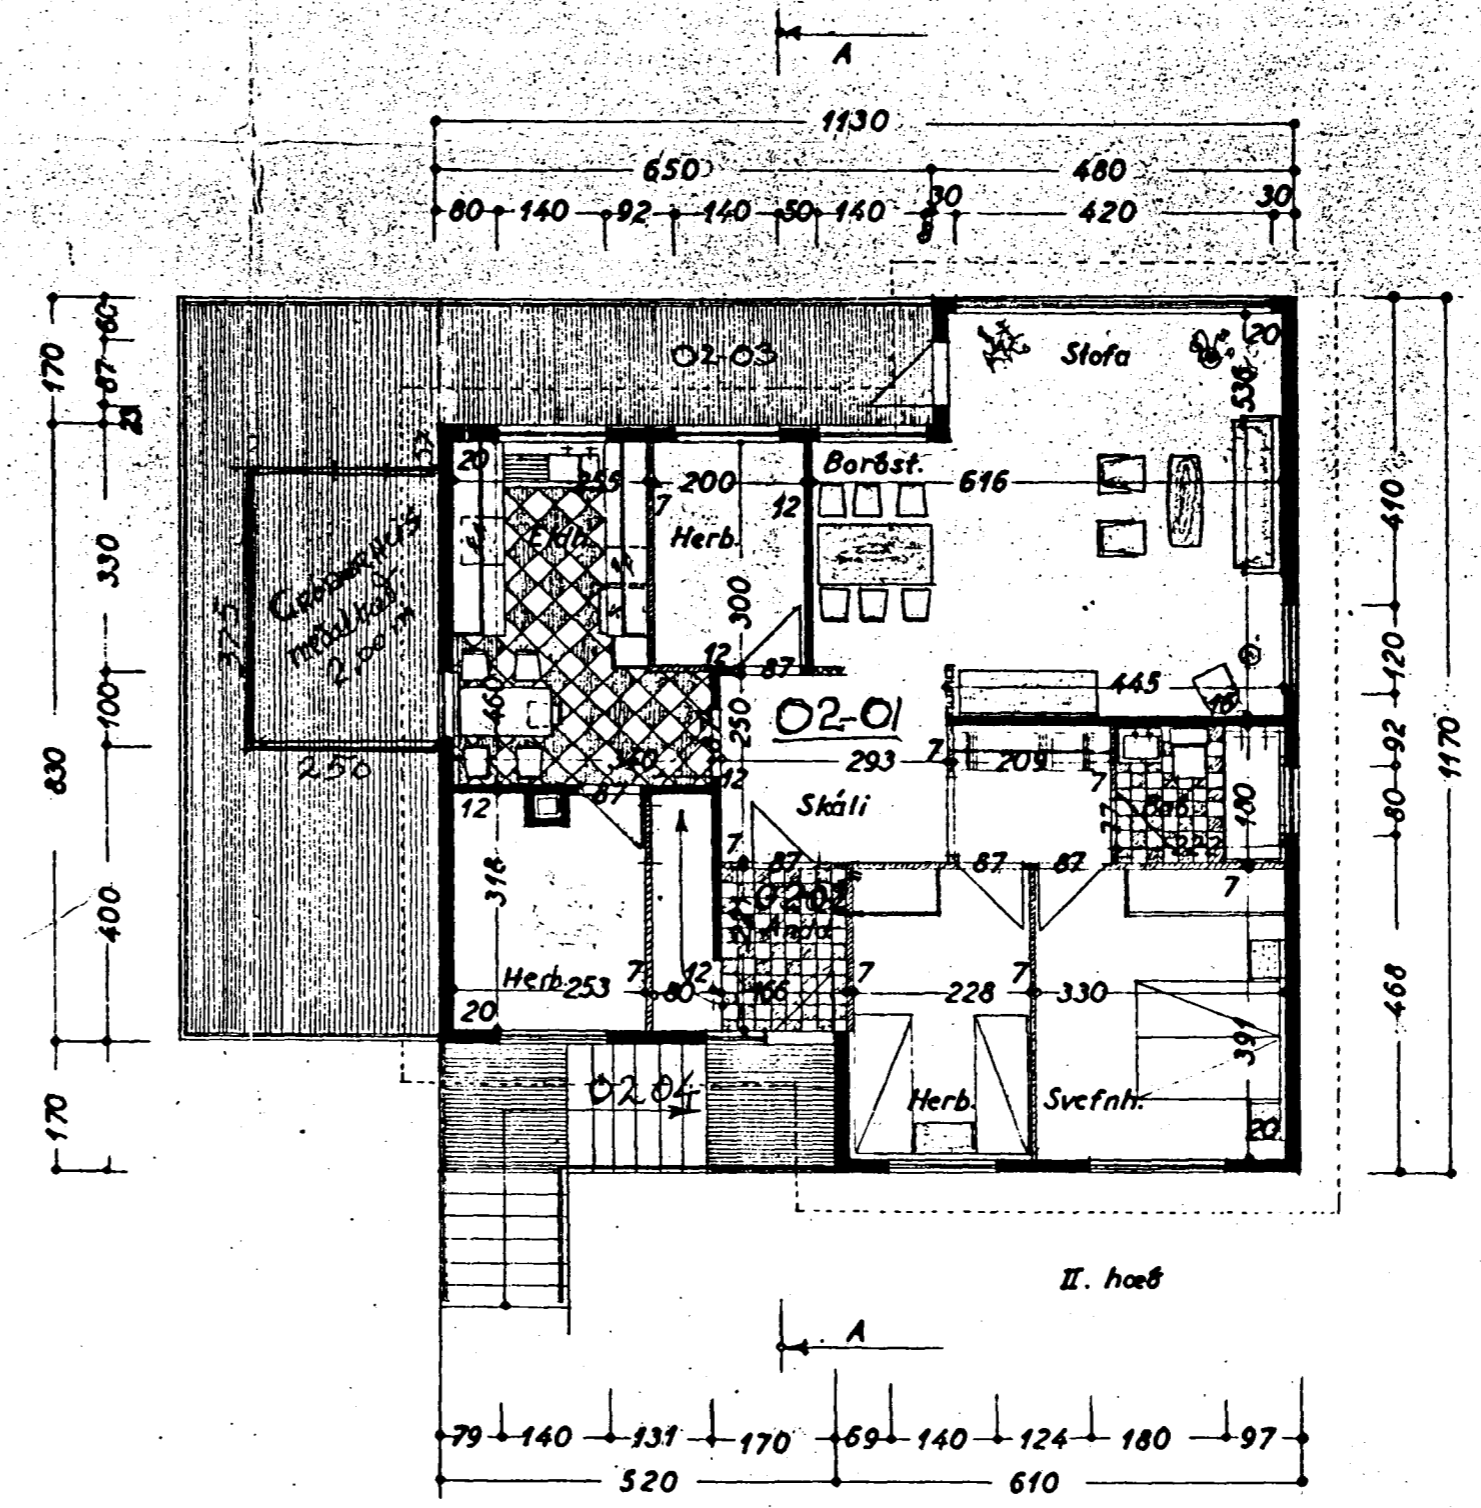
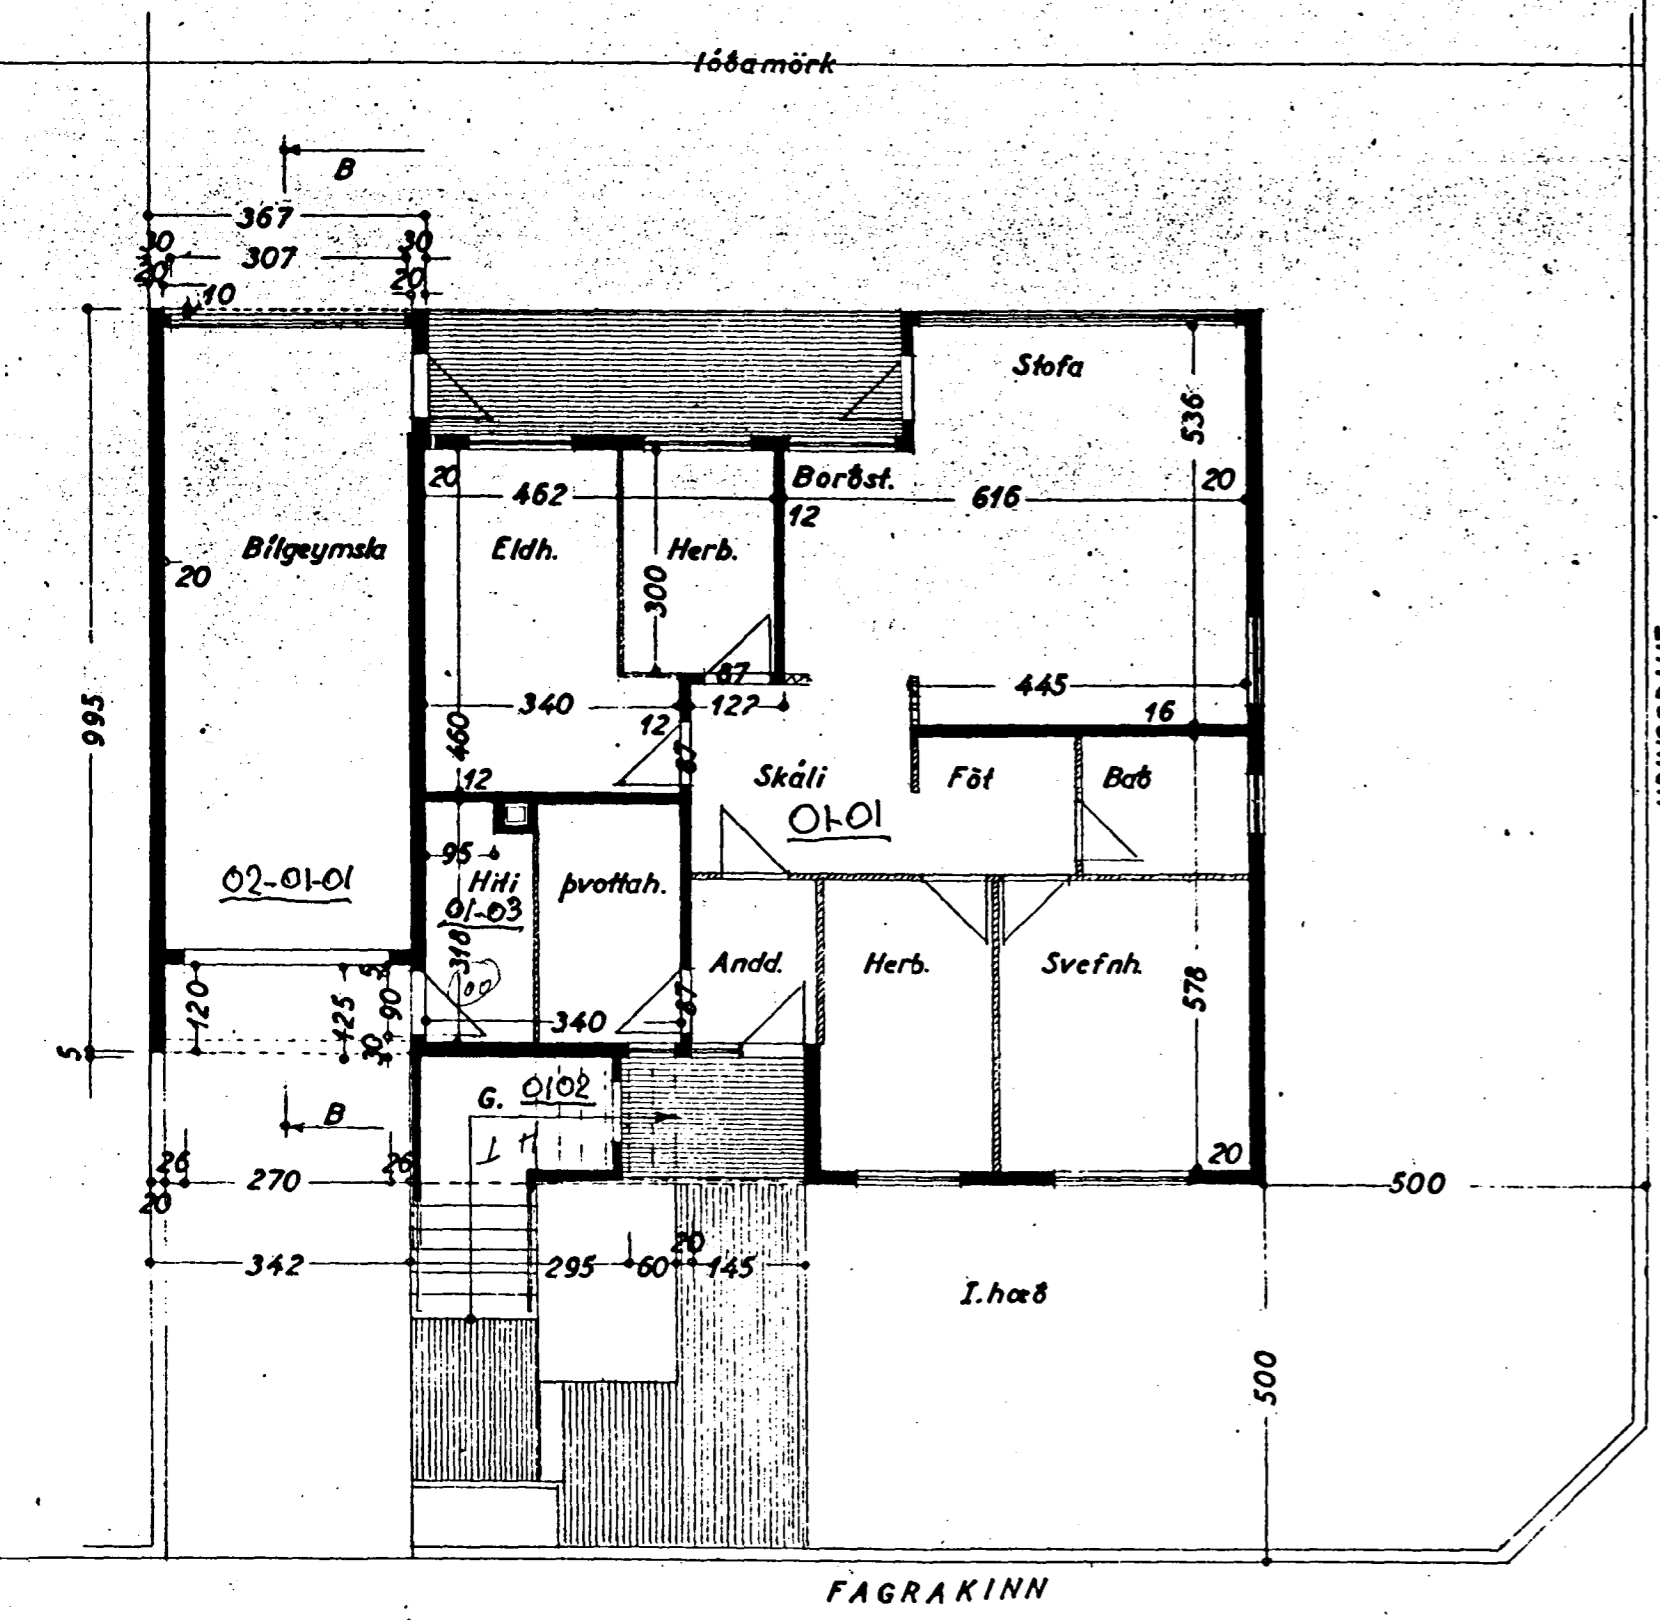
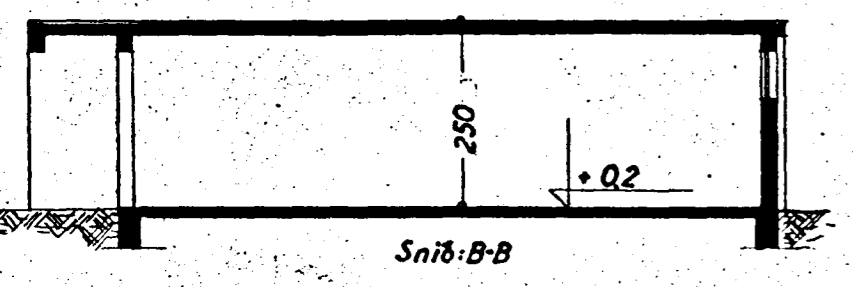
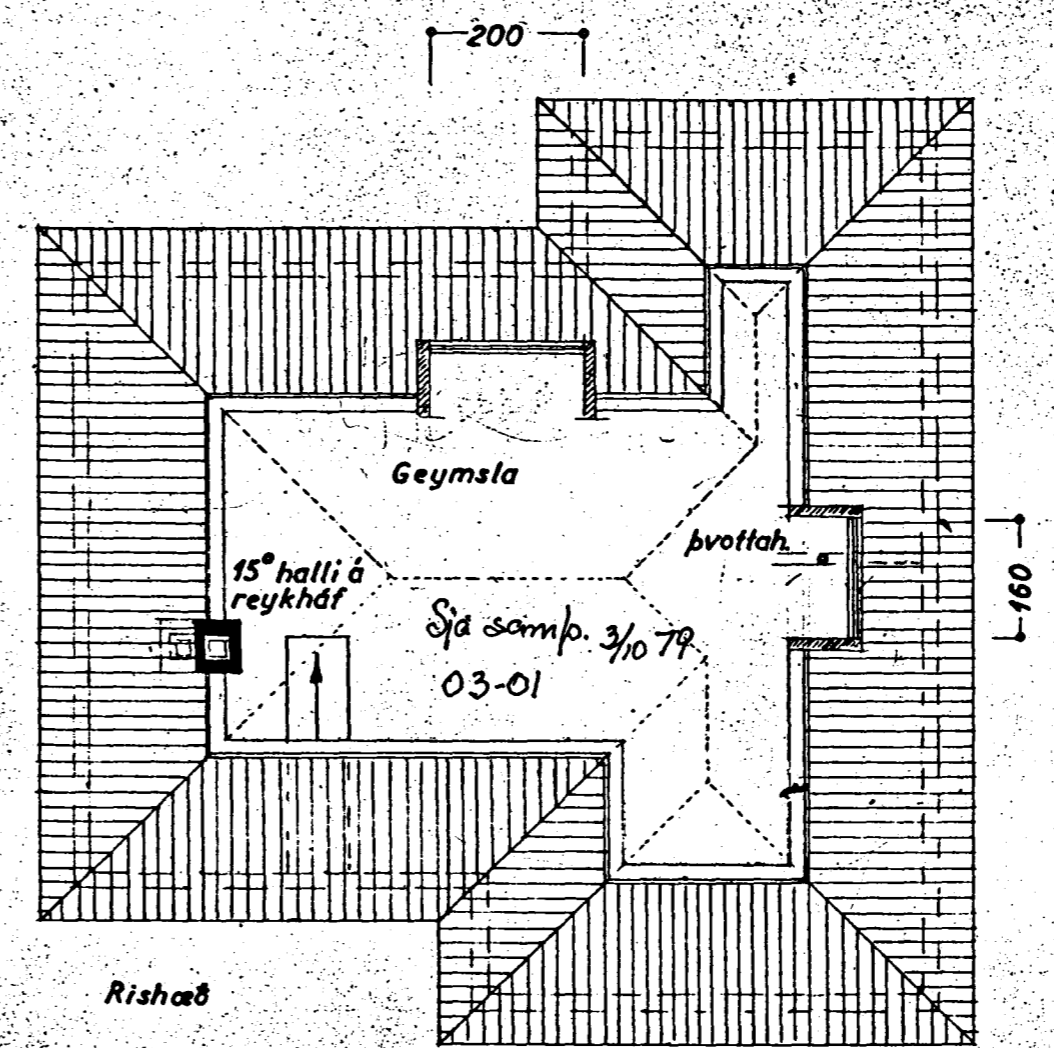
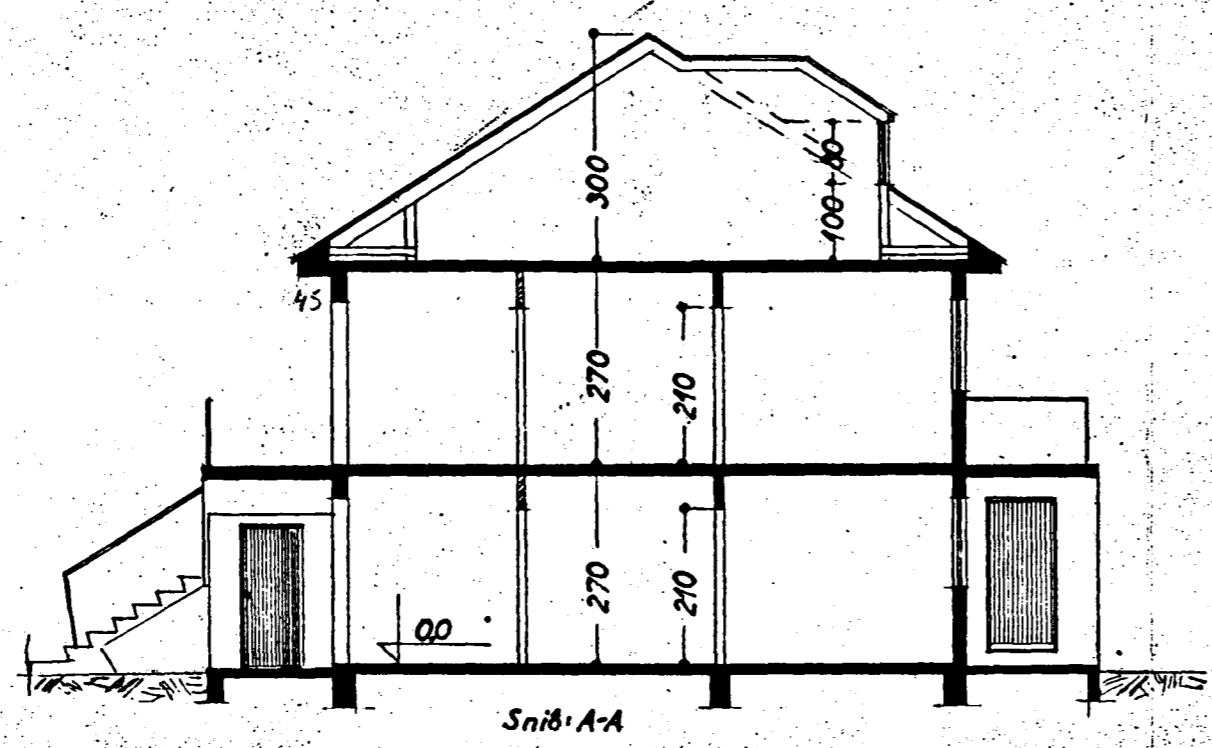


sýðing mynd byggings  
 nefndar p. 25.13.1964  
 BYGGINGAFULTRUINN  
 HAFNARFIRDI  
 Jón Björn

STA TEIÐU. AF R.S.L. M.M. 96 876

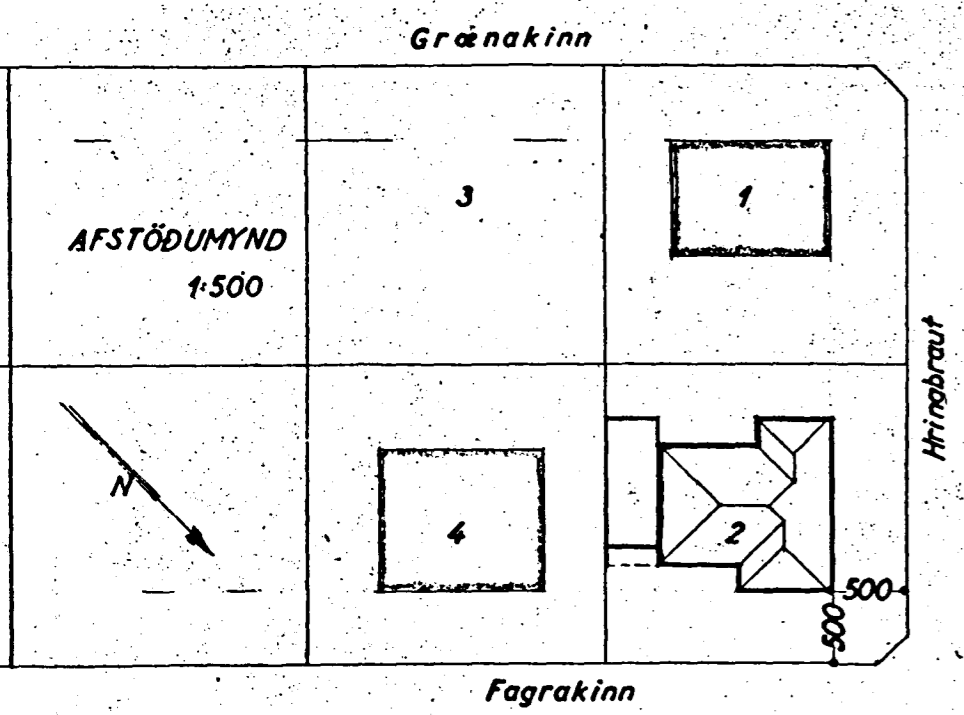

Gróðurhúsið samþ. 22/8 1984  
 94m<sup>2</sup>, 18,8m<sup>3</sup> : Innfært á þennan  
 uppset. maí 1996  
 1/19

**FAGRAKINN NR 2**  
 BLAD 2  
 GRUNNMYNDIR } 1:100  
 SNID }  
 AFSTÖÐUMYND 1:500  
 Stafræn mynd af byggings  
 1. ágúst 1964