



Suðaustur

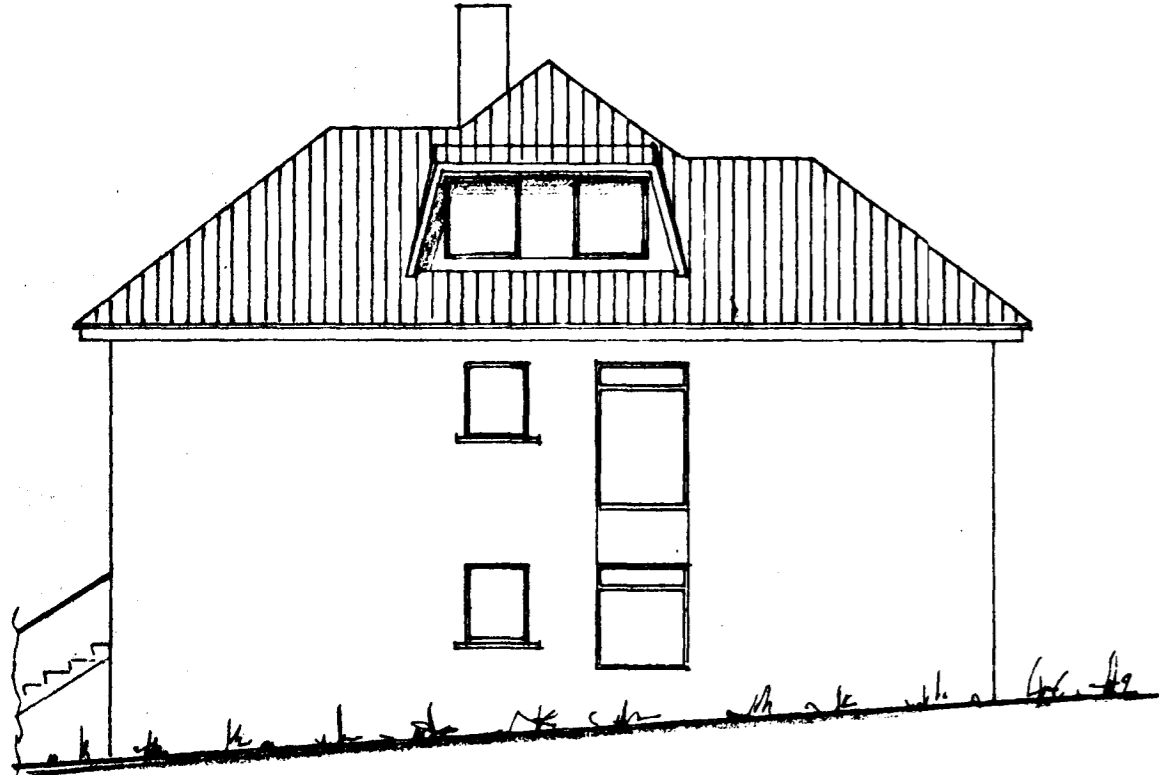

Suðvestur




Norðvestur

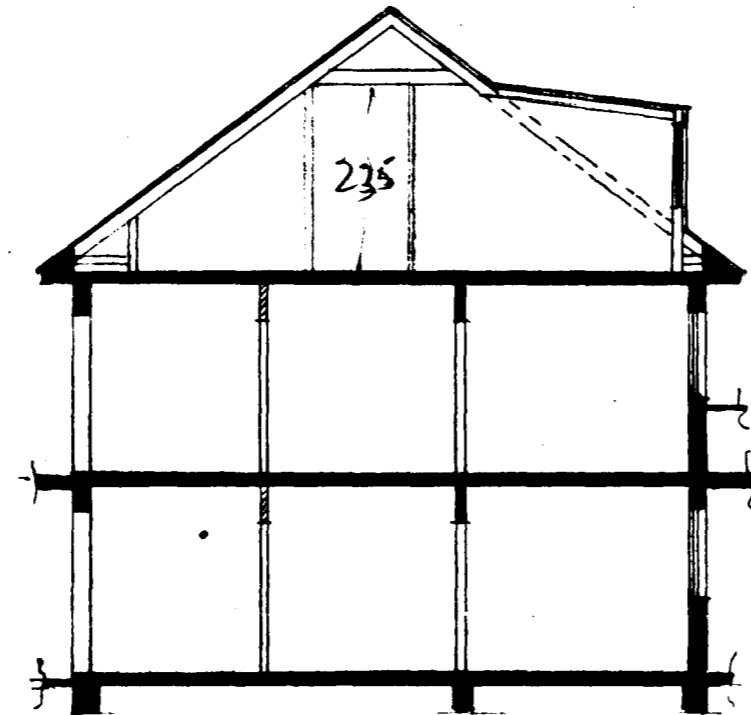


Snið

Afstöðumynd  
1:500

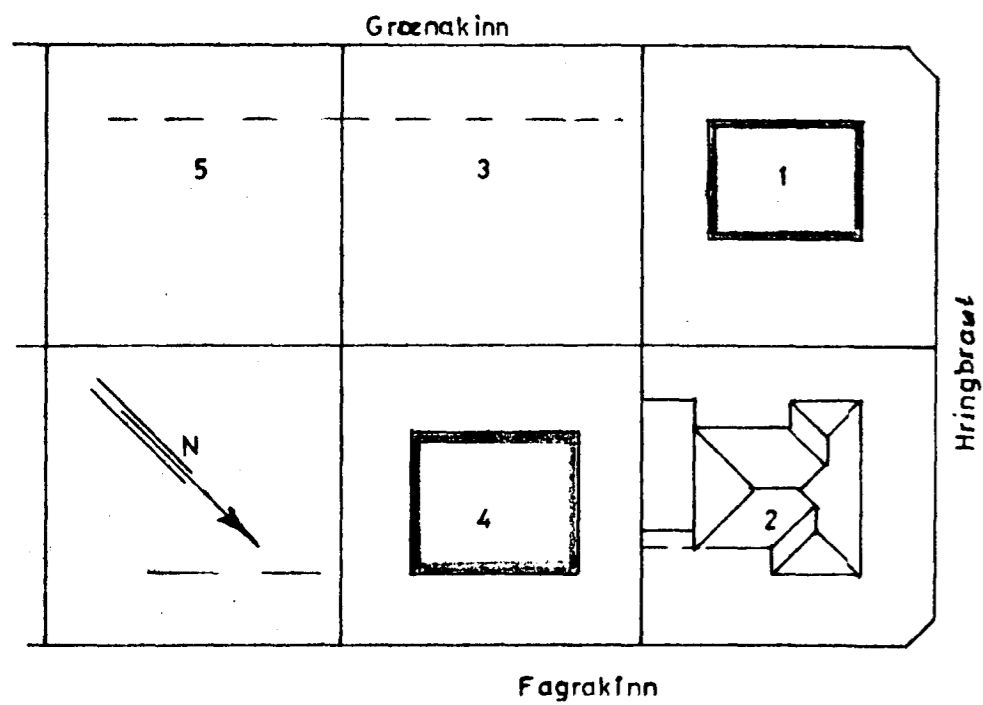

Fagrakinn

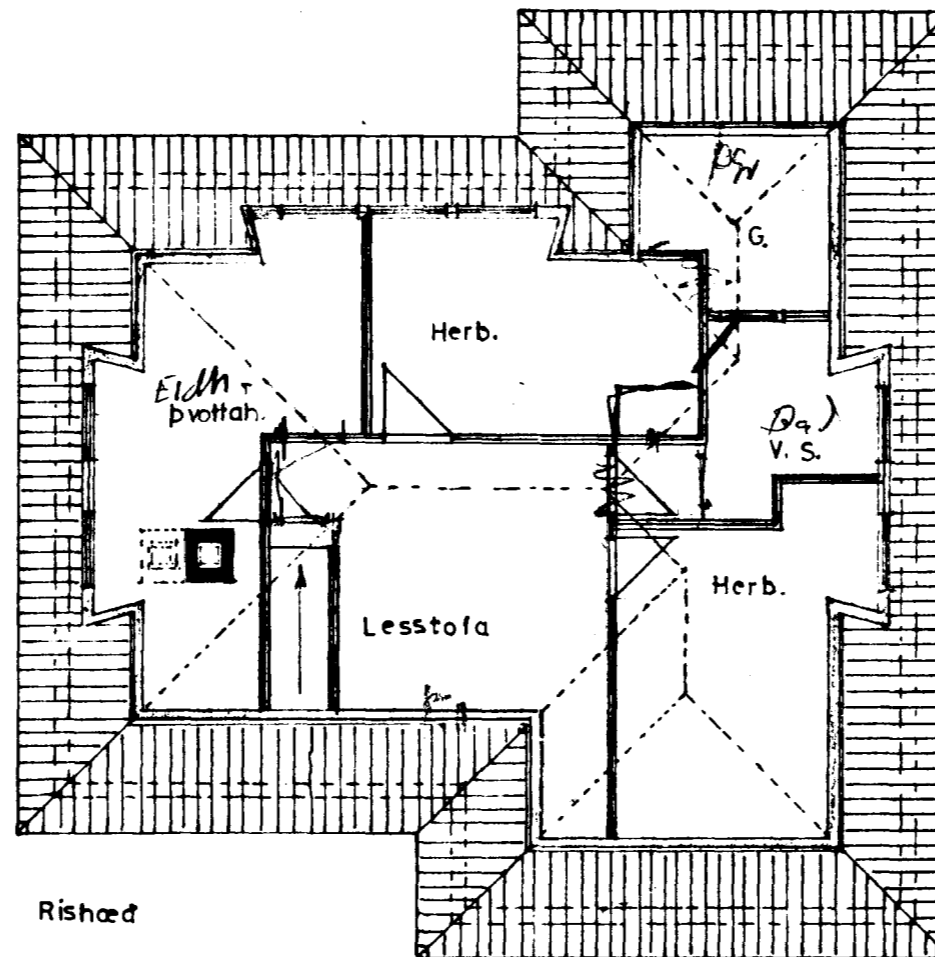

Rishæð

Samþykkt á fundi bygginga-  
nefndar þ. 17. 9. 1969

BYGGINGAFLUTRÚINN  
Í HAFNARFIRÐI

*E. Sigurðsson*

*Flutin samþ. 2/10/79  
enda verð' þrotglugga seltri d  
g samþ. eiganda í hvar lagt  
fólm.*

RÚMMALSÁUKNING 14 m<sup>3</sup>

**FAGRAKINN NR 2**

BREYTING A KVISTUM

Útlit }  
Grunnmynd } 1:100  
Snið }  
Afstöðumynd 1:500

*Staðfesting 6. sept. 1969*  
*E. Sigurðsson*