FAGRAKINN 30 HAFNARFIRÐI

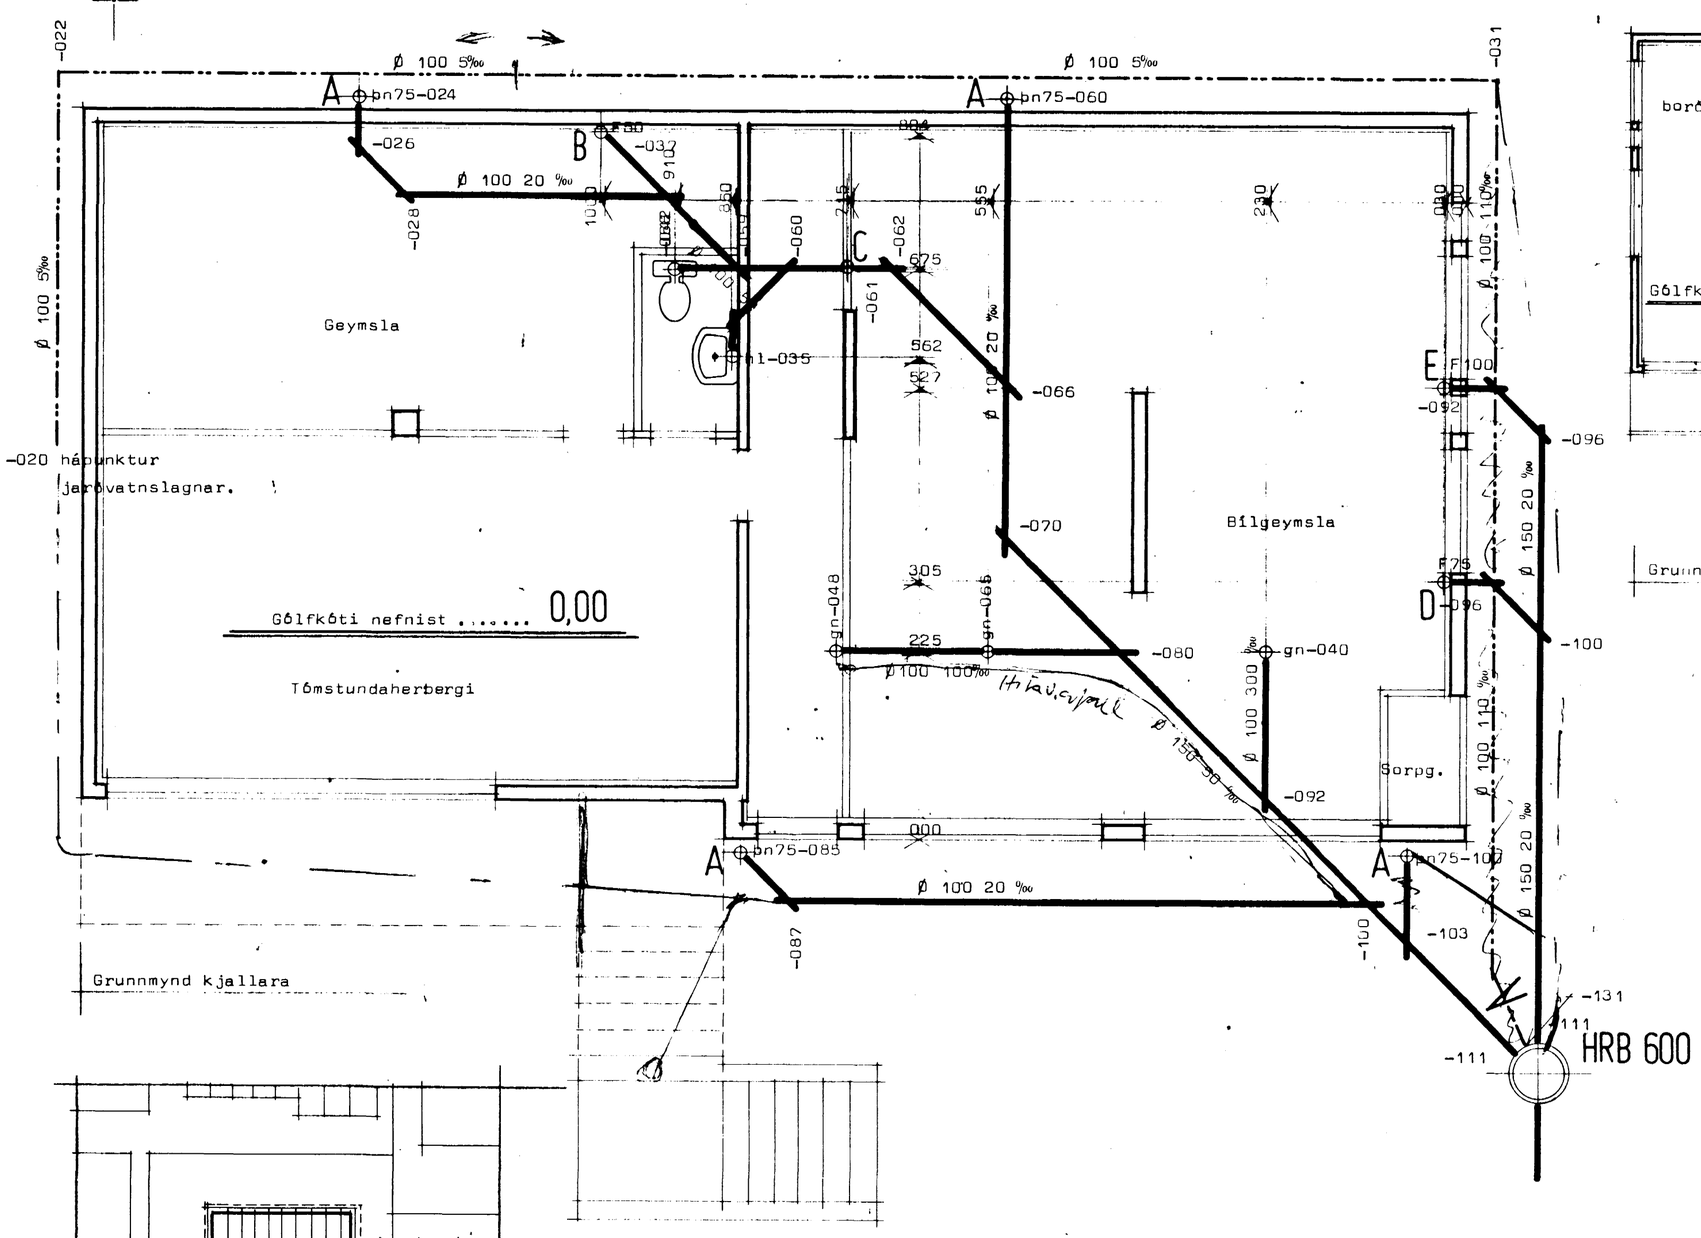

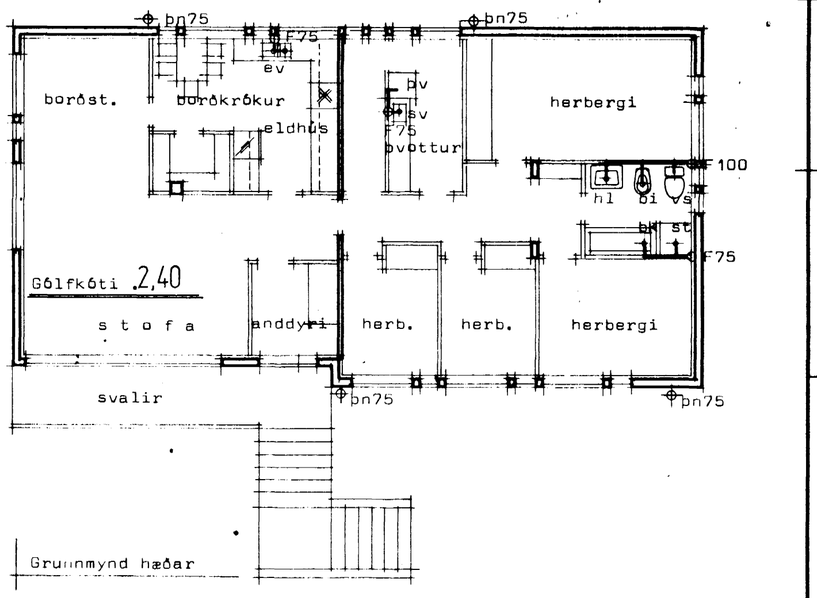

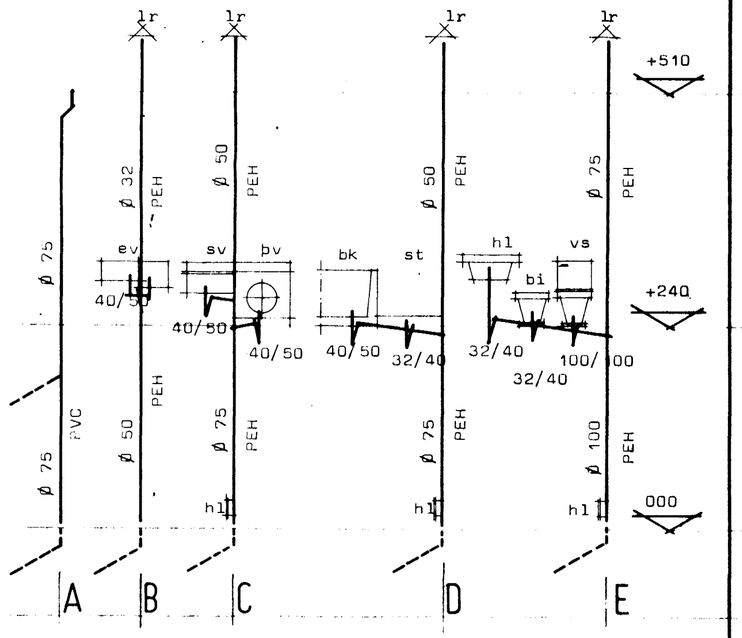

Stofnar:

Skýringar sjá blað nr 3.01

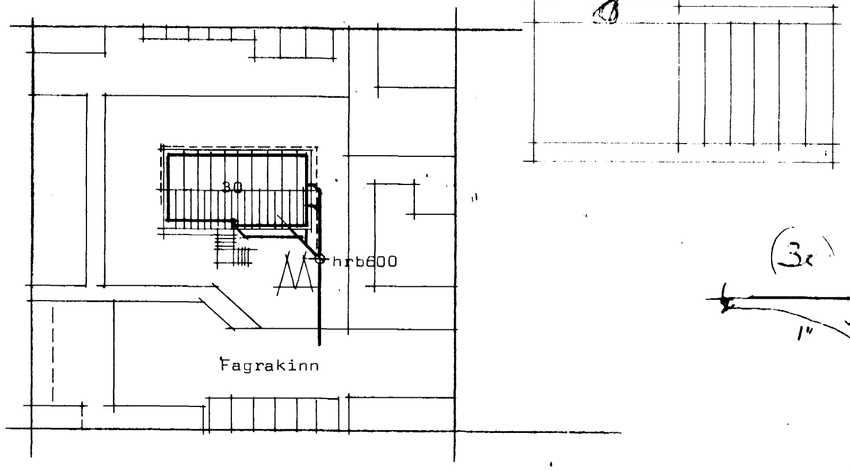

Afstöðumynd Mkv 1:500

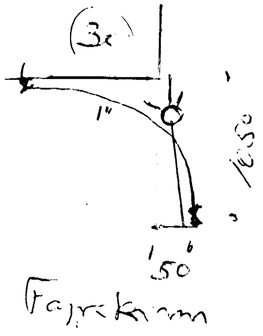

STAÐALHÚS S/F

TEIKNISTOFA SUÐURLANDSBRAUT 20 SIMI 83141

VERKEFNI	DAGS. 1977	VERK NR
Frárennslislagnir	MKV. 1:50 1:100	H1
Fagrakinn 30 Hafnarfirði	BR.	
	BLAÐ NR	

SIGURÐUR GUÐMUNDSSON SIGURÐUR P KRISTJÁNSSON FTFÍ