


FAGRAKINN 30 HAFNARFIRÐI

Samþykkt á fundi bygginga-
nefndar þ. 27/4 1977
BYGGINGAFULLTRÚINN
Í HAFNARFIRÐI
S. Sigurdsson


*Þess þarf gætt fyrir
hitaveiturum í stíli*




NORÐ-AUSTUR

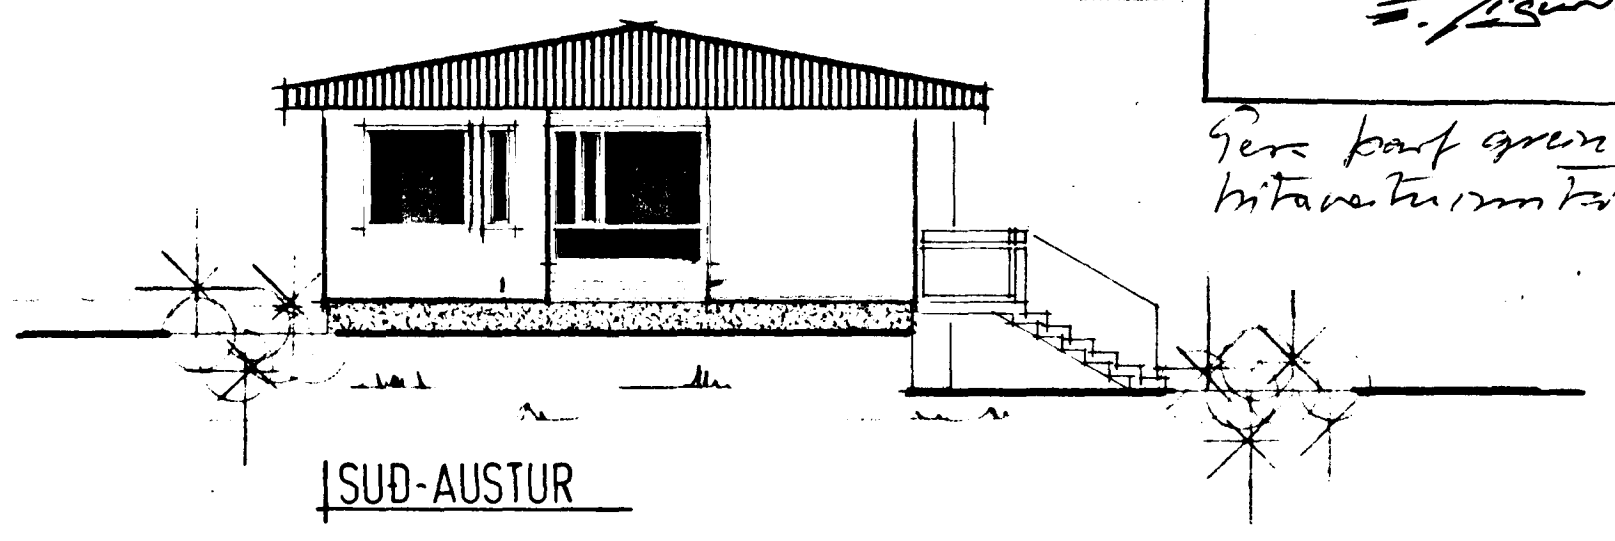


SUÐ-AUSTUR

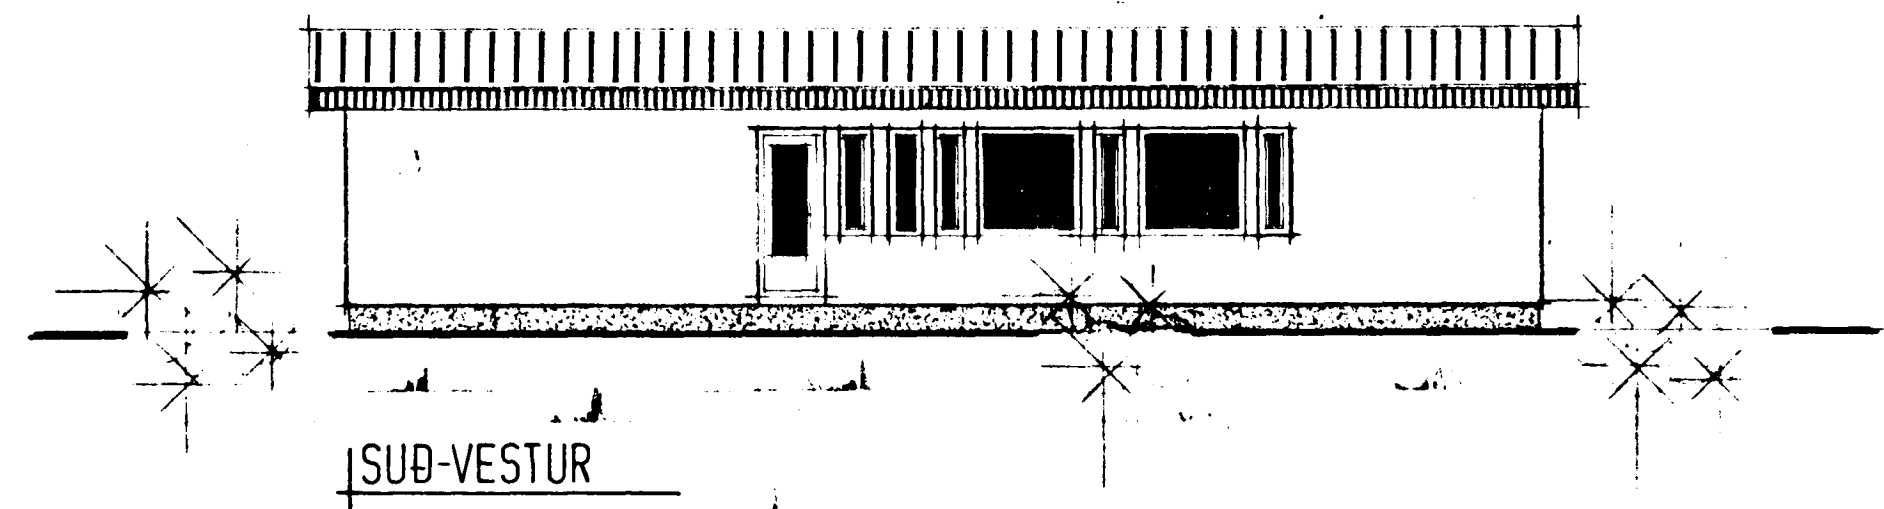


SUÐ-VESTUR

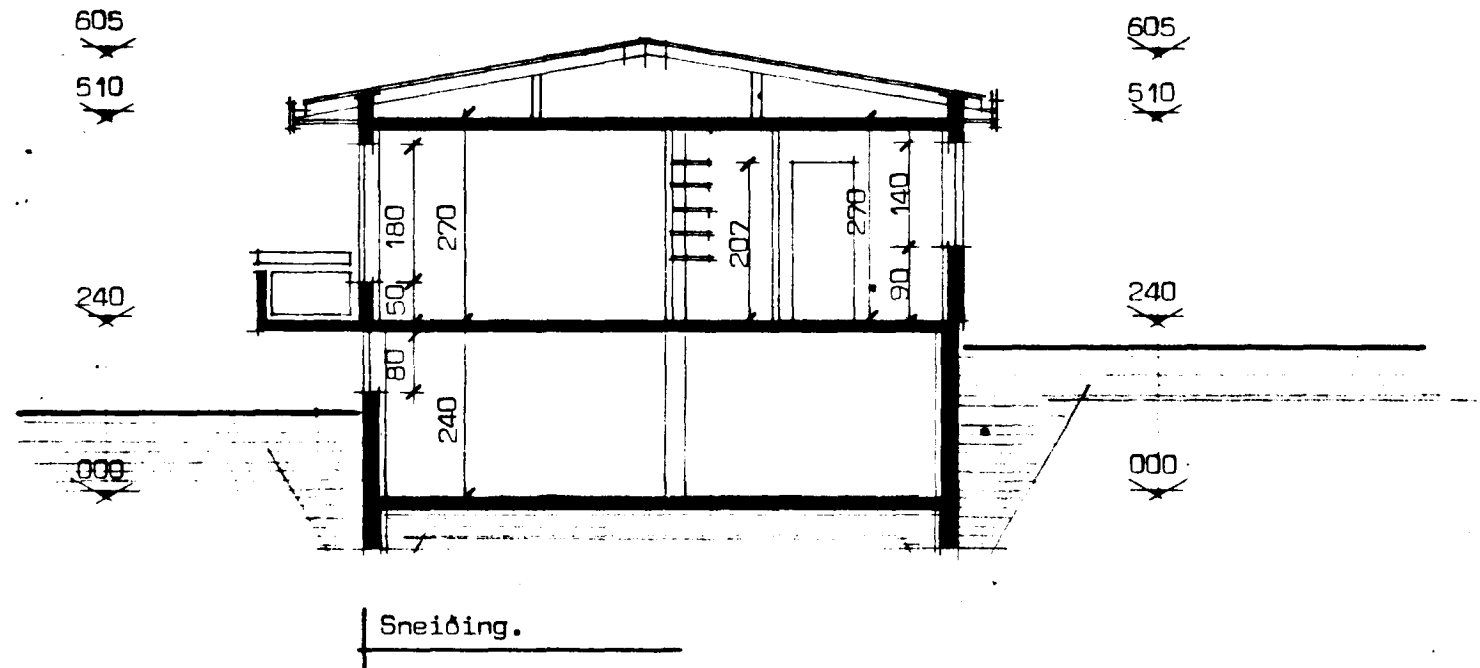


Sneiðing.

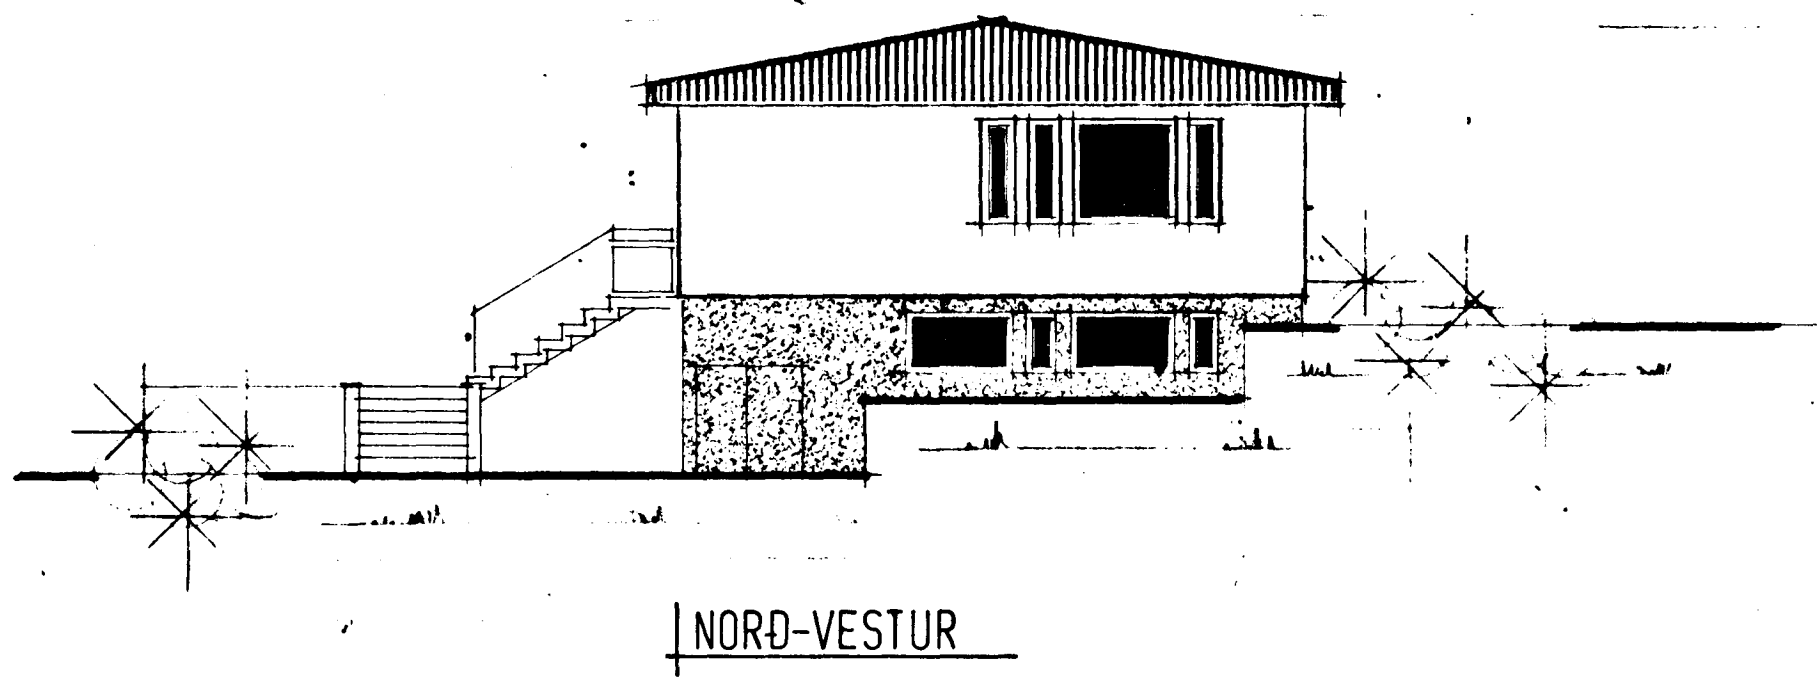

NORÐ-VESTUR

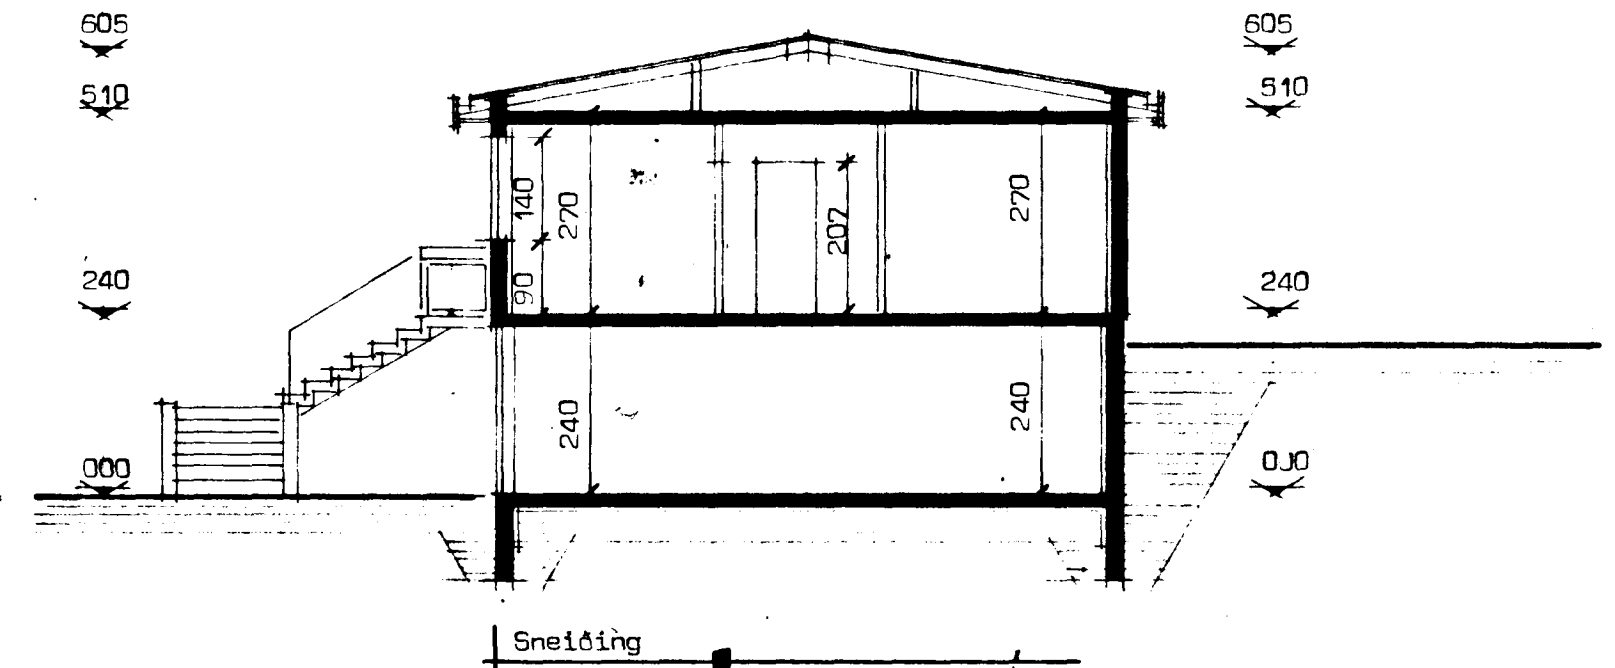

Sneiðing

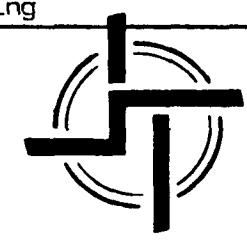

STAÐALHÚS SÍÐ

TEIKNISTOFA SUDURLANDSBRAUT 20 SIMI 83141

VERKEFNI	DAGS. 1977	VERK NR
Utlitsmyndir og sneiðingar.	MKV. 1:100	H1
BR.	BLAD NR 1.02	
BLAD NR	1.02	

Sigurdur Gudmundsson *Sigurdur P. Kristjánsson*
SIGURDUR GUDMUNDSSON SIGURDUR P. KRISTJÁNSSON FTFÍ