
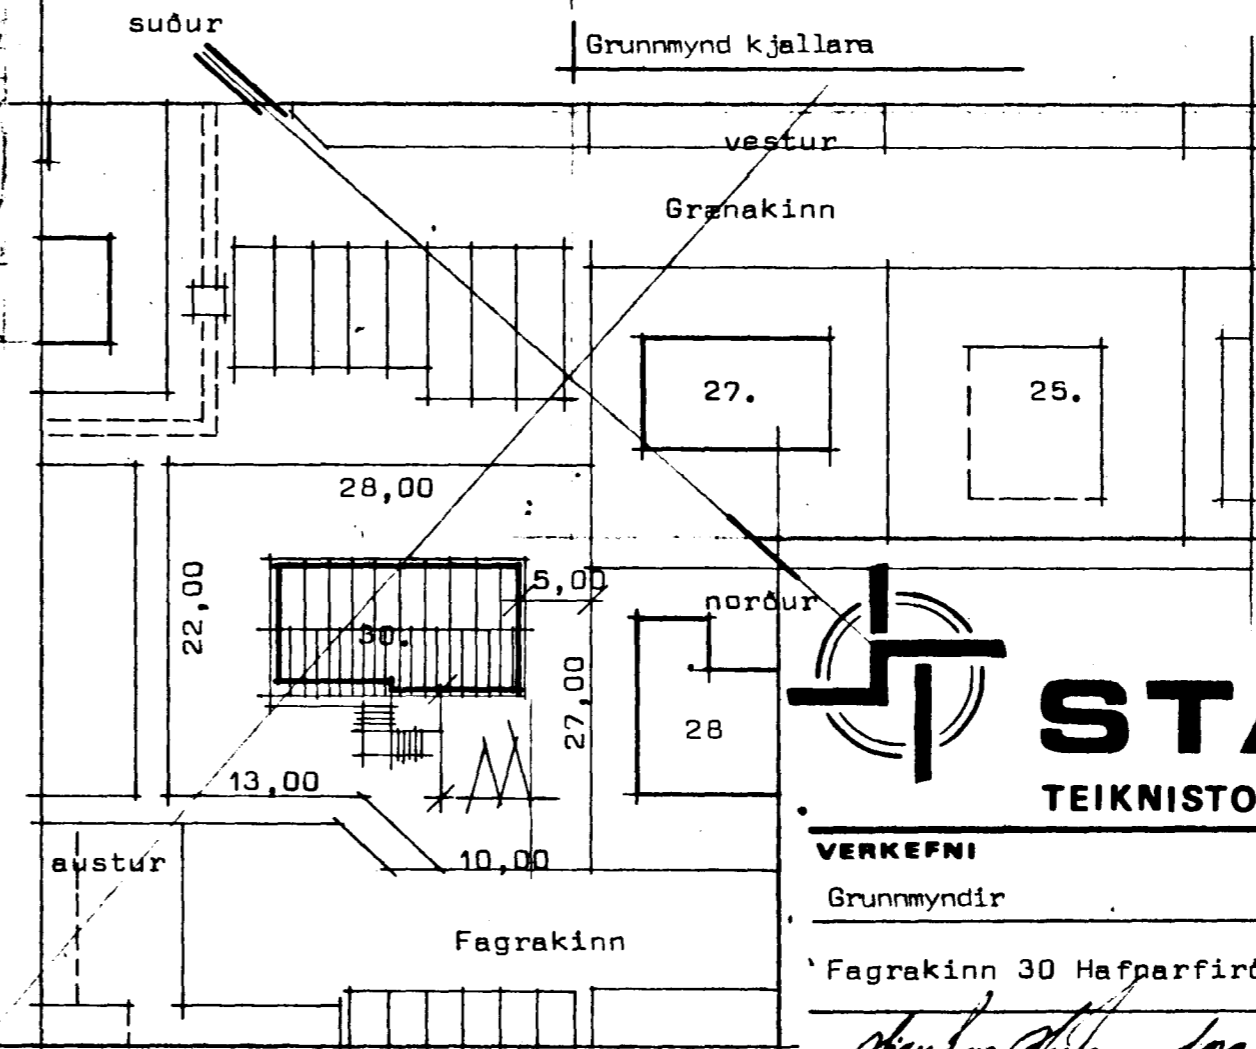
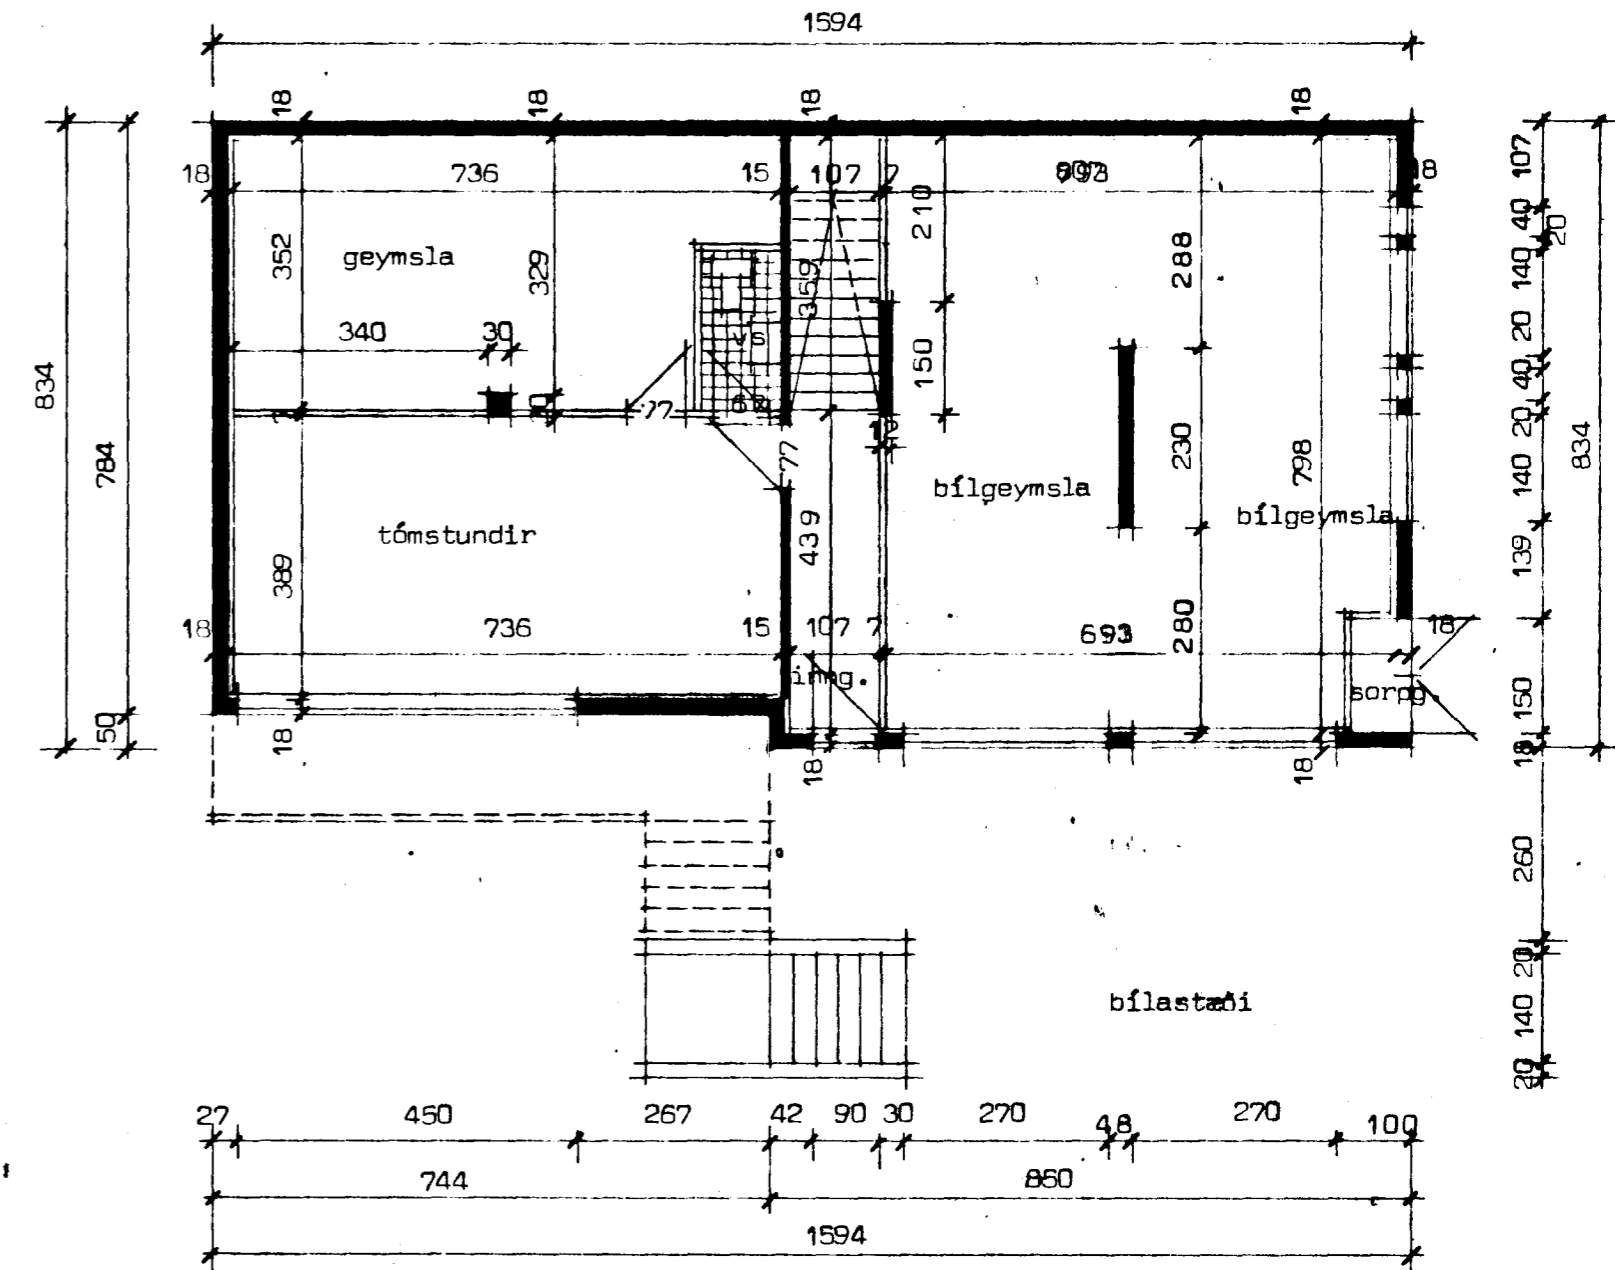


# FAGRAKINN 30 HAFNARFIRÐI

Samþykkt á fundi bygginga-  
nefndar þ. 27. 4. 1977  
BYGGINGAFULLTRÚINN  
Í HAFNARFIRÐI  
*S. S. S. S.*

Flatarmál húss bruttó ..... 131,00 m<sup>2</sup>  
Flatarmál íbúðar nettó ..... 112,00 m<sup>2</sup>  
Ír merkir loftrás upp úr þaki

*Gera þarf grunn mynd af hliðar.  
rannsókn*

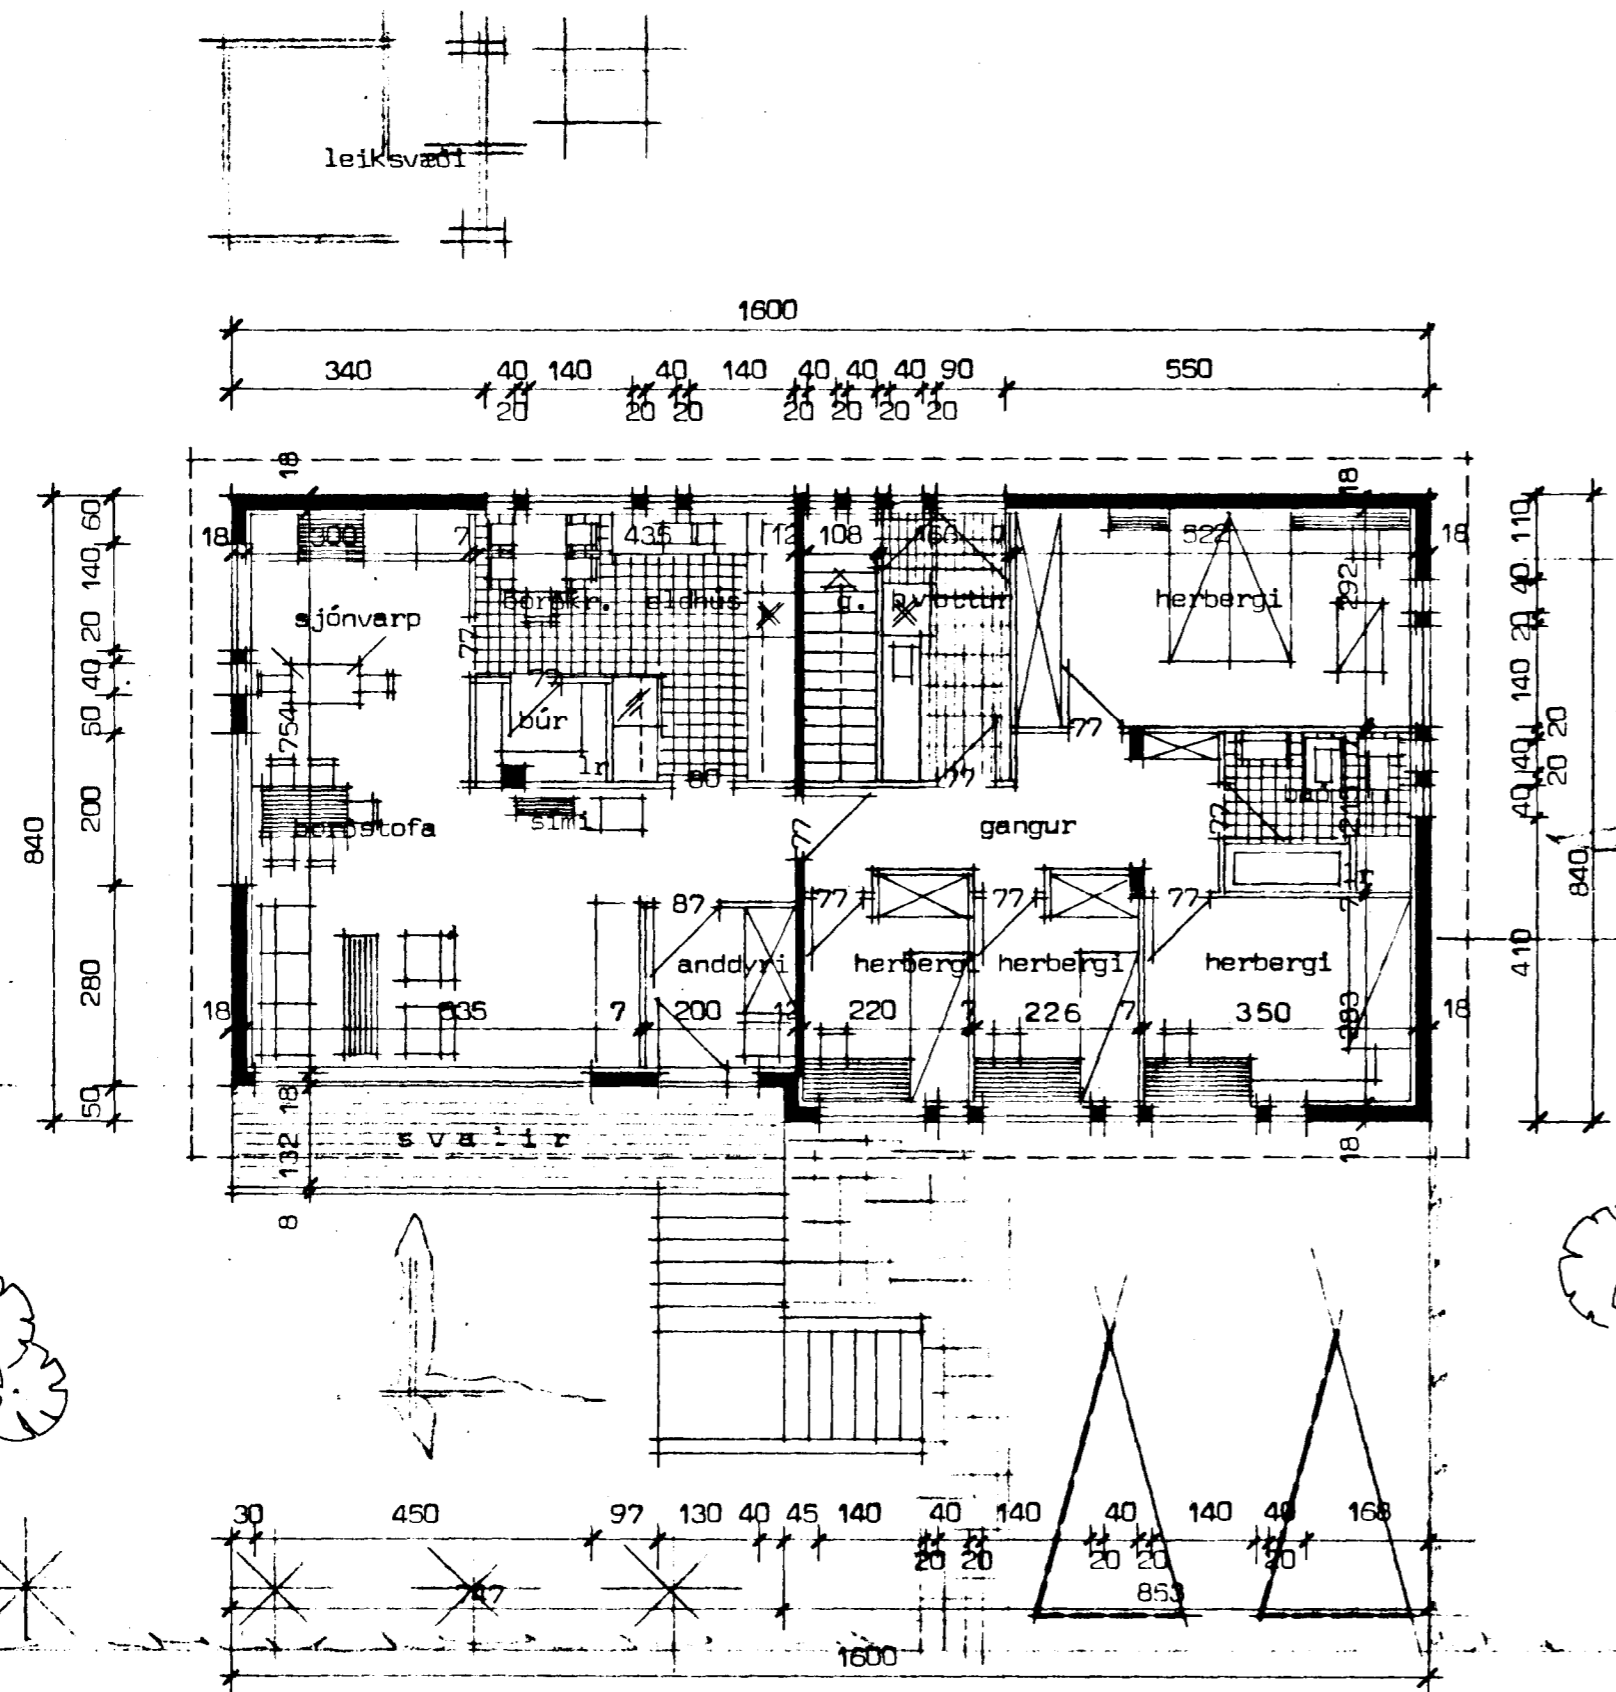

**STADALHÚS** T/S  
TEIKNISTOFA SUDURLANDSBRÁUT 20 SIMI 83141

VERKEFNI	DAGS.	1977	VERK NR
Grunnmyndir	MKV.	1:100	<b>H1</b>
Fagrakinn 30 Hafnarfirði	BR.		
	BLAD NR	1.01	

*Sigurður Guðmundsson*      *Sigurður P. Kristjánsson*  
SIGURÐUR GUÐMUNDSSON      SIGURÐUR P. KRISTJÁNSSON      FTFÍ

Afstöðumynd Mkv 1:500