


Samþykkt á fundi bygginga-  
nefndar þ. 17/3 1993  
BYGGINGAFULLTRÚINN  
Í HAFNARFIRÐI  
*Sigurðs Þórodd*

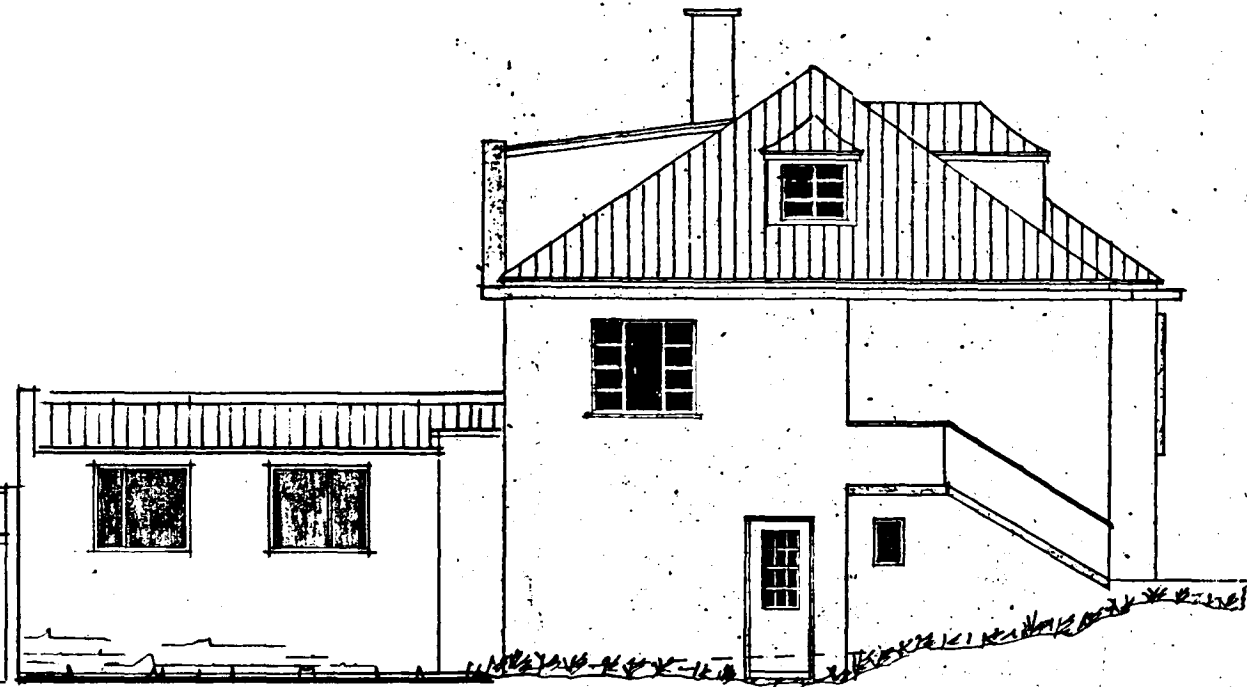

N-V fyrir breytingu




N-AU fyrir breytingu

Þilgeymsla við hús nr. 4  
við Lækjarkinn



Þilgeymsla við hús nr. 6  
við Lækjarkinn




N-V eftir breytingu  
hlið bílskúrs einangruð og klædd með  
standandi timburklæðningu.

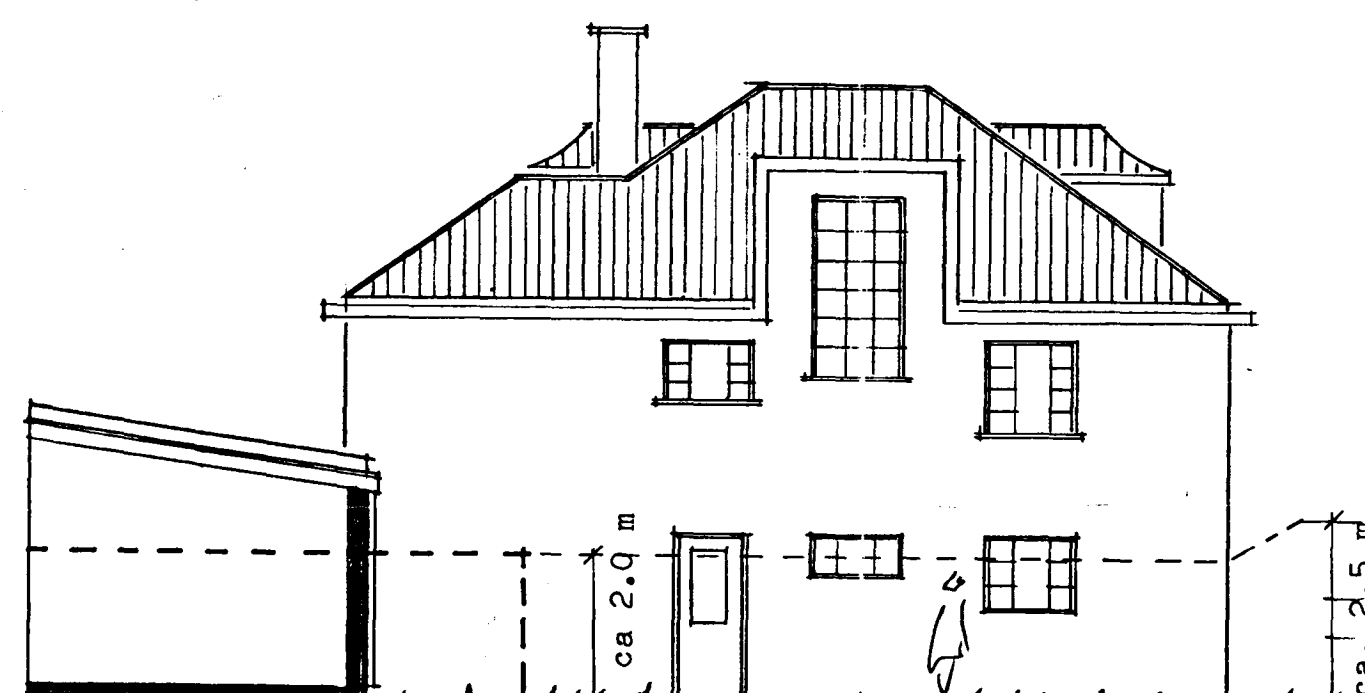

N-AU eftir breytingu  
skástrikuðu fletirnir eru þilgeymslur  
húsanna nr. 4 og 6 við Lækjarkinn, en  
nýja girðingin stýrist af hæð þeirra.

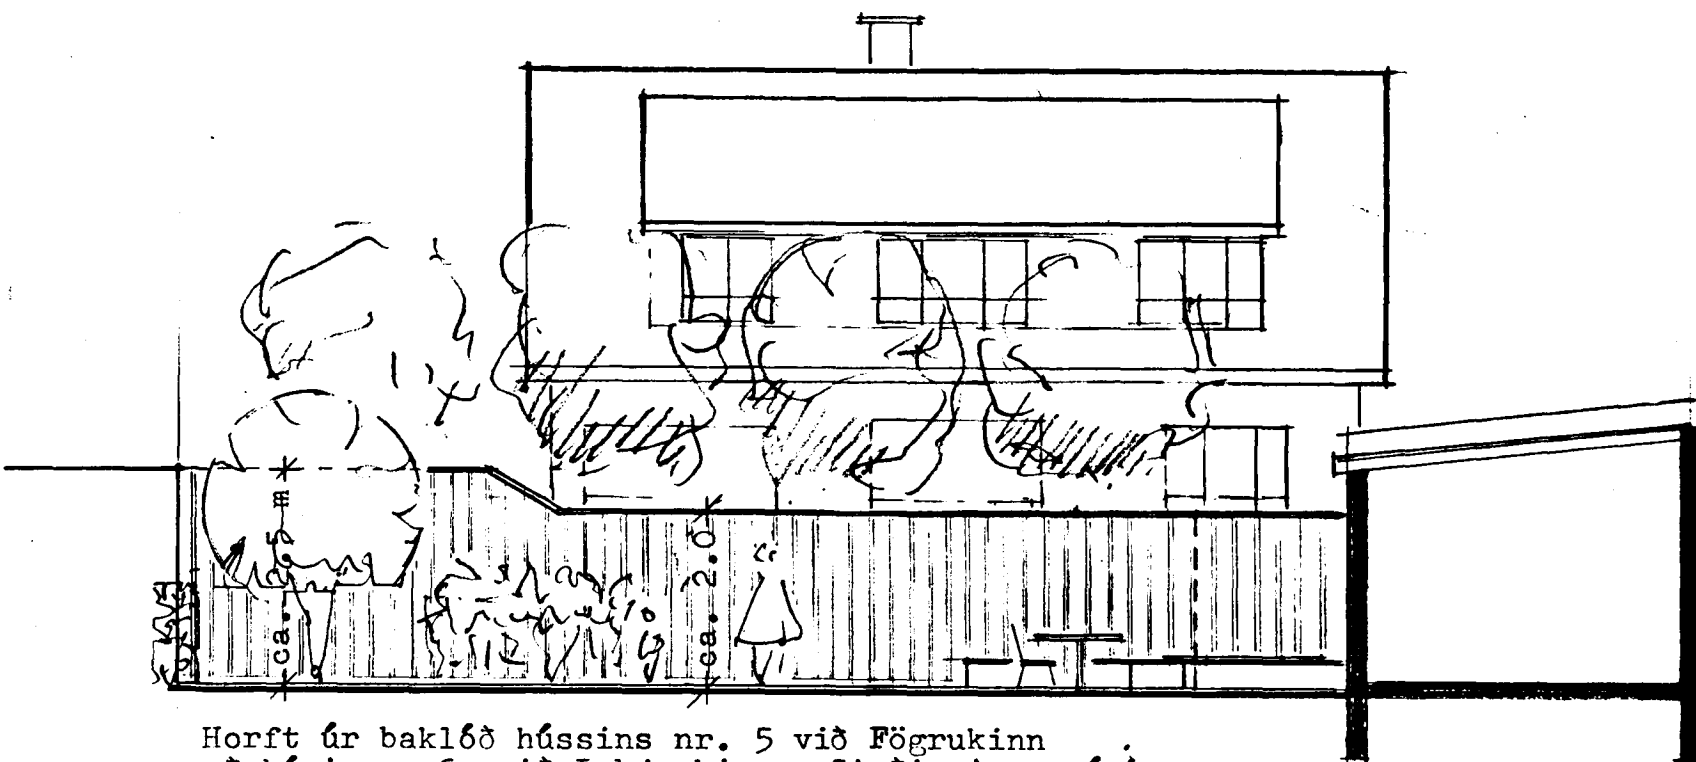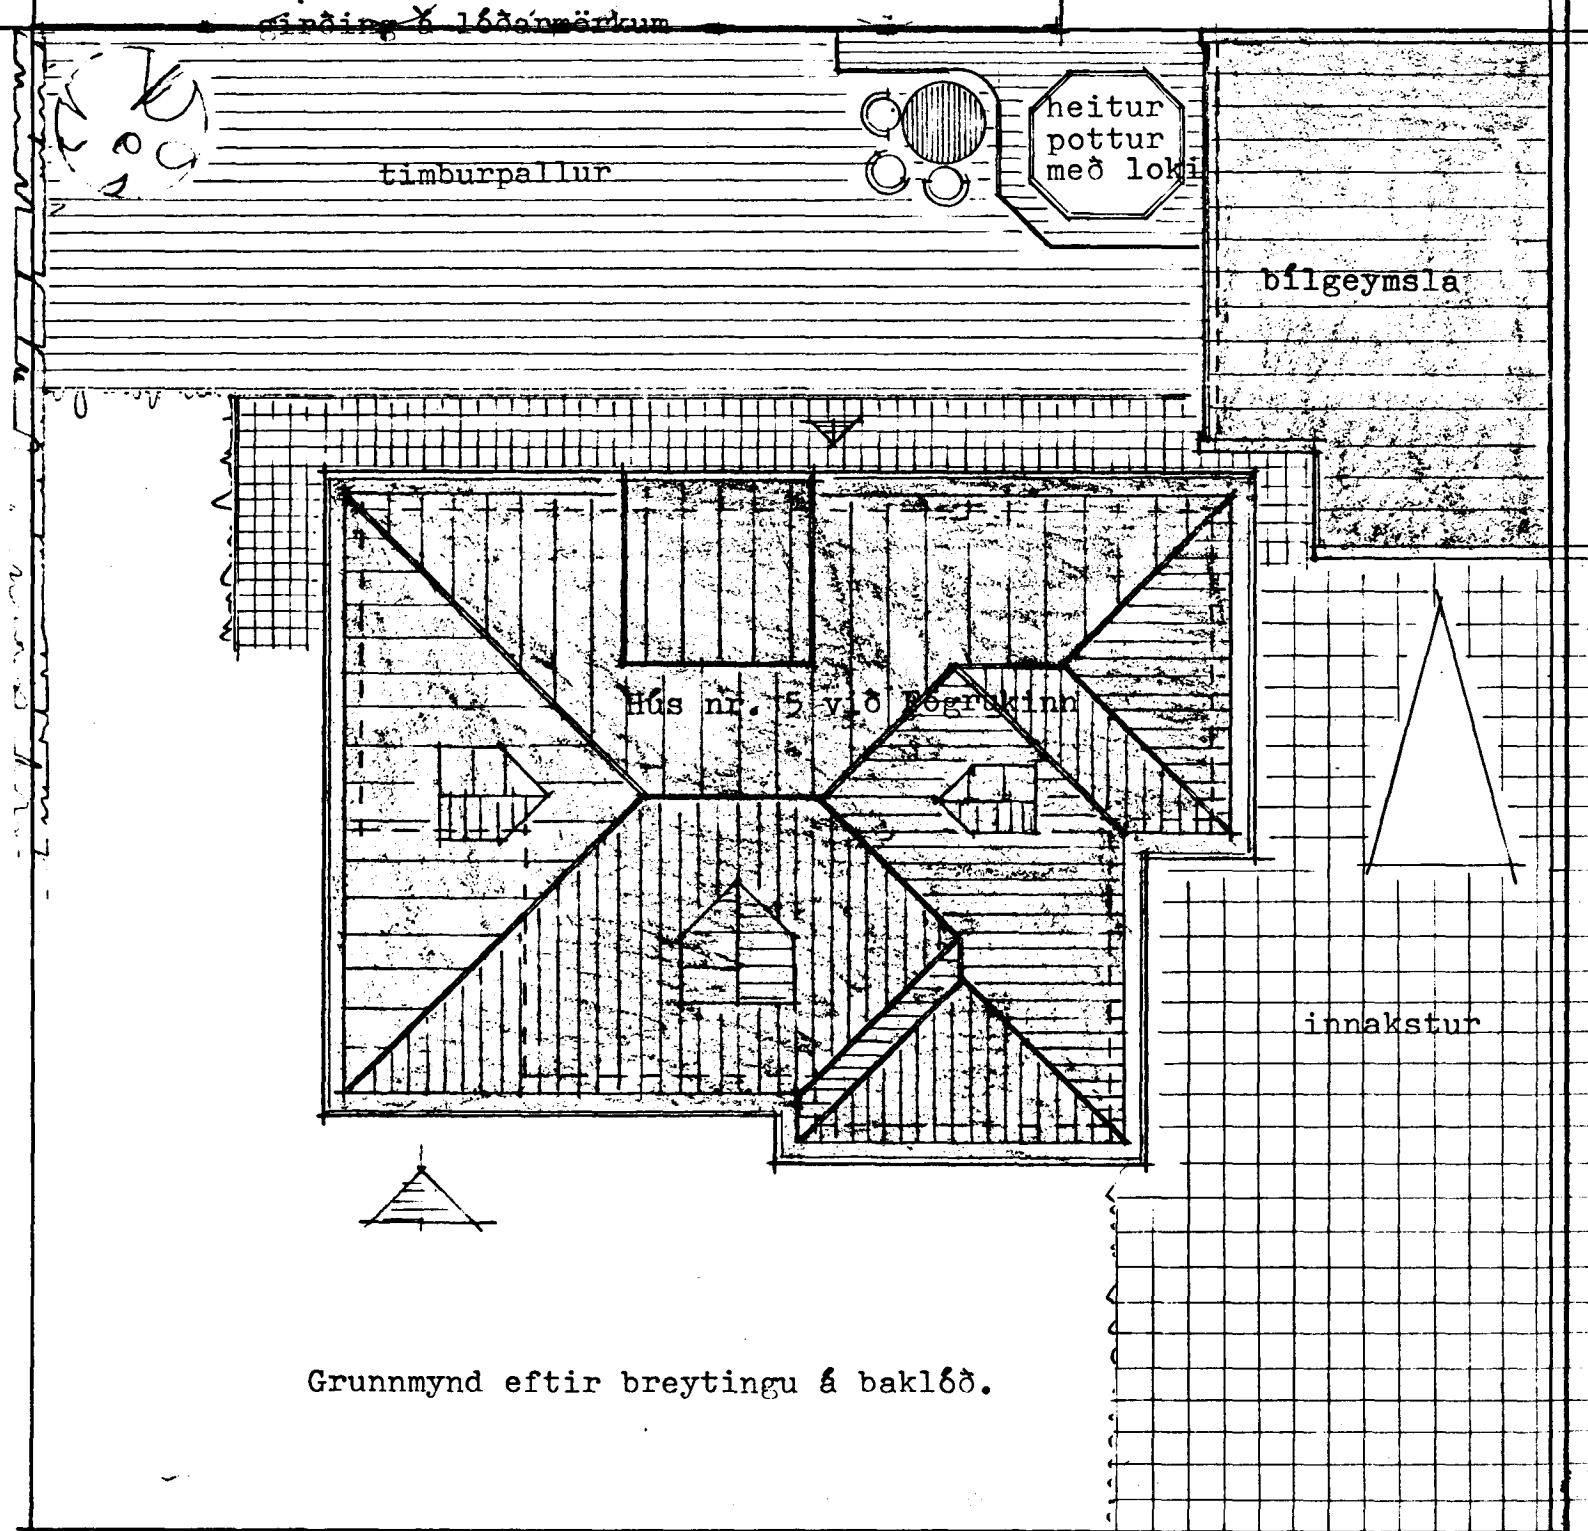

Horft úr baklæð hússins nr. 5 við Fögrukinn  
að húsi nr. 6. við Lækjarkinn. Girðingin er úr  
timbri og ræðst hæð hennar af hæð þilgeymslnanna við  
hús nr. 4 og 6 við Lækjarkinn

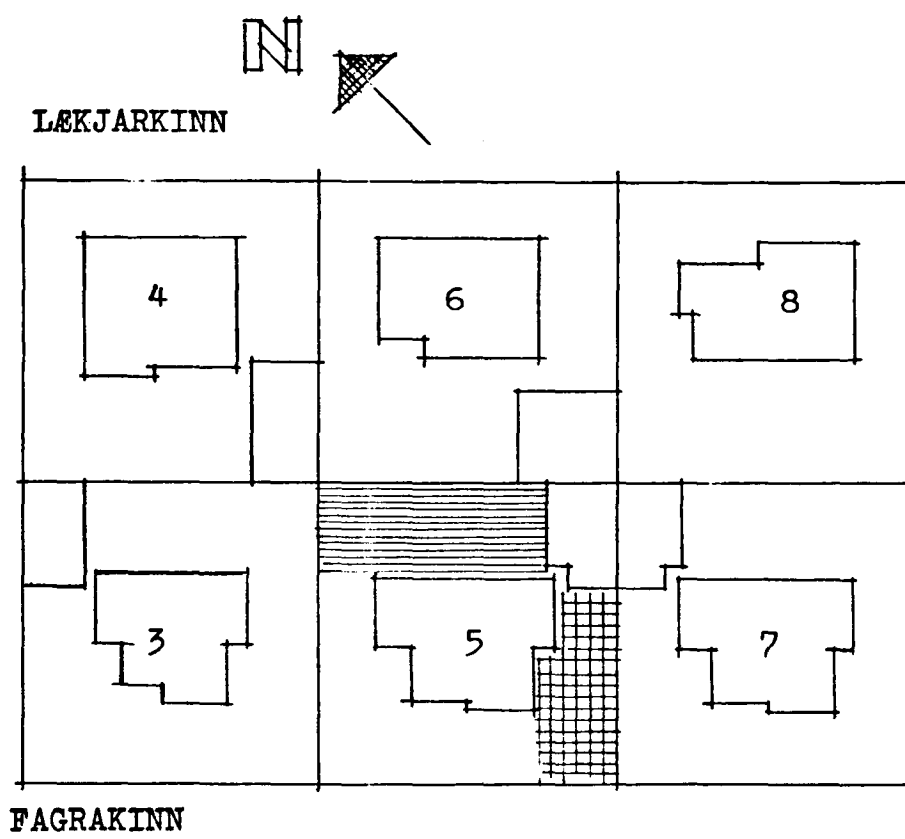

Staður	Fagrakinn 5	dags.	10 03 93
Efni	Girðing á lóðarmörkum, heitur pottur með loki og timburpallur í baklæð	kvarði Nr.	1:100
Hönnun	Kristján Þórarinnsson B.F.I.	<i>Kristján Þórarinnsson</i>	