
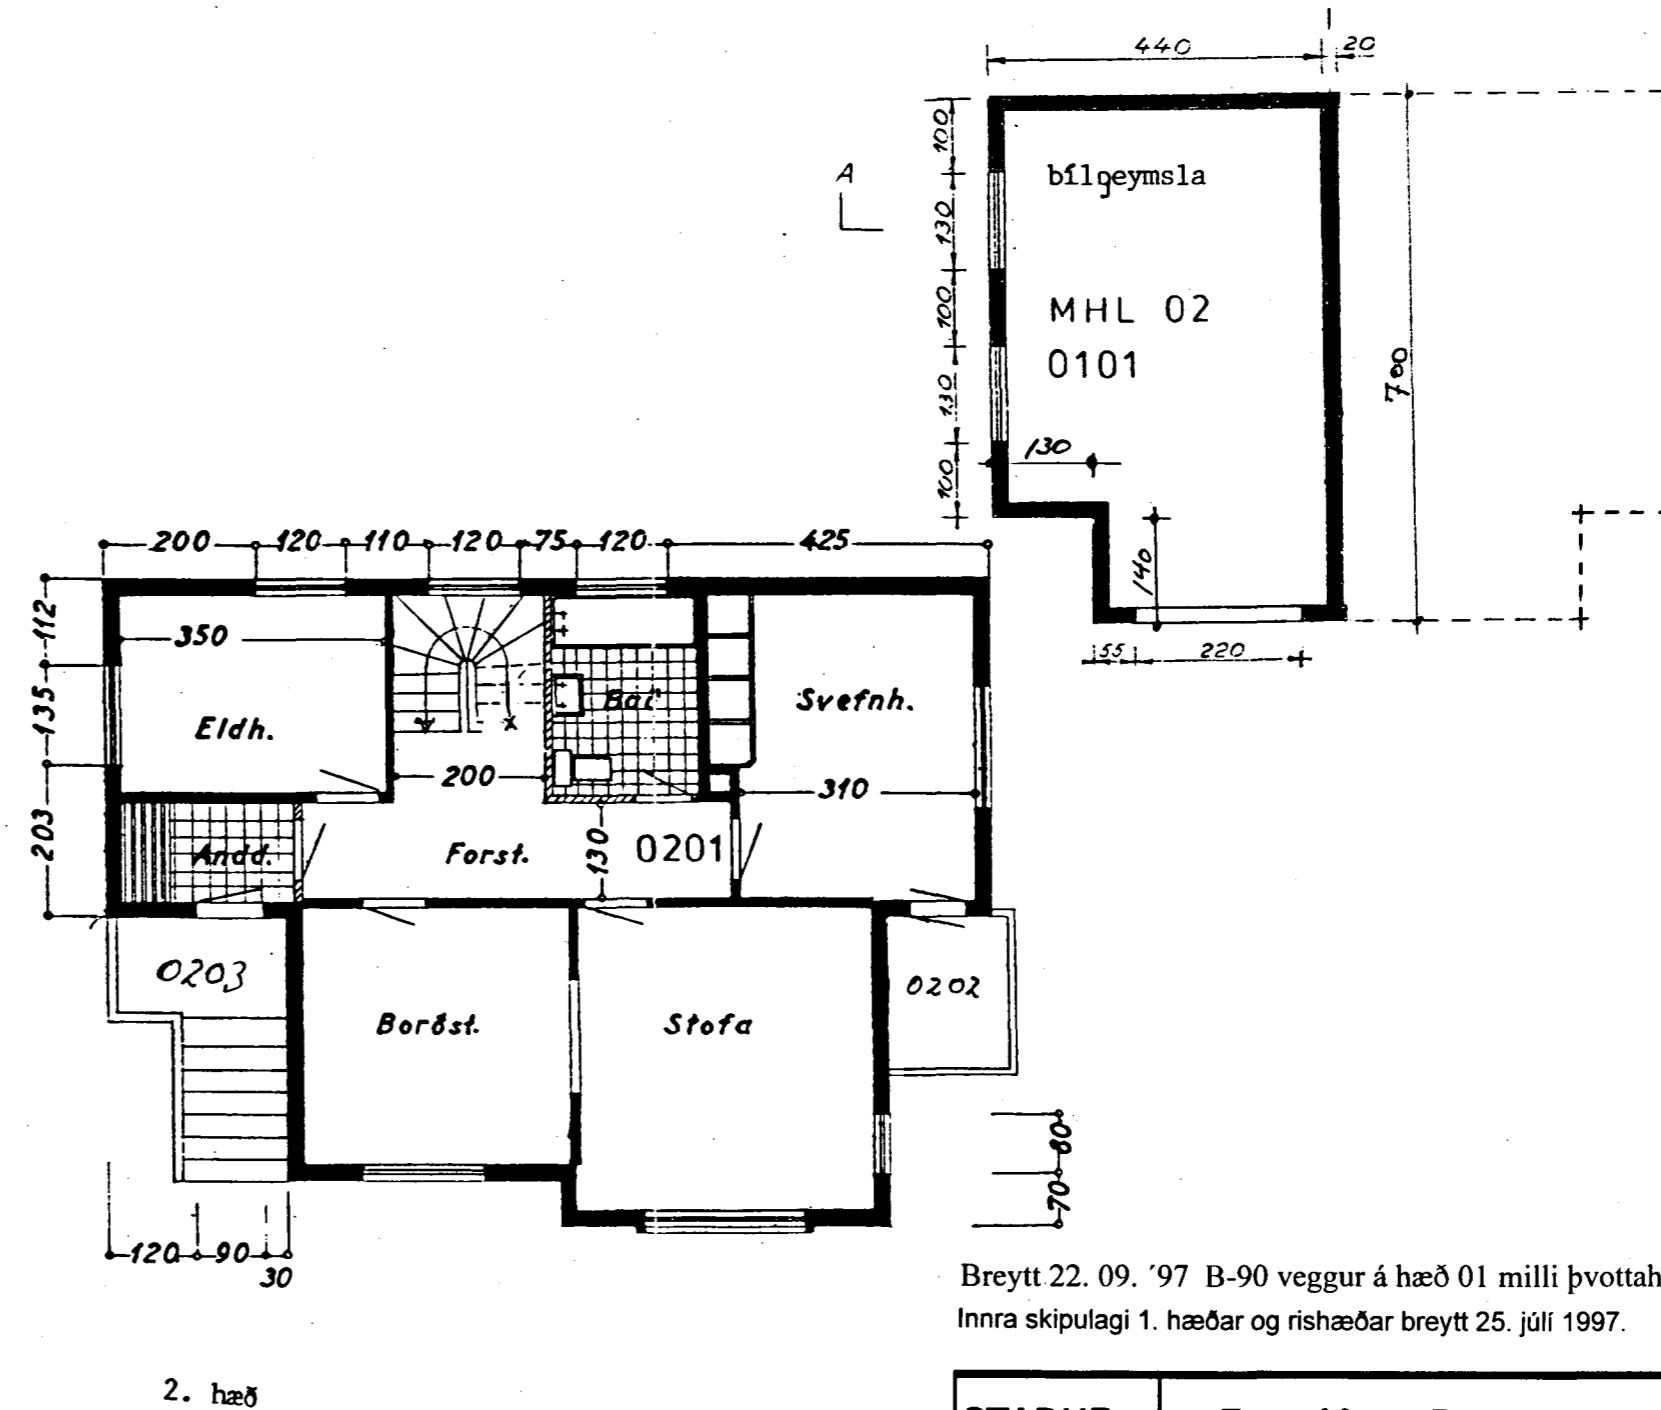
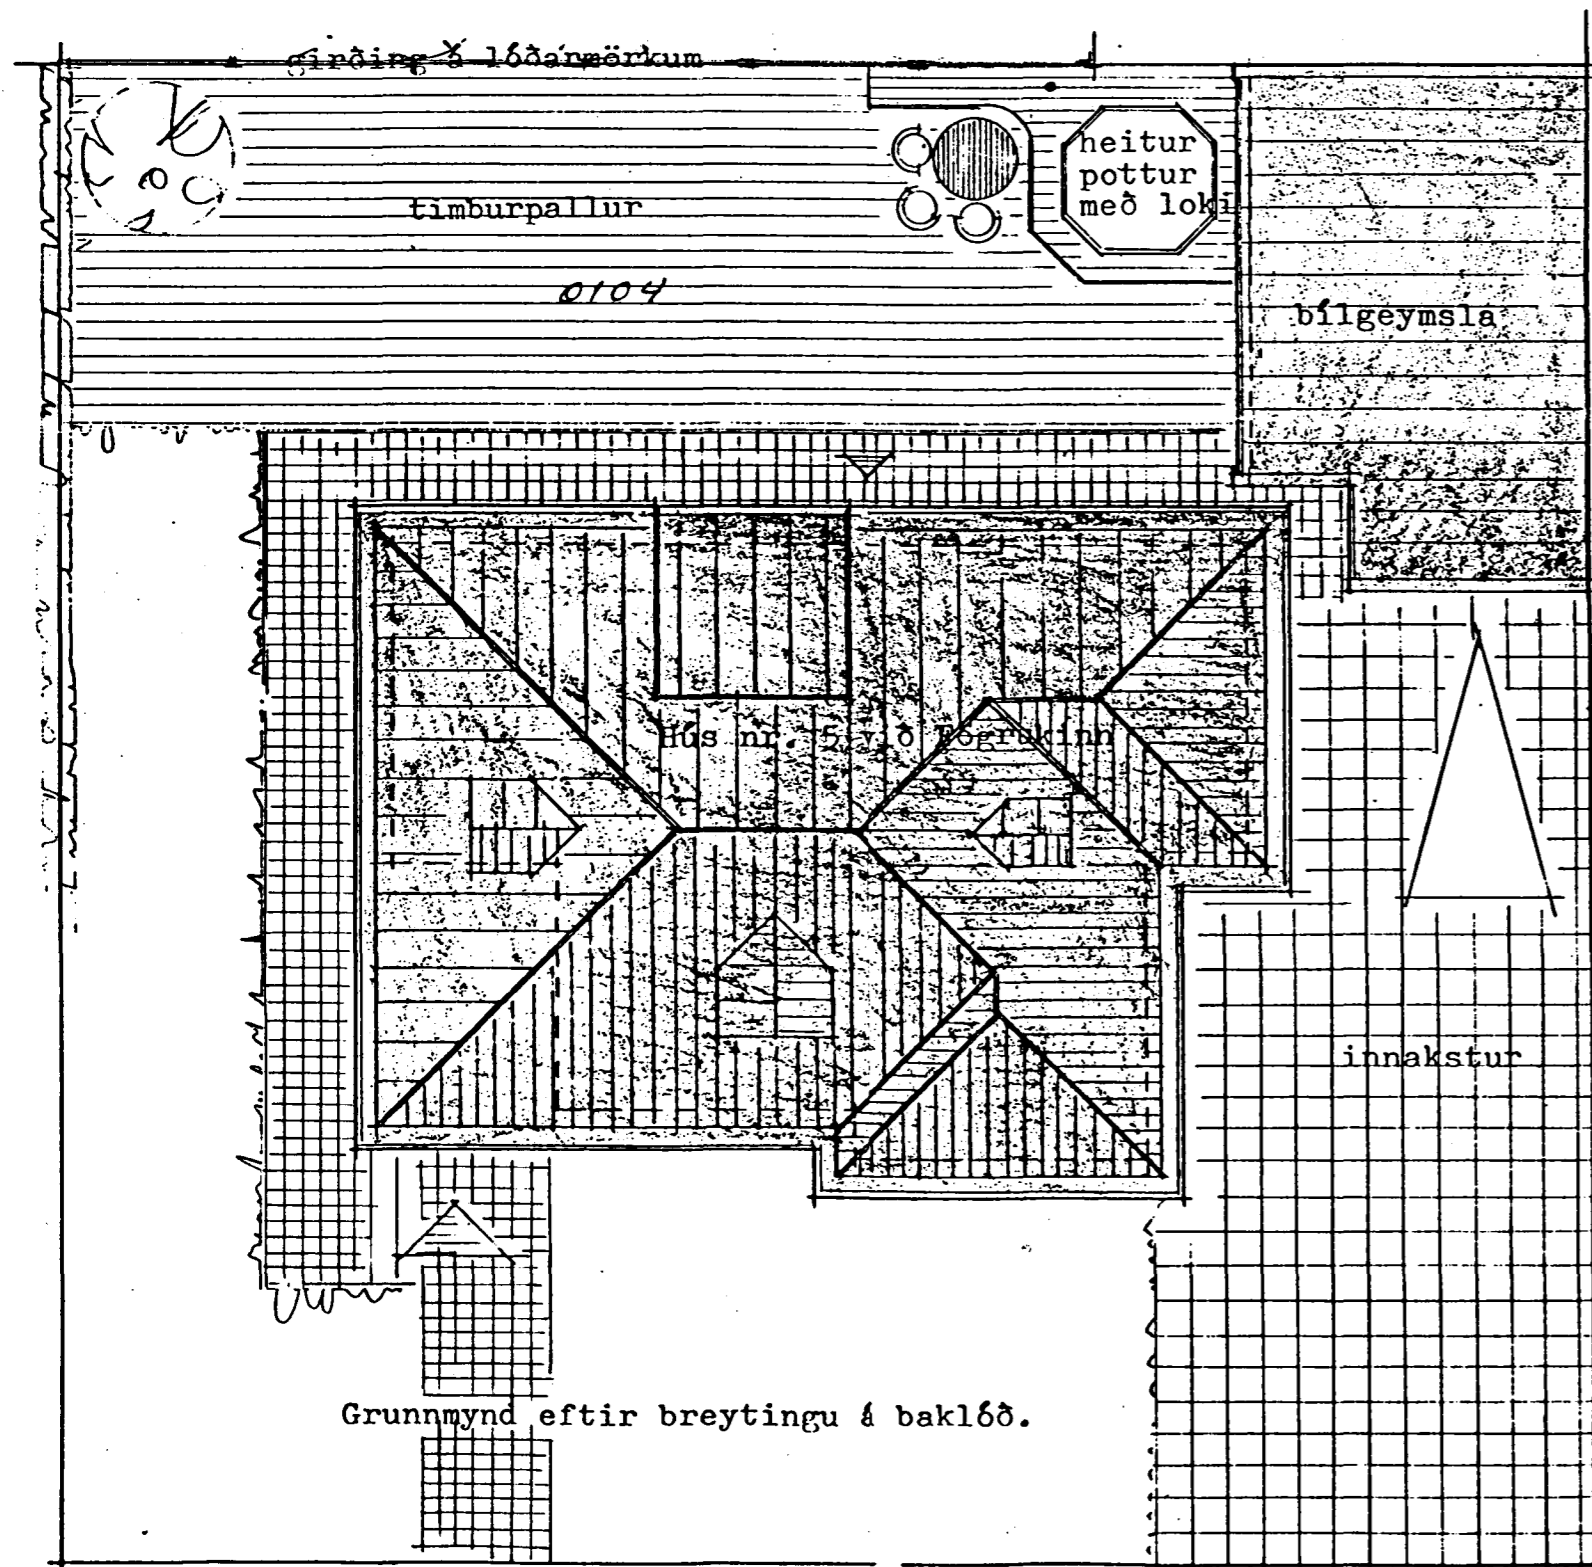


Samþykkt þann
24 SEPT. 1997
Byggingatvölufrúnn / Hafnarfirði
Erlendur Hjálmarsson

B-90 VEGGUR

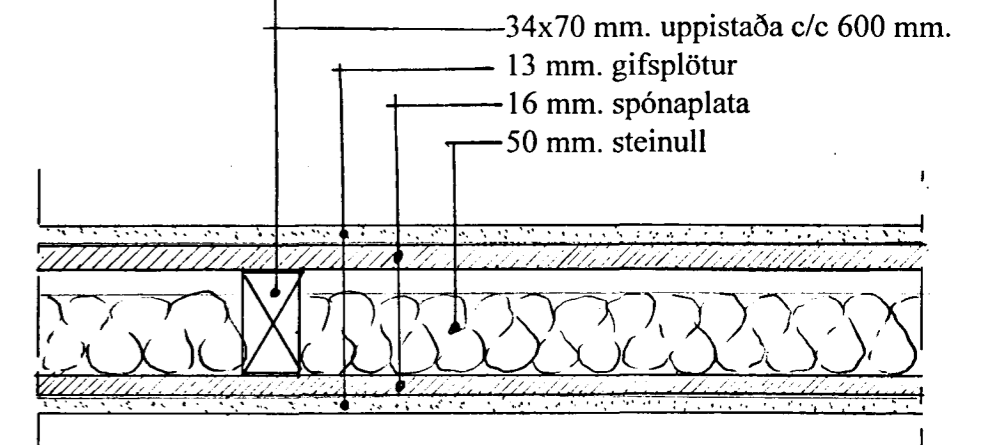

Breytt 22. 09. '97 B-90 veggur á hæð 01 milli þvottah. / v.s. og gangs / stíghúss.
Innra skipulagi 1. hæðar og rishæðar breytt 25. júlí 1997.

STAÐUR	Fagrákinn 5	DAGS.	6.10.1996
EFNI	Grunnmyndir	KVARÐI	1.100
		NR.	11
HÖNNUN	Kristján Þórarinnsson B.F.Í.		