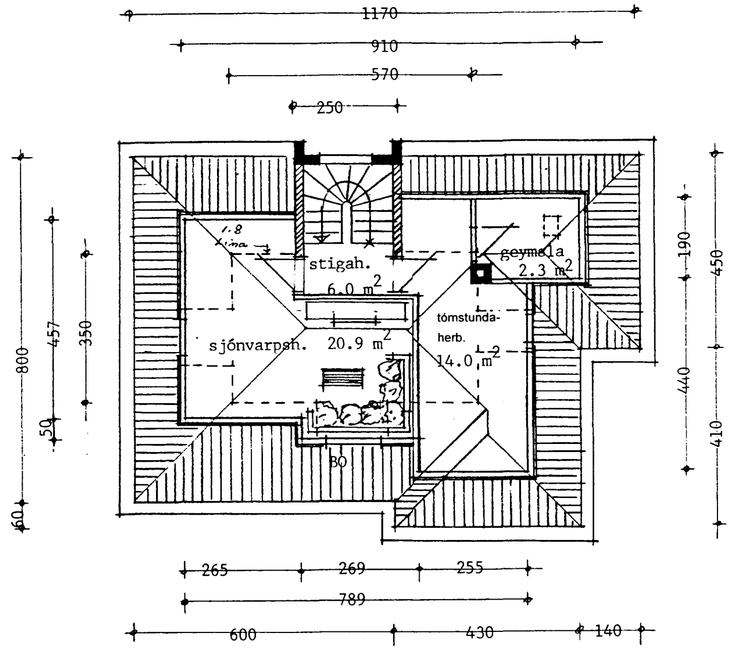

grunnmynd rishæðar

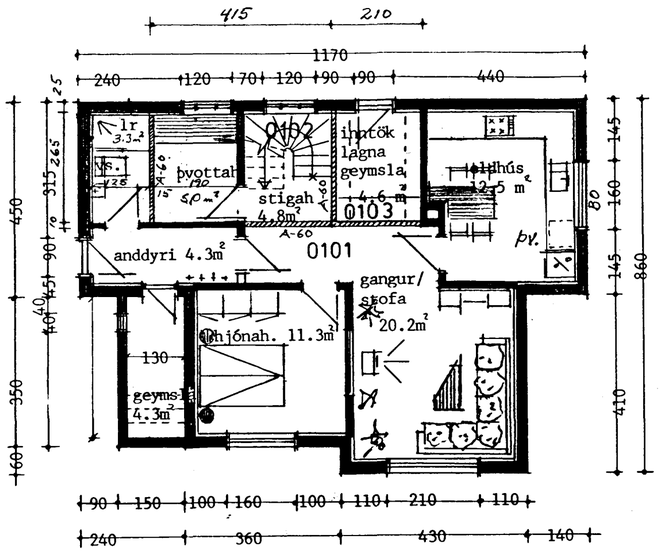

1. hæð

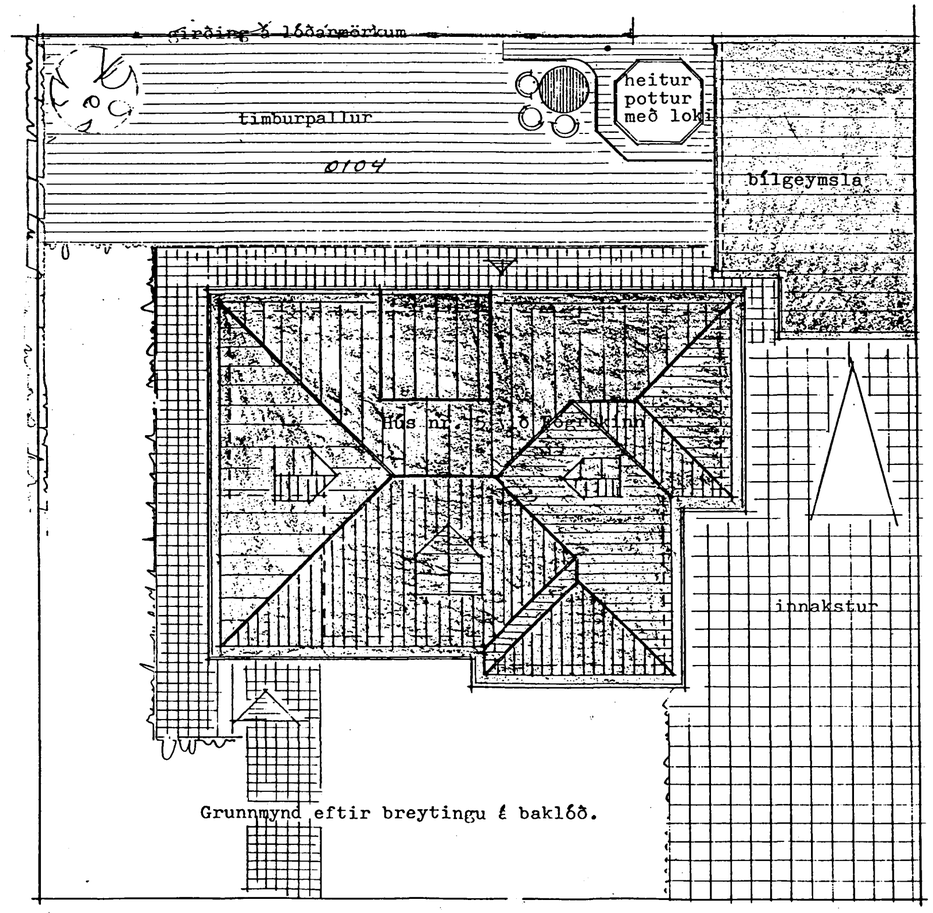

Grunnmynd eftir breytingu á baklóð.

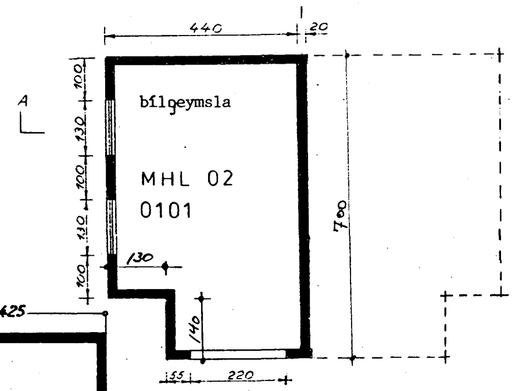


Innra skipulagi 1. hæðar og rishæðar breytt 25. júlí 1997.

STAÐUR	**Fagrakinn 5**	DAGS.	6.10.1996
EFNI	Grunnmyndir	KVARÐI	1.100
		NR.	**11**
HÖNNUN	Kristján Þórarinsson B.F.Í.		

Samþykkt að heimila breytinguna ~~á fundi~~ þann
30 JULI 1997
Áritaðir uppdrættir með samþykki byggingarnefndar verða afhentir að verki loknu.