

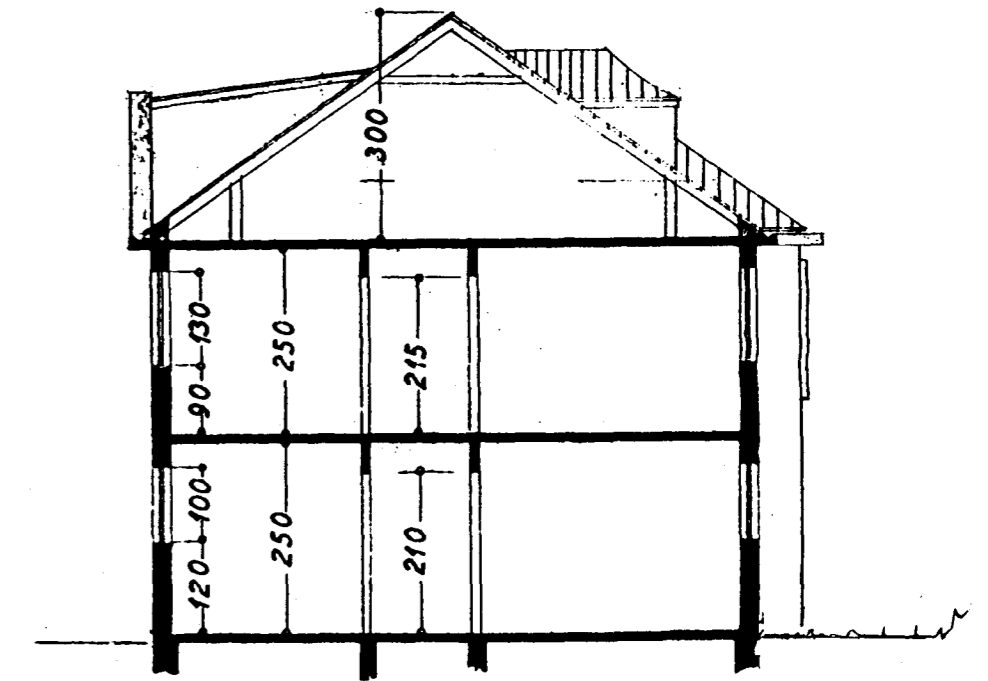


Samþykki að heimila
breytinguna á ~~húsi~~ þann
30 JULI 1997
Áritaðir uppdrættir með
samþykki bygginganefndar
verða afhentir að verki loknu.

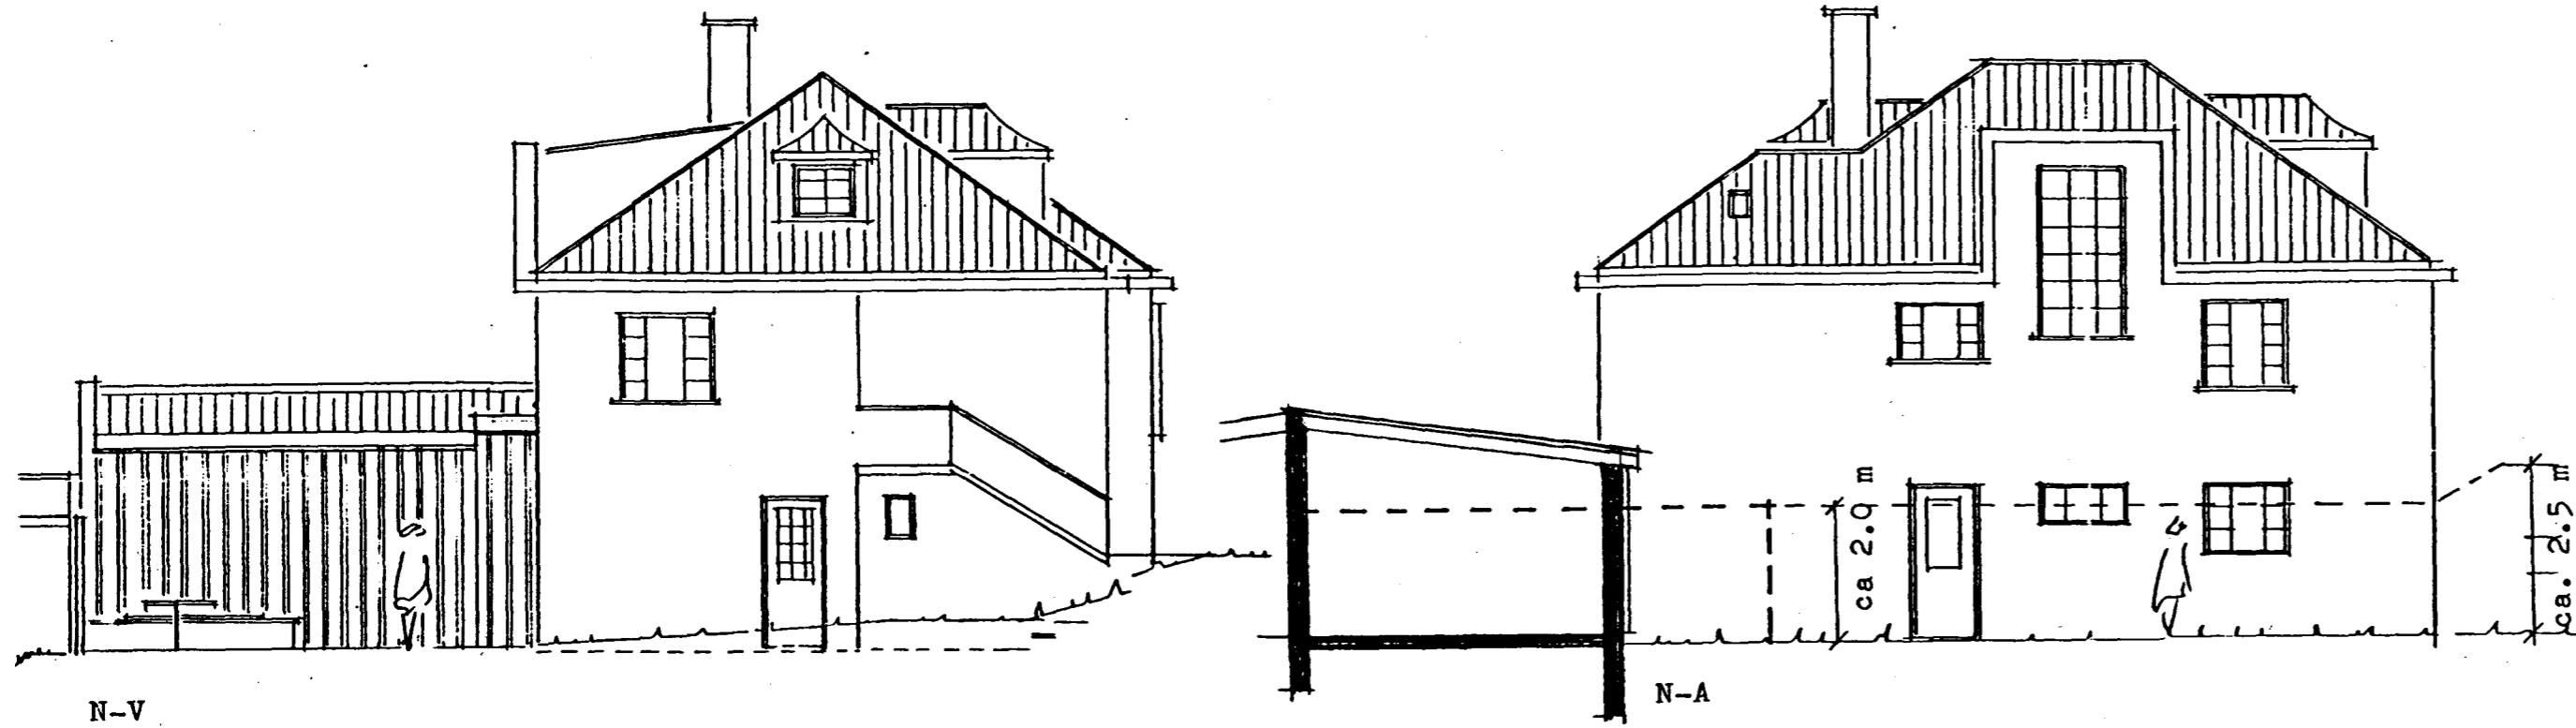


sneiðing í hús

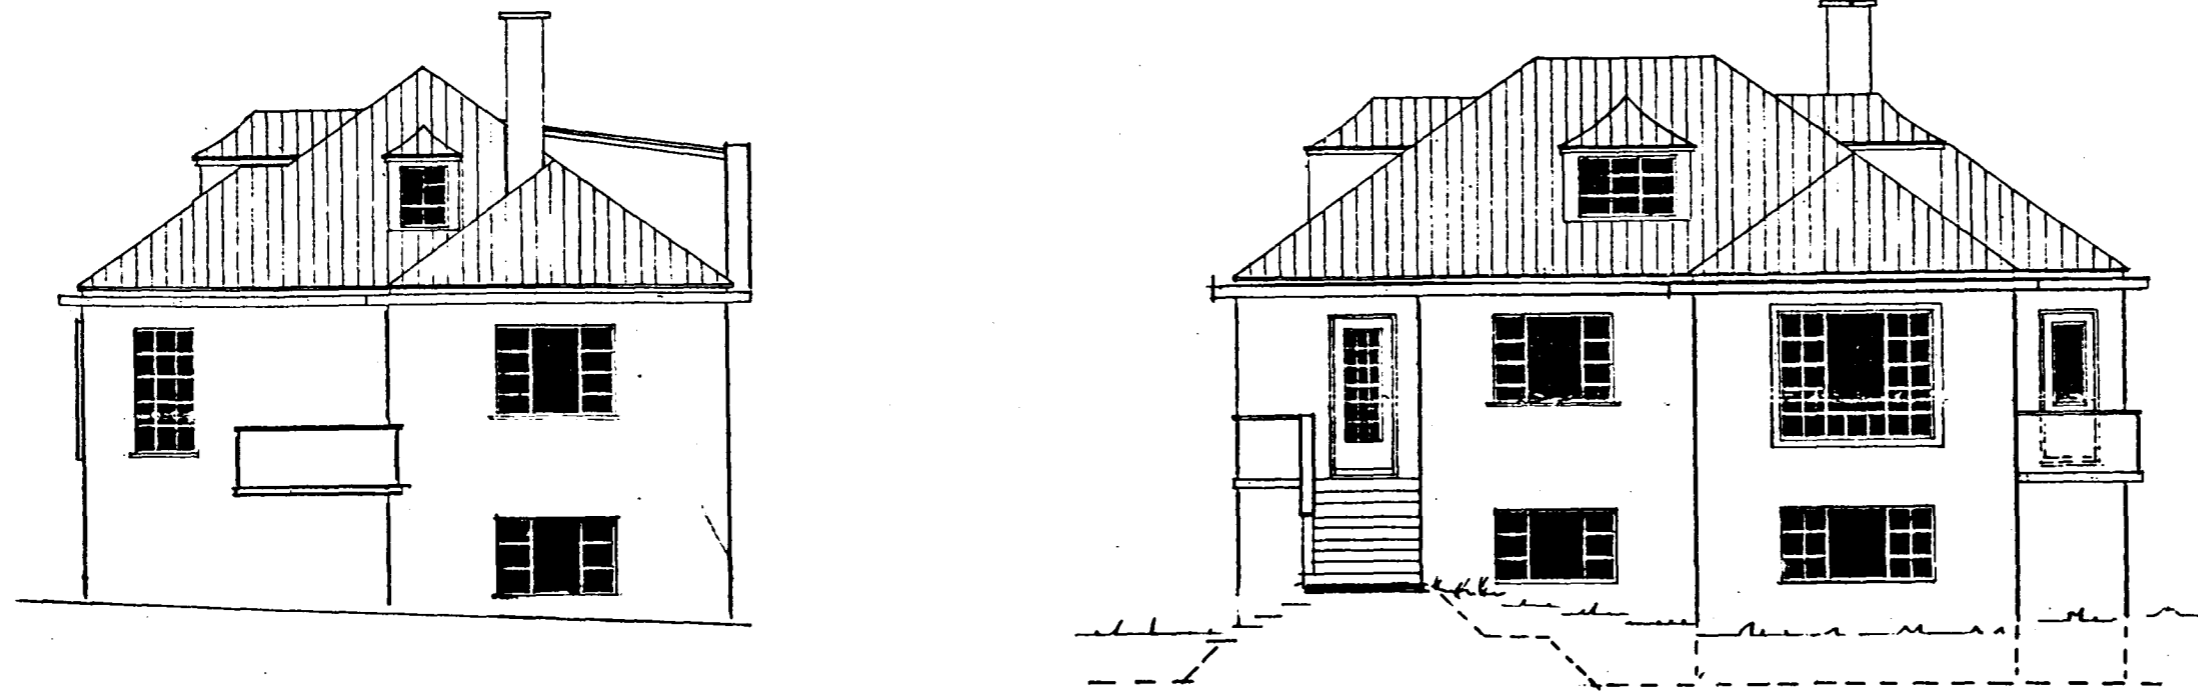


SA

SV

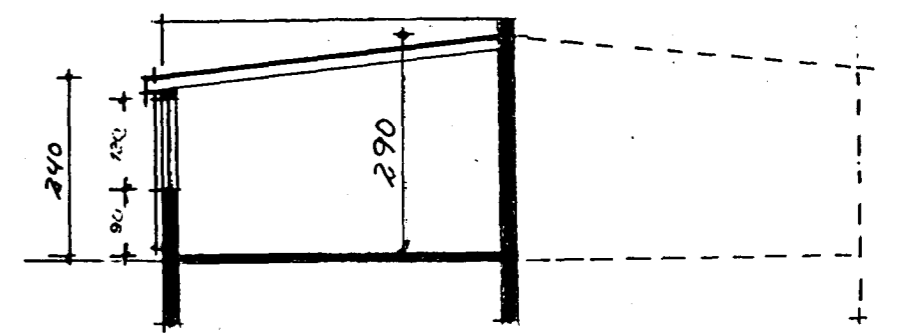

sneiðing í bílgæymslu

LÆKJARKINN

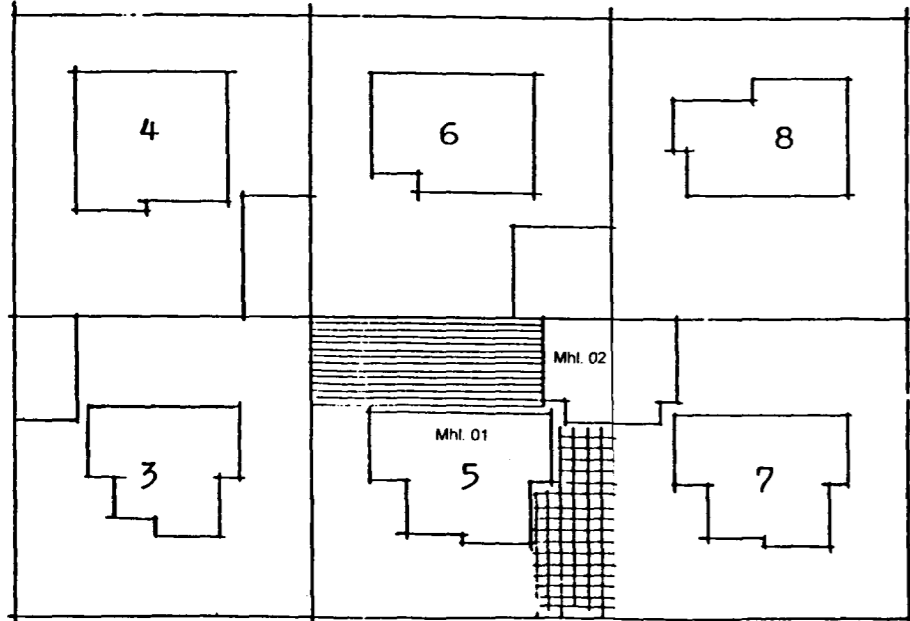

FAGRAKINN

afstöðumynd



Innra skipulagi 1. hæðar og rishæðar breytt 25. júlí 1997.

STADUR	FagraKinn 5	DAGS.	6.10.1996
EFNI	Útlit, skurðir og afstöðumynd	KVARÐI	1/100/500
		NR.	12
HÖNNUN	Kristján Þórnásson B.F.Í. <i>Kristján Þórnásson</i>		