



Sambykkt á fundi bygginga-  
nefndar þ. 5.16.1986  
BYGGINGAVALTRÚINN  
Í HAFNARFIRÐI  
*E. E. E.*

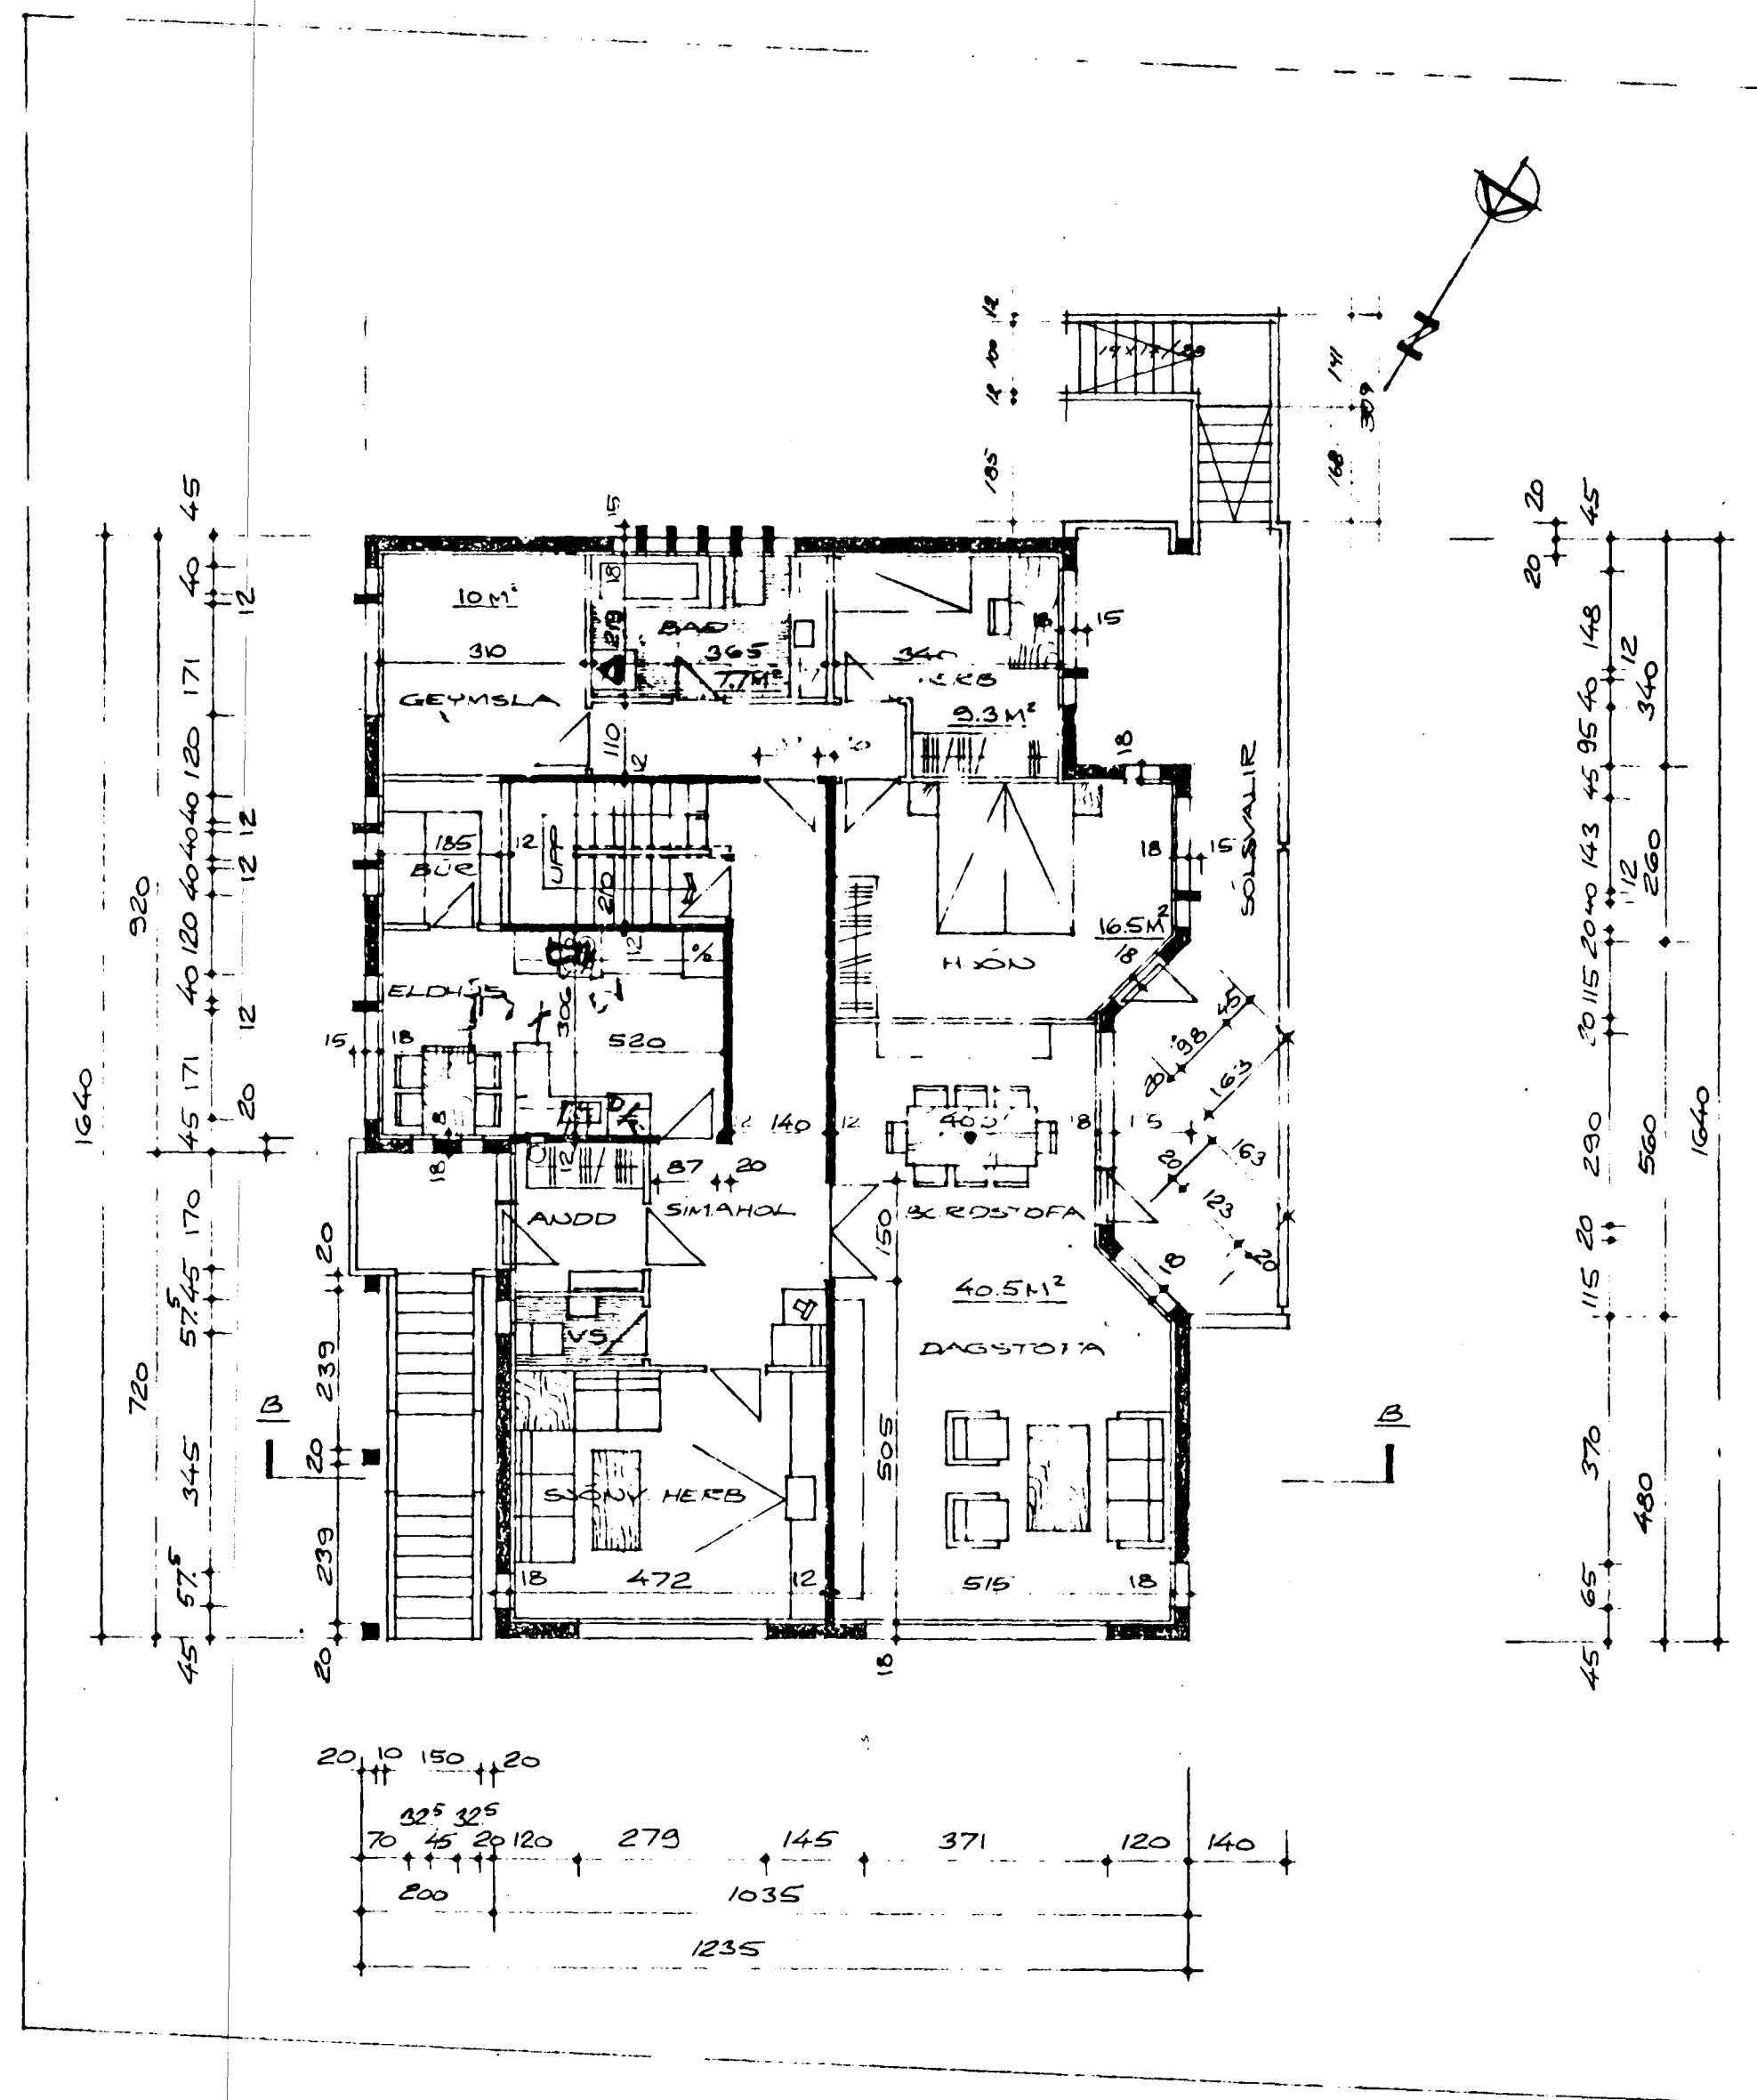

GRUNNMYND ADALHÉÐAR, M=1:8100

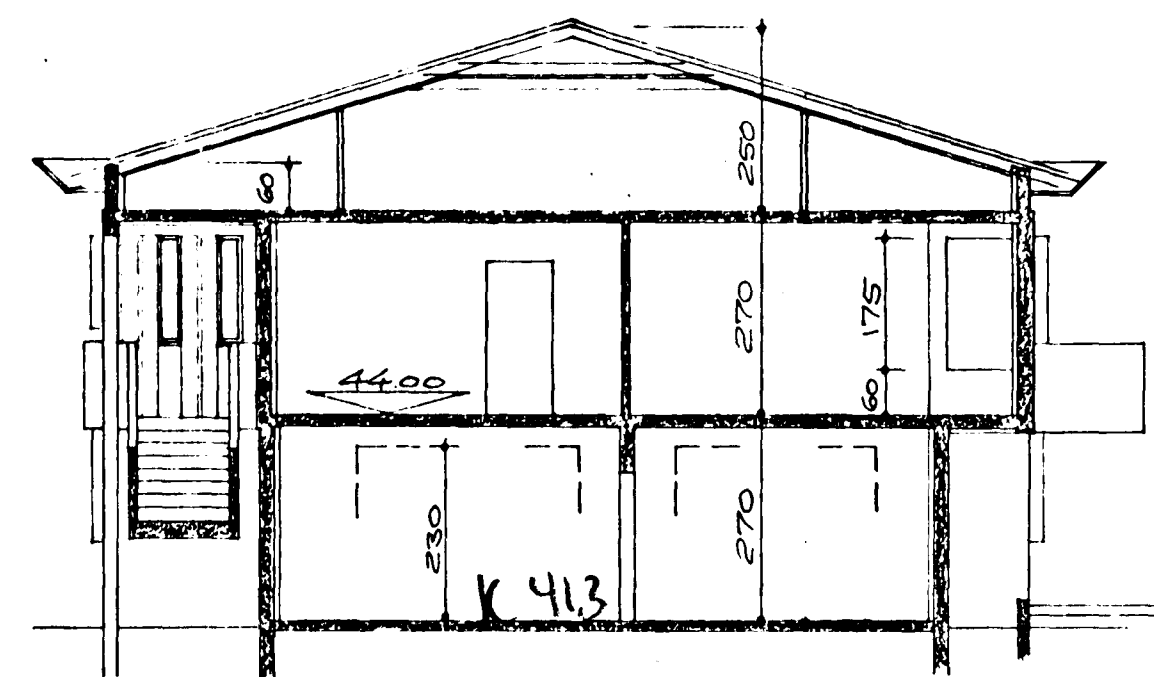

SKURÐUR B-B, M=1:1100

BREYTT AF ERENDI H 3/6'86 *E. E. E.*

FAGRIHVAMMUR NR. 10

HAFNARFIRÐI 1. JÚLÍ 1979  
AÐVARHEAUNI 47 50587

*E. E. E.*