




Samþykkt á fundi bygginga-  
nefndar þ. 5/6. 1986  
BYGGINGAFULLTRÚINN  
Í HAFNARFIRÐI  
*Eðlend*

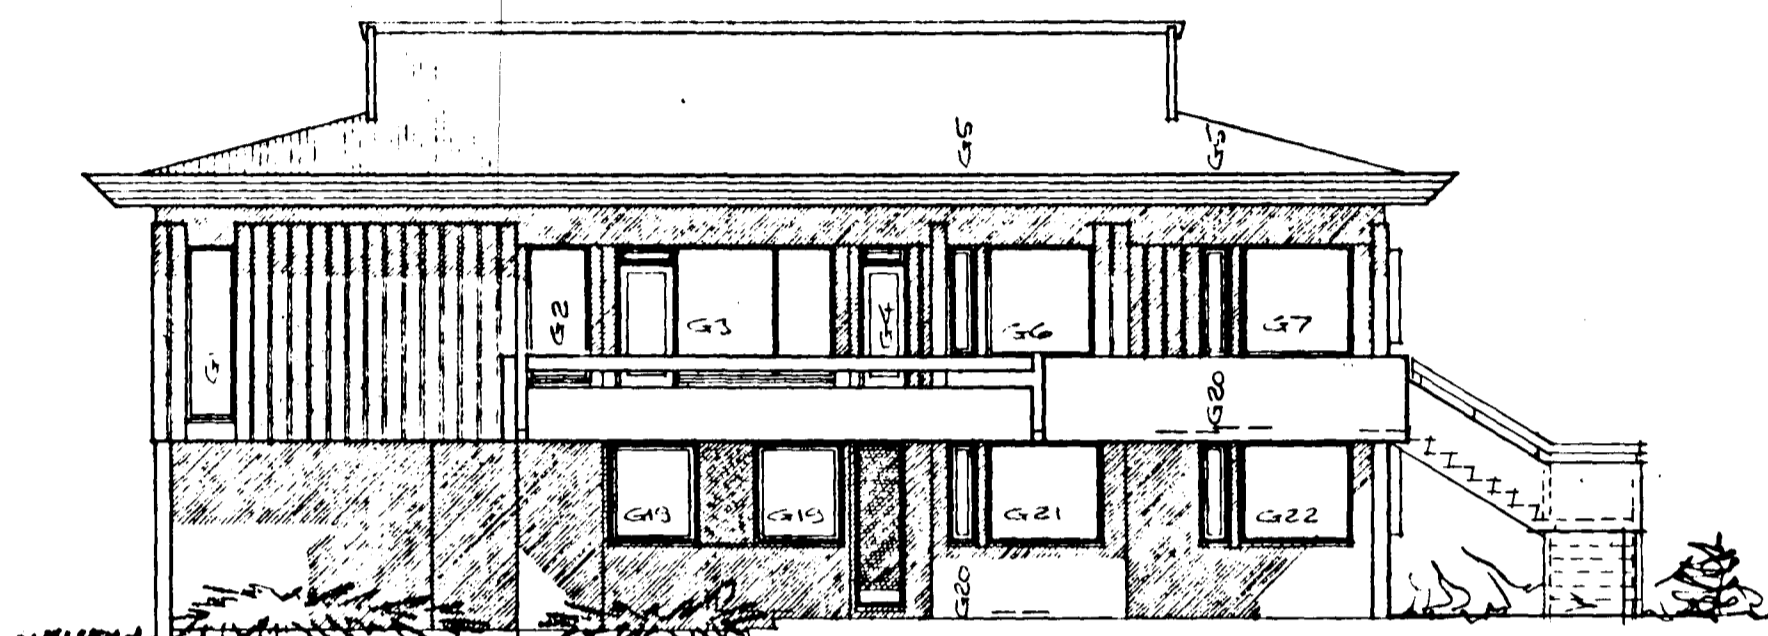


SÚDVESTURHLÍÐ

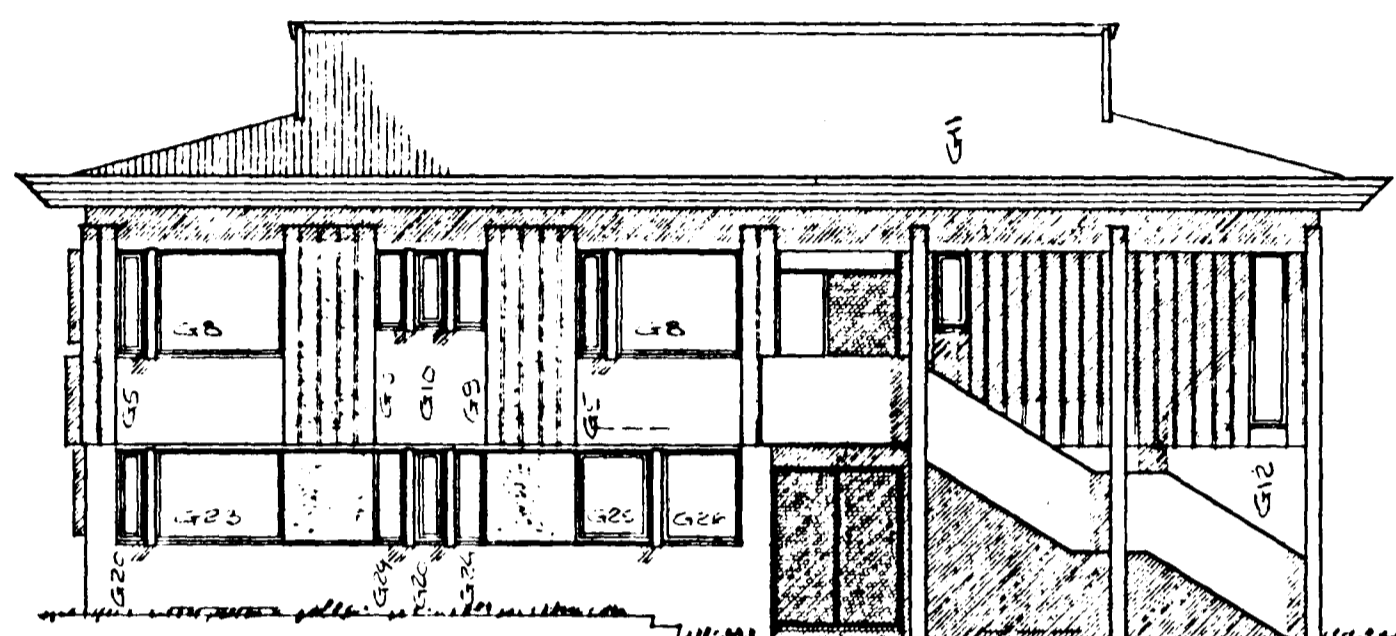

NORÐAUSTURHLÍÐ

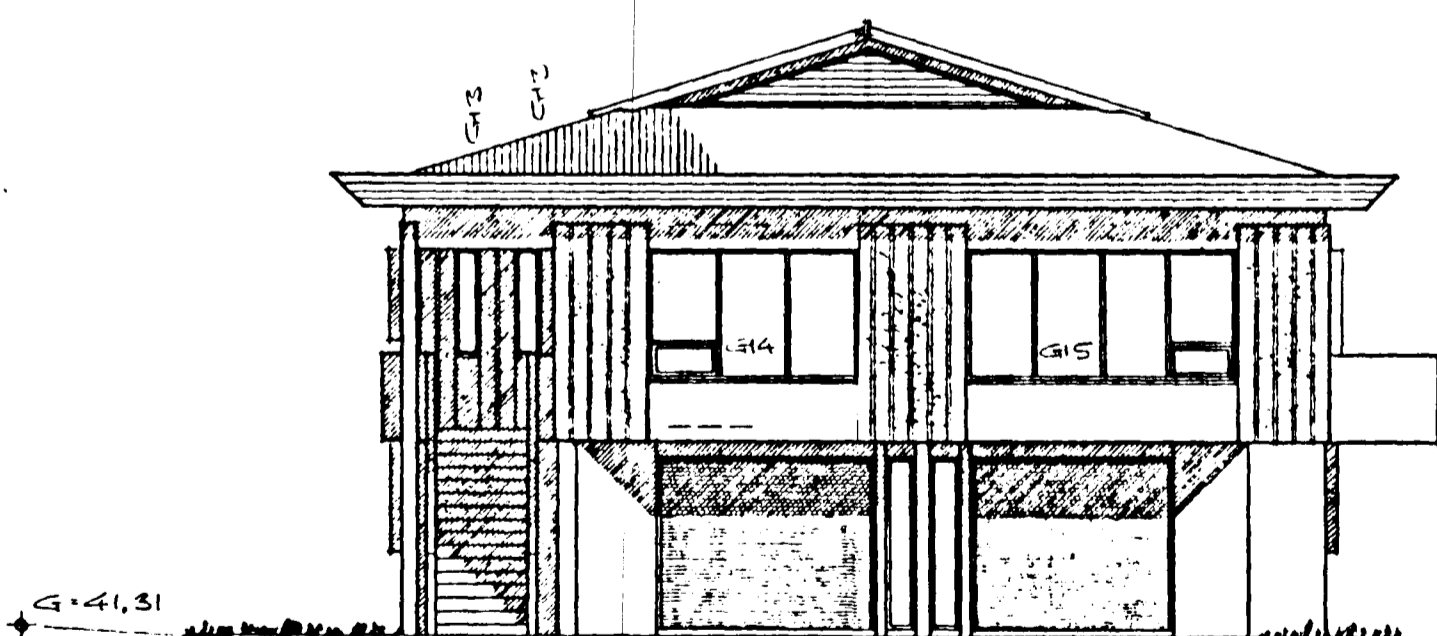

NORÐVESTURHLÍÐ

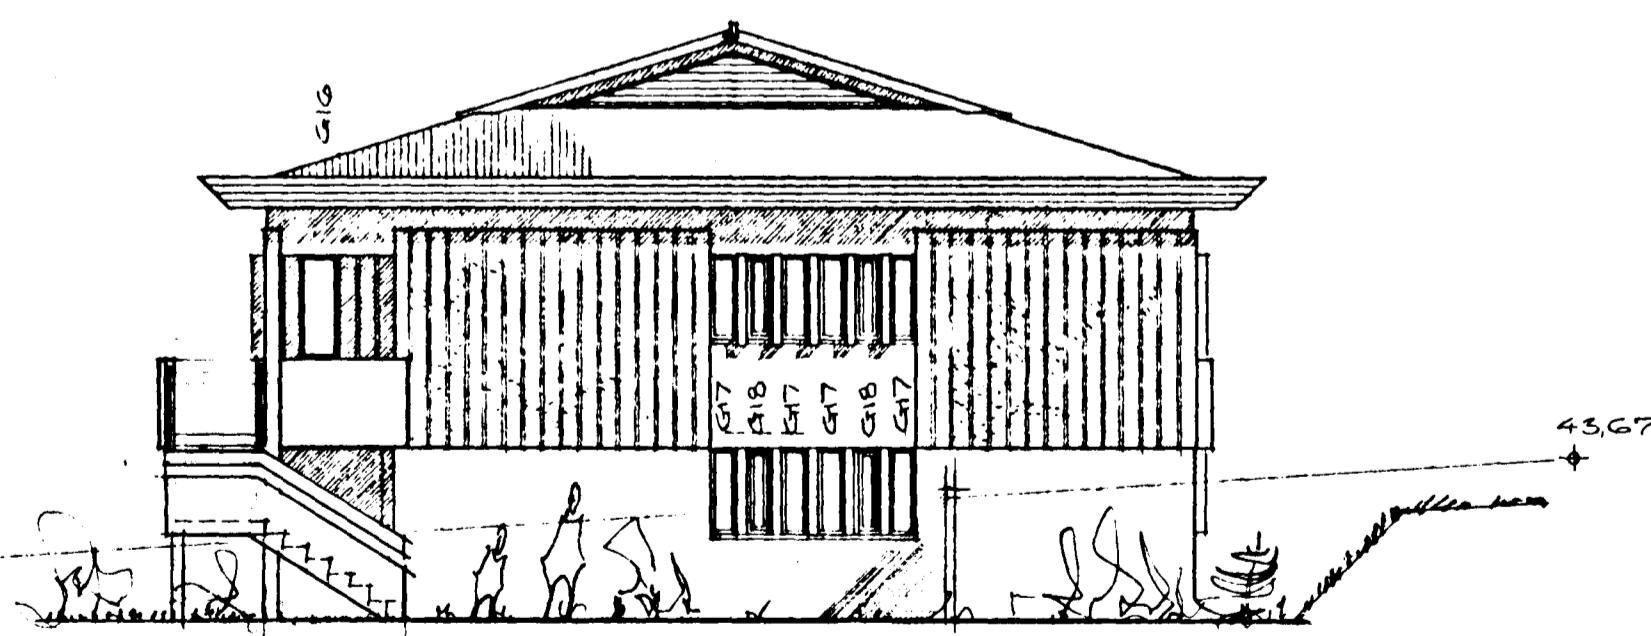

SÚDAUSTURHLÍÐ

G. 41,31

42.00

G. 39,82

43.67

BREYTT AF EÐLENDI. H. 3/6. '86 *E/Þ*

FAGRIHVAMMUR NR. 10

HAFNARFIRÐI Í JÚLI 1979  
ARNARHRADNI 47 50587

*Arnarhradni E/Þ*