



Ganga skal frá önnu
eldstaði í samráði við
stjórnvöld

Samþykkt á fundi bygginga-
nefndar þ. 17.3.1980
BYGGINGAFULLTRÚGINN
Í HAFNARFIRÐI
E. Jónsson

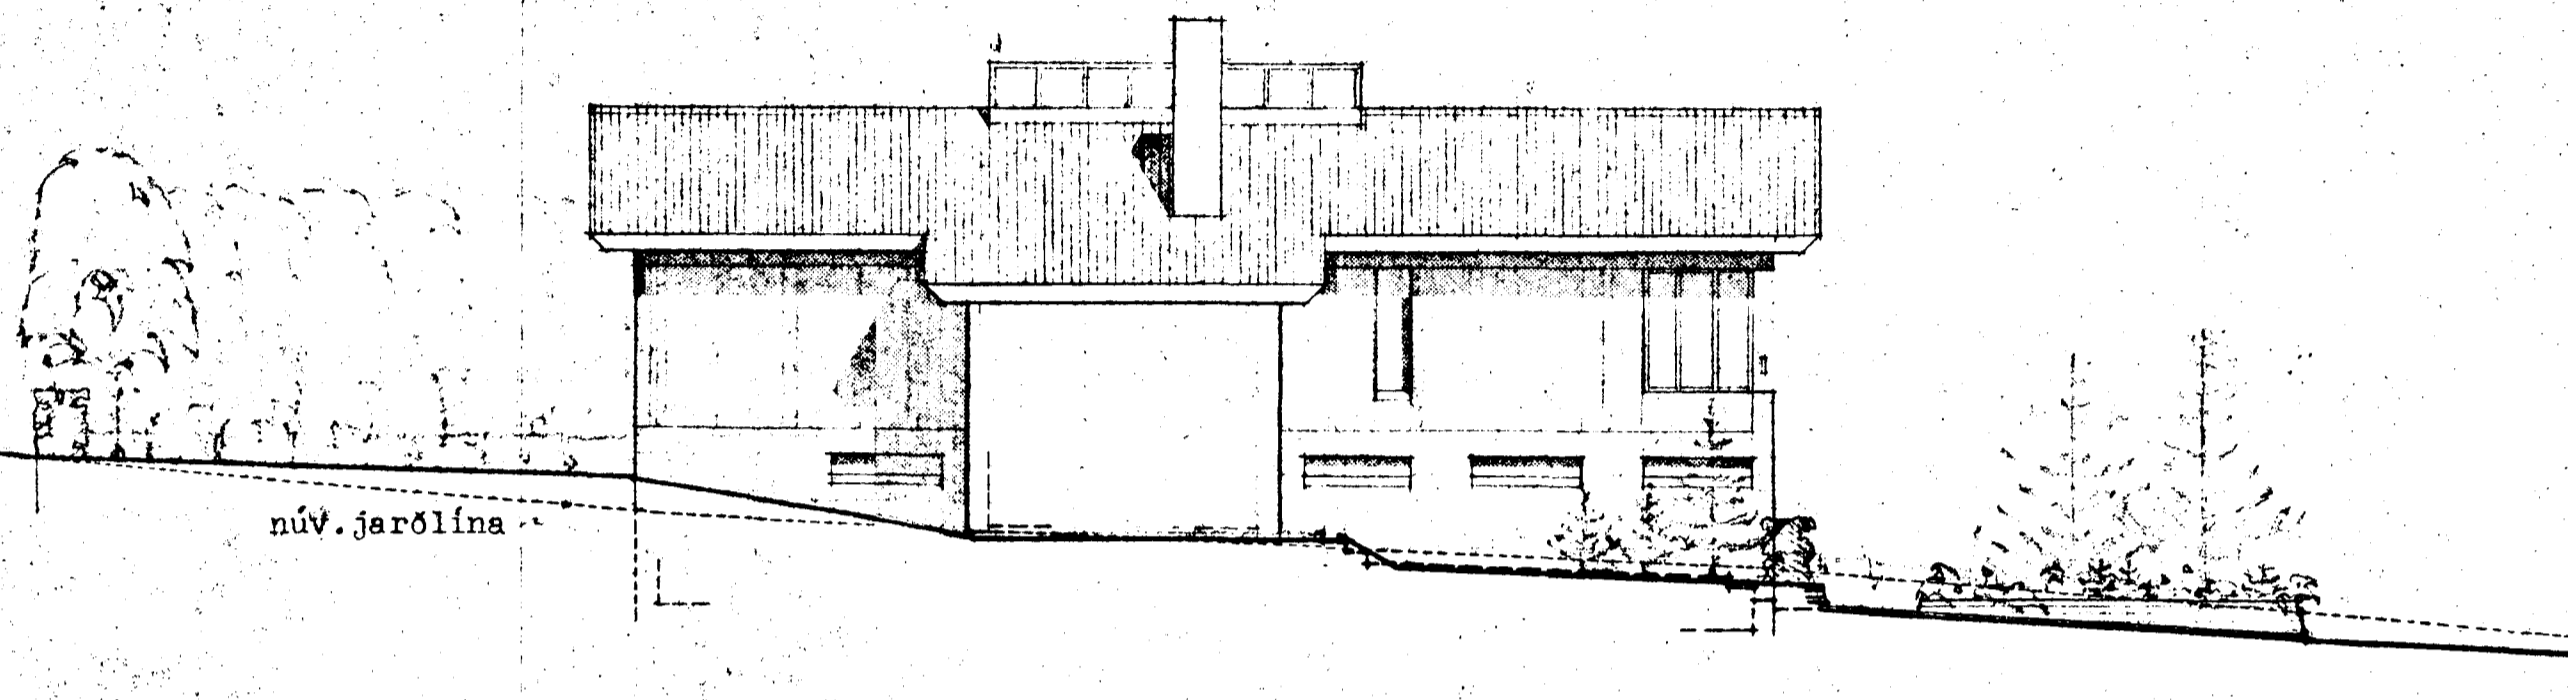


Austurhlíð

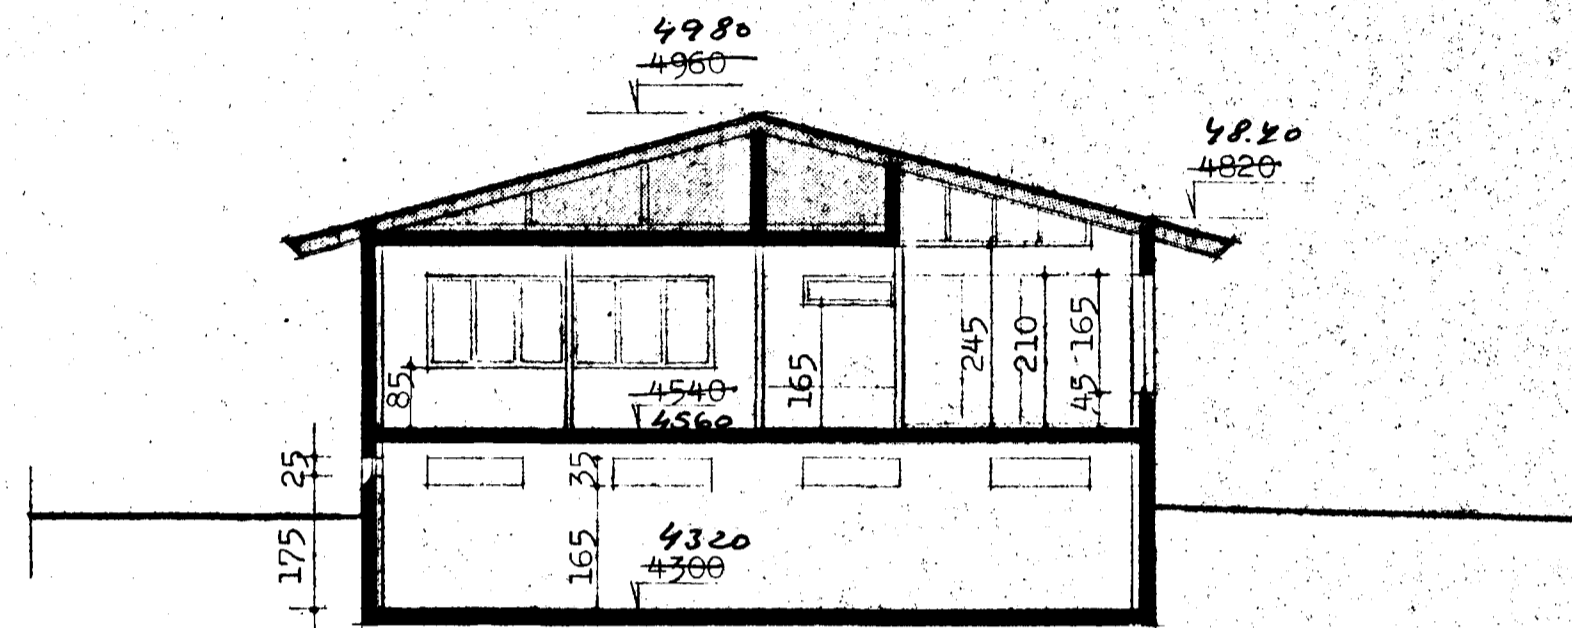

Sníð B - B

Öll hæðarmál og kótar miðast við
fullfrágengin gólf.

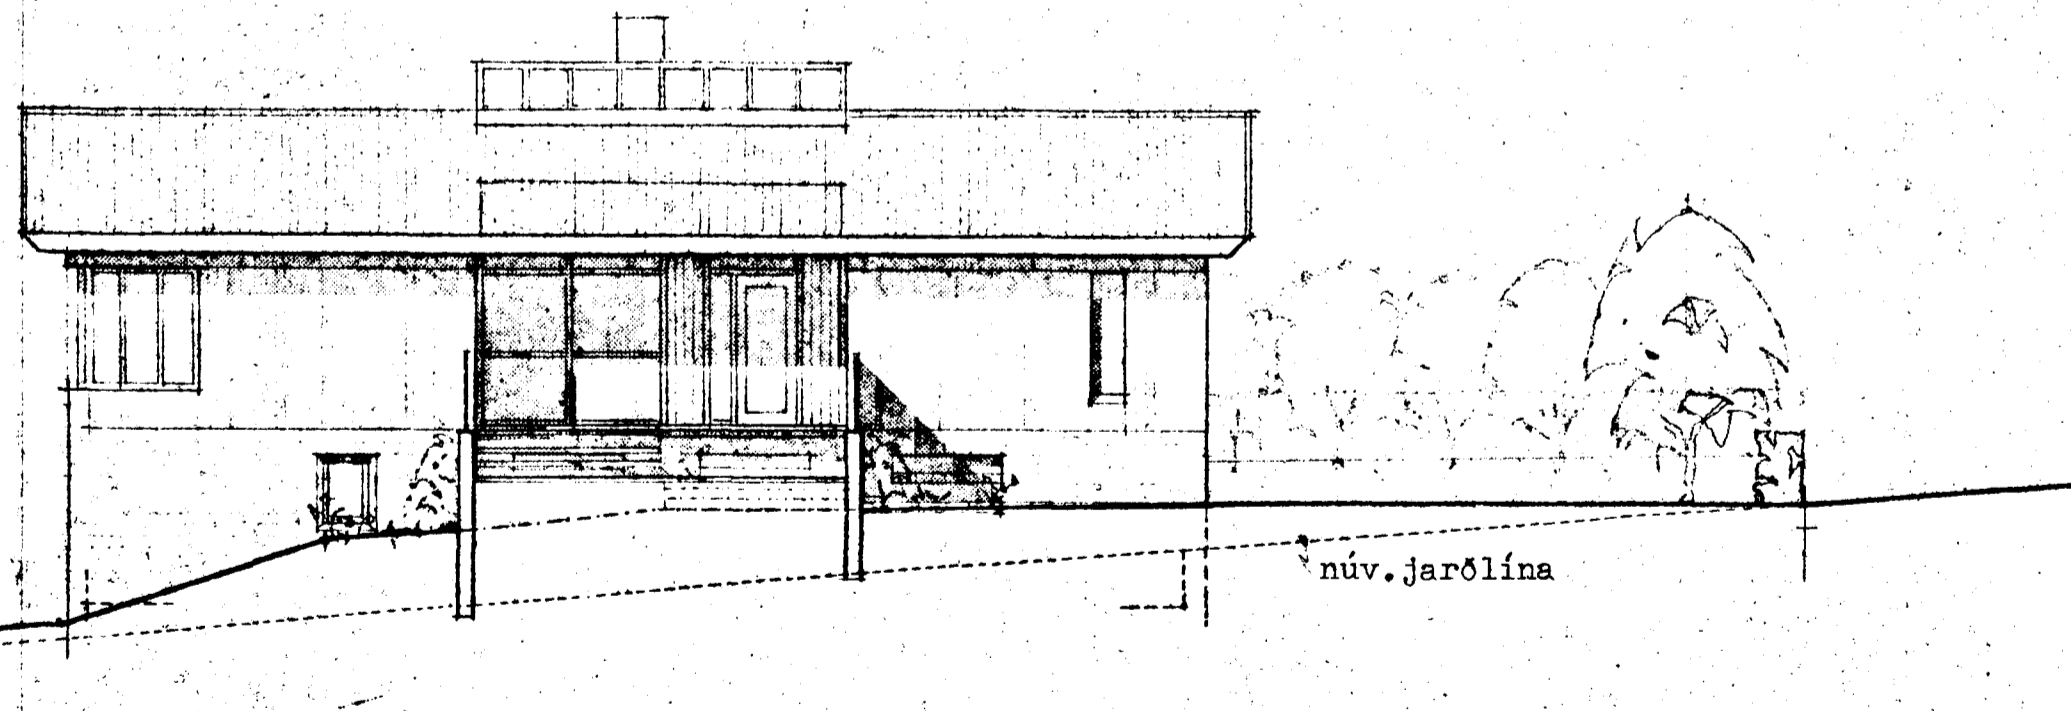

Vesturhlíð

Breytt 23-05-'80

Fagrivammur 12

útlit hliða og sníð B - B

Manfréð Vilhjálmsson og

Þorvaldur S. Þorvaldsson, arkitektar af

Bergstaðastæti 52 sími 21385

nr. 12

m. 1:100

R. 10-03-'80