


- SKÓLPLÖGN.
- - - REGNVATNSLÖGN, HÁLFÞÖKKUD
- - - JARÐVATNSLÖGN, ÓÞÖKKUD
- MÁLSETNING ER Í CM
- ⚠ ALLAR HOLRÆSÁLAGNIR INNI Í GRUNNI ERU Ø 100 PVC

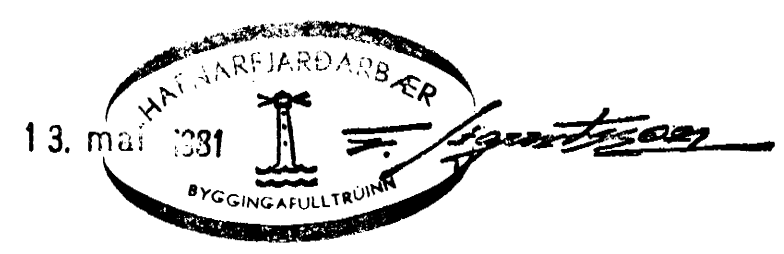

MAI '81	LEGI OG GERÐ LAGNA BREYTT
SEPT. 80	LÖGNUM OG GÓLFH. BREYTT H.H.
HNIT H.F. VERKFRÆÐISTOFA	
SÍÐUMÚLA 31, s.84755	
FAGRIHVAMMUR 12, HAFNARFIRÐI	
LAGNIR Í GRUNNI	
TEIKN: H.H.	Mkv: 150
HANNAÐ: H.H.	TEIKN. NR:
SAMP:	BS-1