





Samþykkt þann

18 MAI 2005


Byggingafultrúnni í Háskólinum
F.h. Sigurbjartur Halldórsson

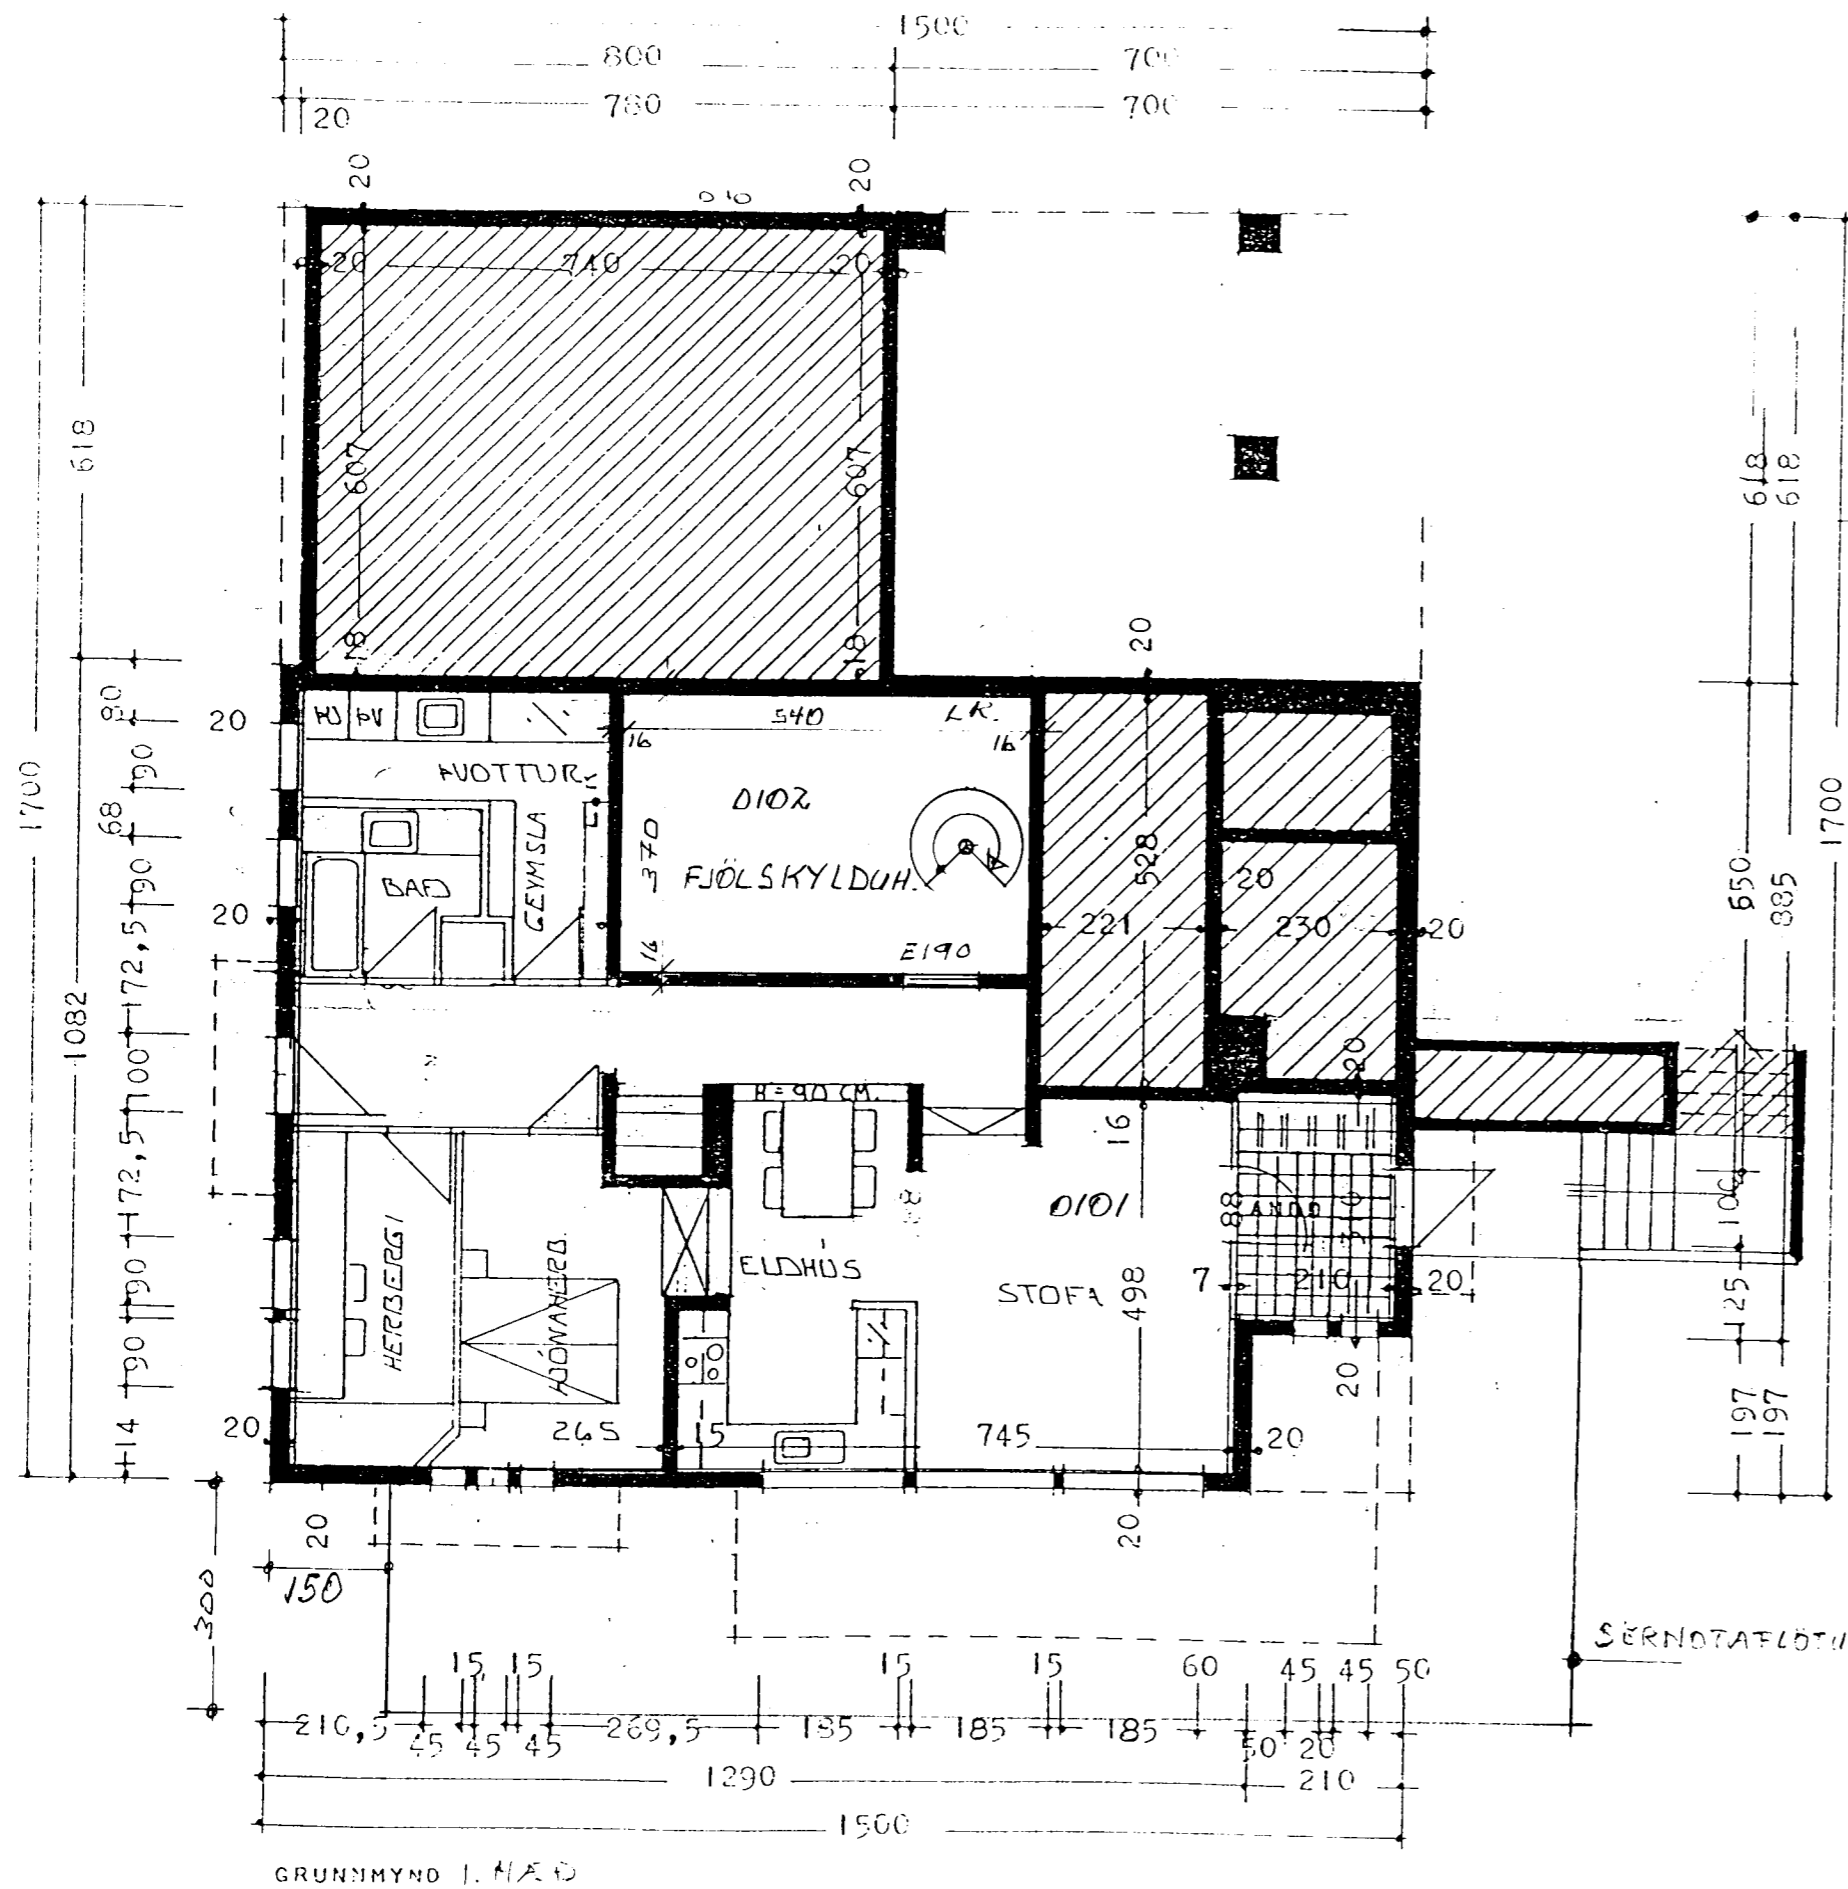

GRUNNMYND 1. HÆÐ

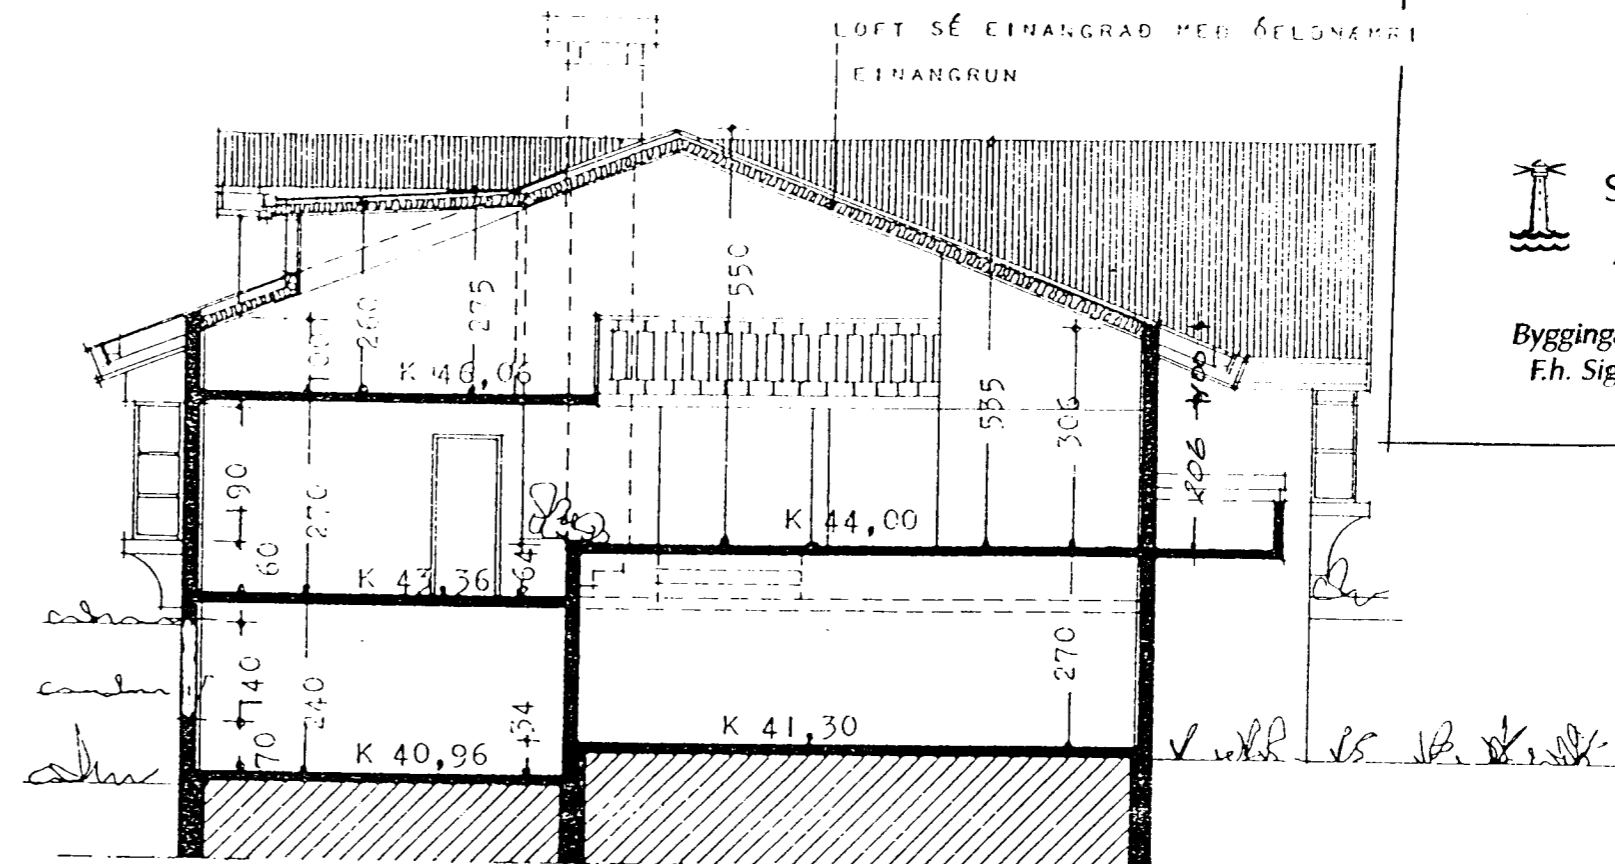

SNÍÐ A-A

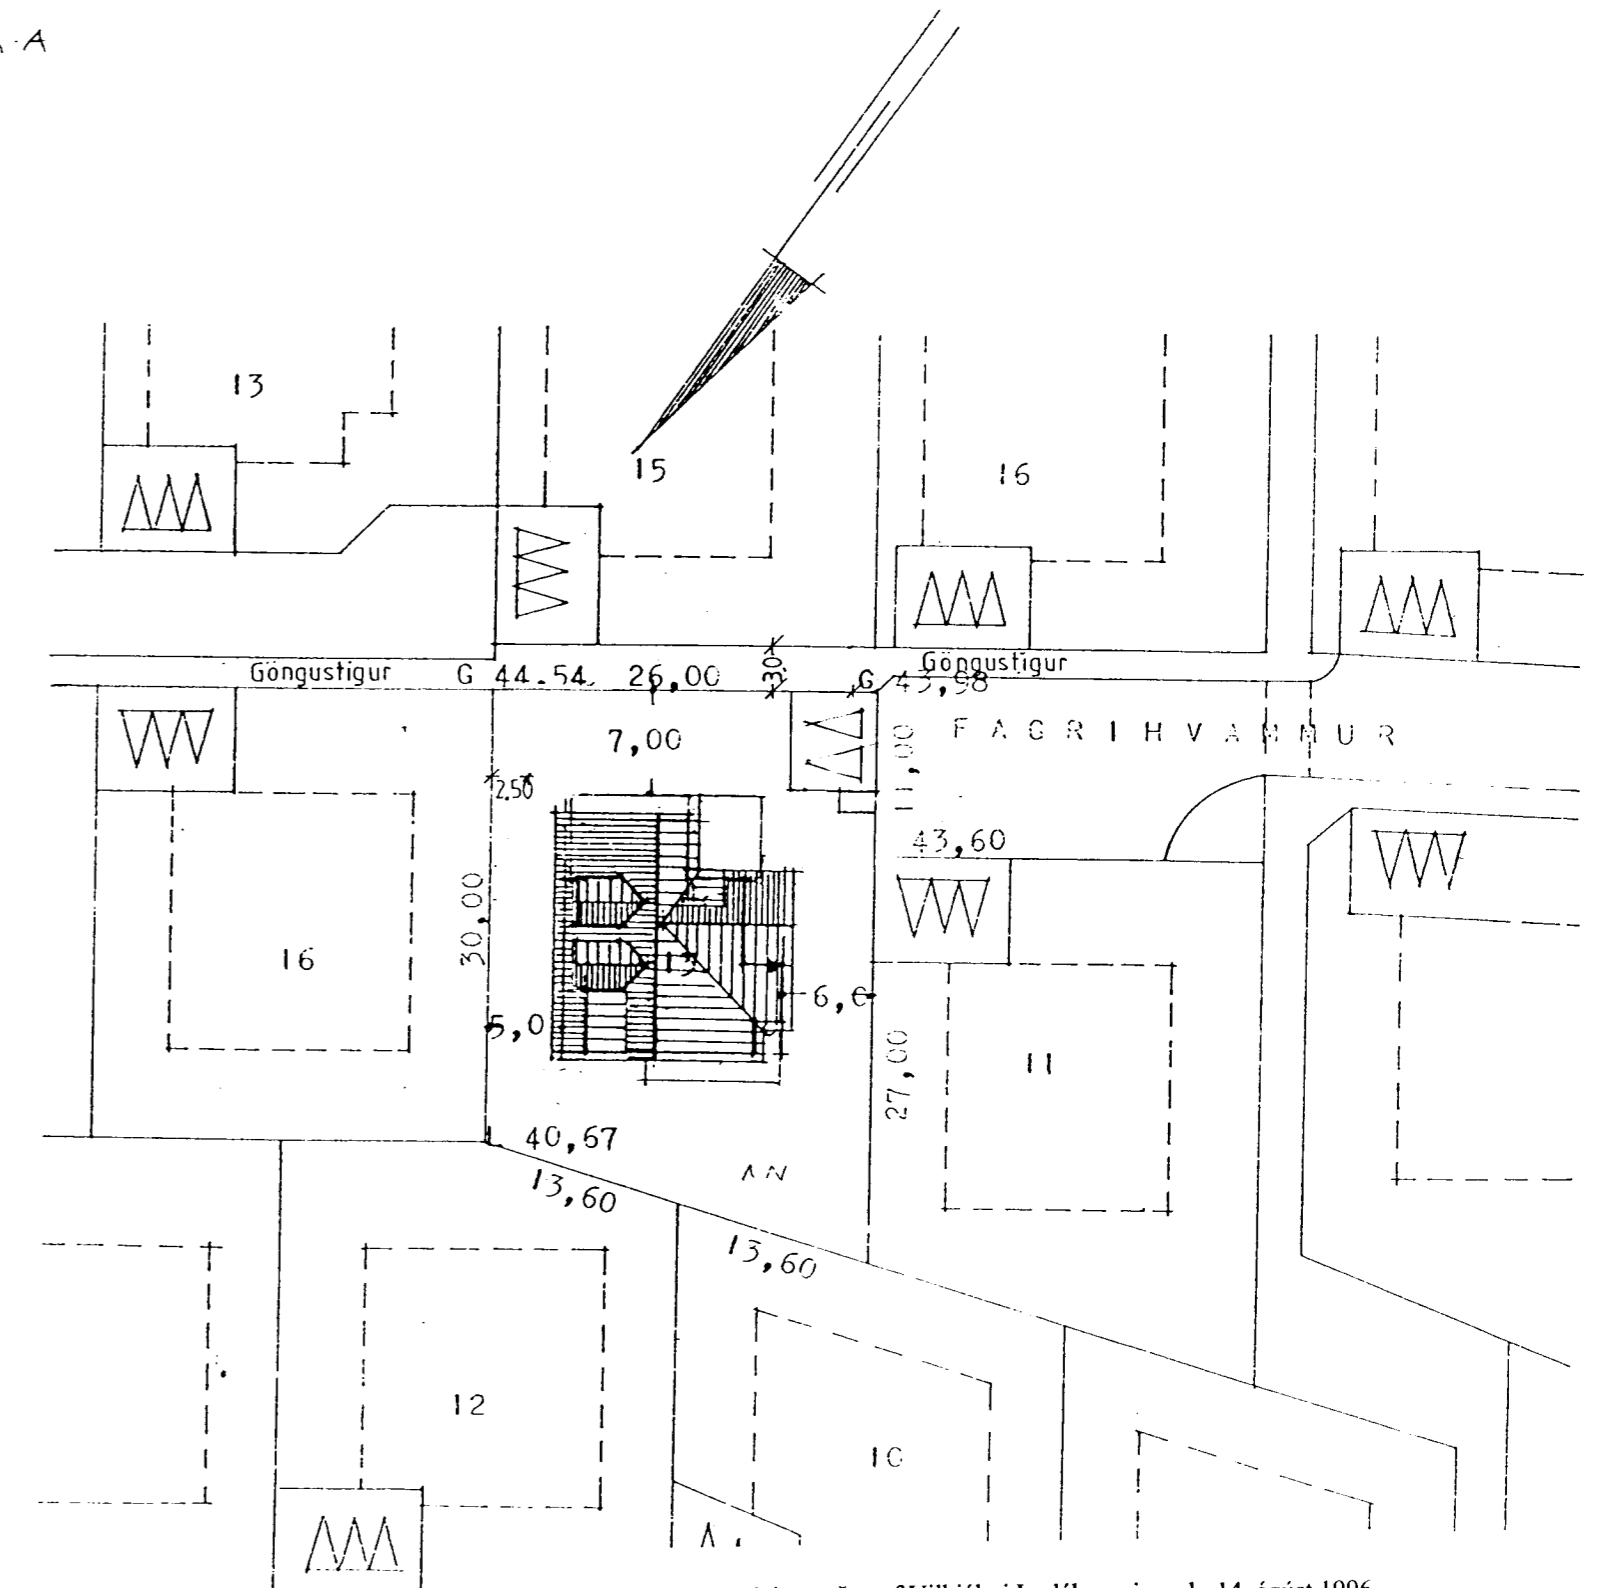

Stuðst var við upprátt gerðan af Vilhjálmi Þorlákssyni samþ. 14. ágúst 1996.

18.04.2005 er sótt um hringstiga frá aðalhæð að 1. hæð og fjölskylduherbergi látið fylgja eign 0201. Einnig er garðstofa á lóð tekin af aðaluppdrætti, bílastæðum bætt við og sérnotafloður fyrir eign 0101 færður inn á upprátt

STADUR:	Fagrihvammur 13	DAGS:	18.4.2005
EFNI:	Grunnmyd 1. hæðar, skurður og afstöðumynd	KVARÐI:	1/100/500
	<i>K.P.</i>	NR.	10

HÖNNUDUR: Kristján Þórarinnsson byggingafræðingur kt. 100457-7849 S-664 5624