GRUNNMYND 1 : 50

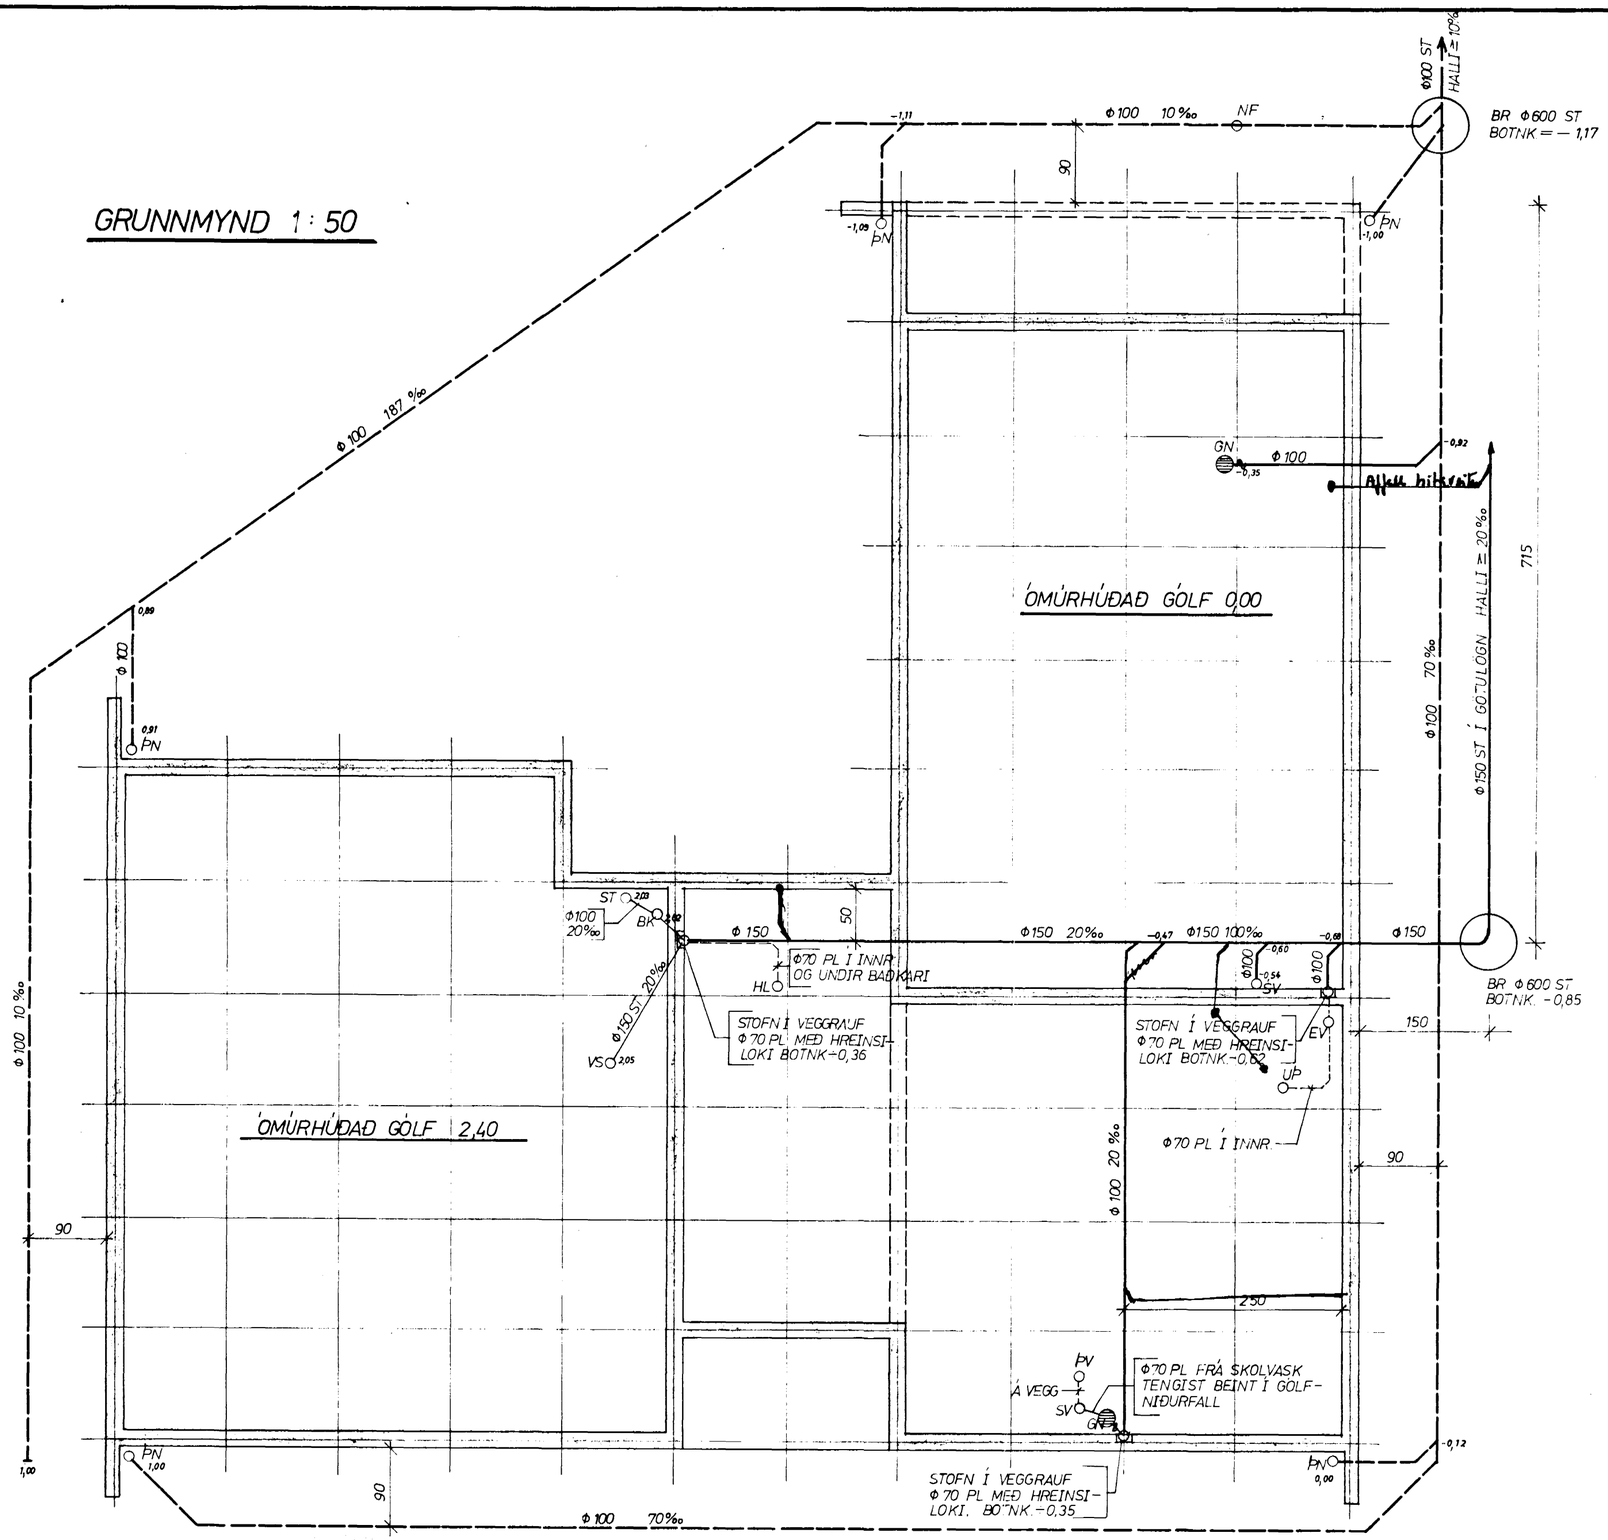

AFSTÖÐUMYND 1: 500

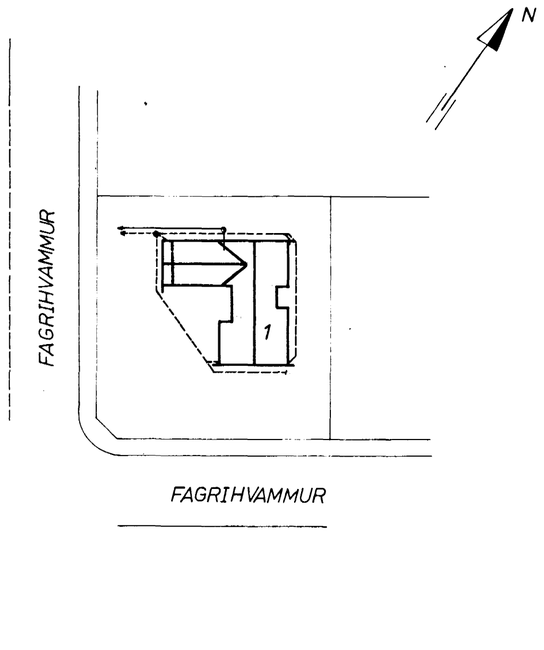

ATHS.

1. DRENLÖGN LAGIST AÐSTÆÐUM
2. EF GRUNNLAGNIR ERU ÚR PLASTI MÁ NOTA Φ100 PL Í STAÐ Φ150
3. AÐRAR SKÝRINGAR SJÁ BL. 2.01

2. maí 1980

HAFNARFJARÐARBÆR
BYGGINGAFULLTRÚINN

Br.	Dags.	Breyting varðar.

Verkfræðiþjónusta
Guðmundar Óskarssonar
Ráðgefandi verkfræðingar
Skipholt 19 Reykjavík *Sími 15945*

FAGRIHVAMMUR 1, HAFNARFIRÐI

FRÁRENNSLI Í GRUNNI

Reykjavík: APRÍL 1980

Teikn: VKÓ	Kvarði: 1:50 1:500	
Reikn: GÓ	Verk nr.:	Bl. nr. 2.11.
Yfirf:		
Samþ:		