FAGRIHVAMMUR 2.A, 2B, OG 2.C. HAFNARFIRÐI.

Samþykkt á fundi byggingarnefndar þ. 16/8 1995
BYGGINGAFULLTRÚINN
Í HAFNARFIRÐI

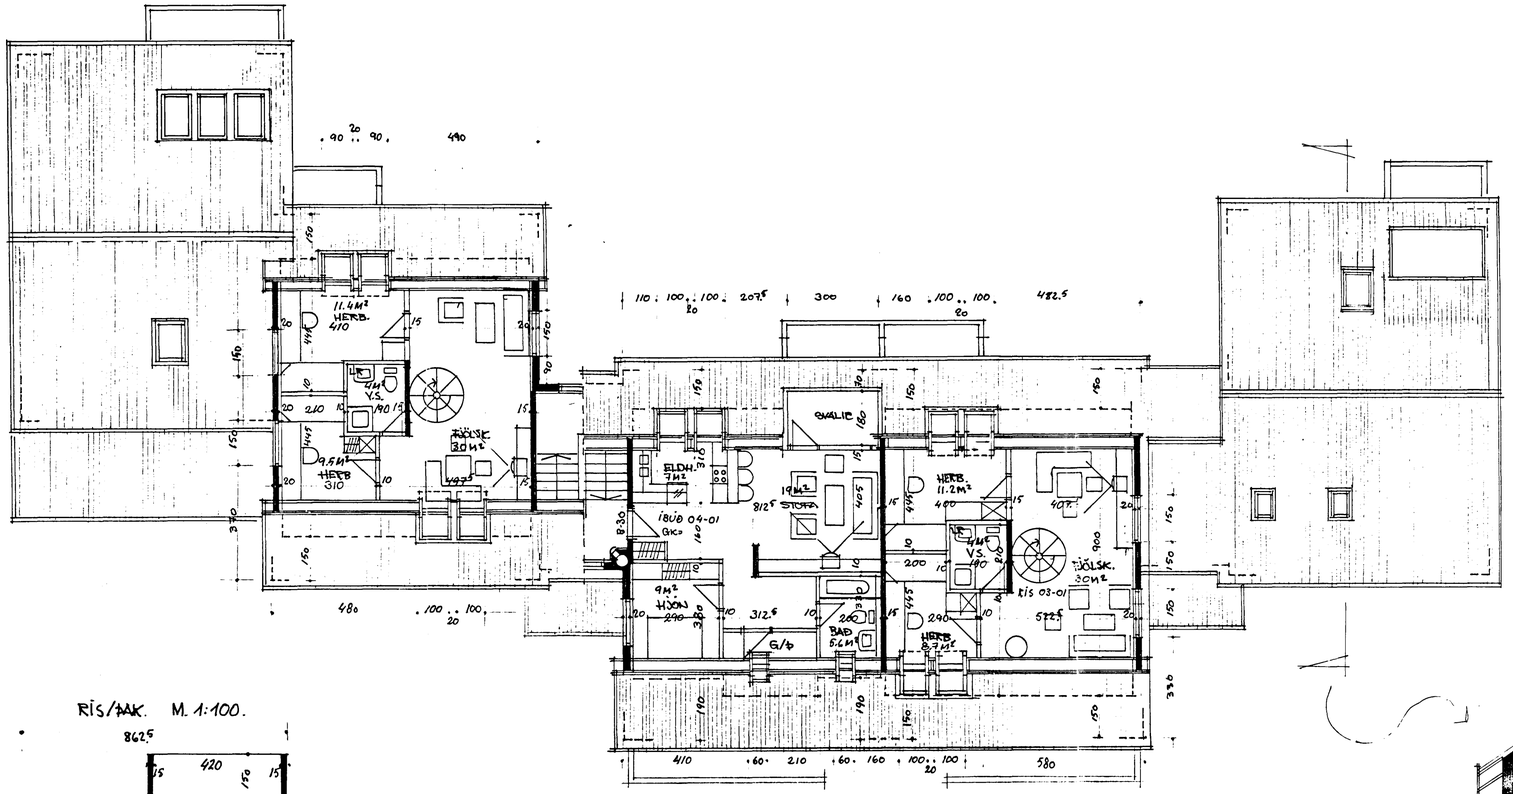

RÍS/ÞAK. M. 1:100.

JARÐHÆÐ / KJALLARI M. 1:100.

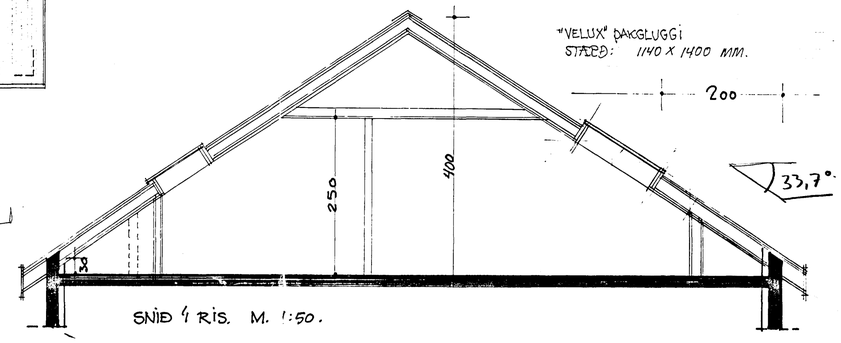

SNIÐ Í RÍS. M. 1:50.

FAGRIHVAMMUR 2A, 2B OG 2C. HAFNARFIRÐI
TEIKNAÐ Í MARS 1988 SIGURÐUR ÞORVARÐARSON BYGGINGAFRÆÐINGUR BFÍ
STRANDGÖTU 11 HAFNARFIRÐI SÍMI 651510. Sigurður Þorvarðarson
BR. 31/7 95. GLUGGI Í ÞAKI 2A.

4/5