


ÁAÚB er samráði  
Önnorhólmssonar arkít

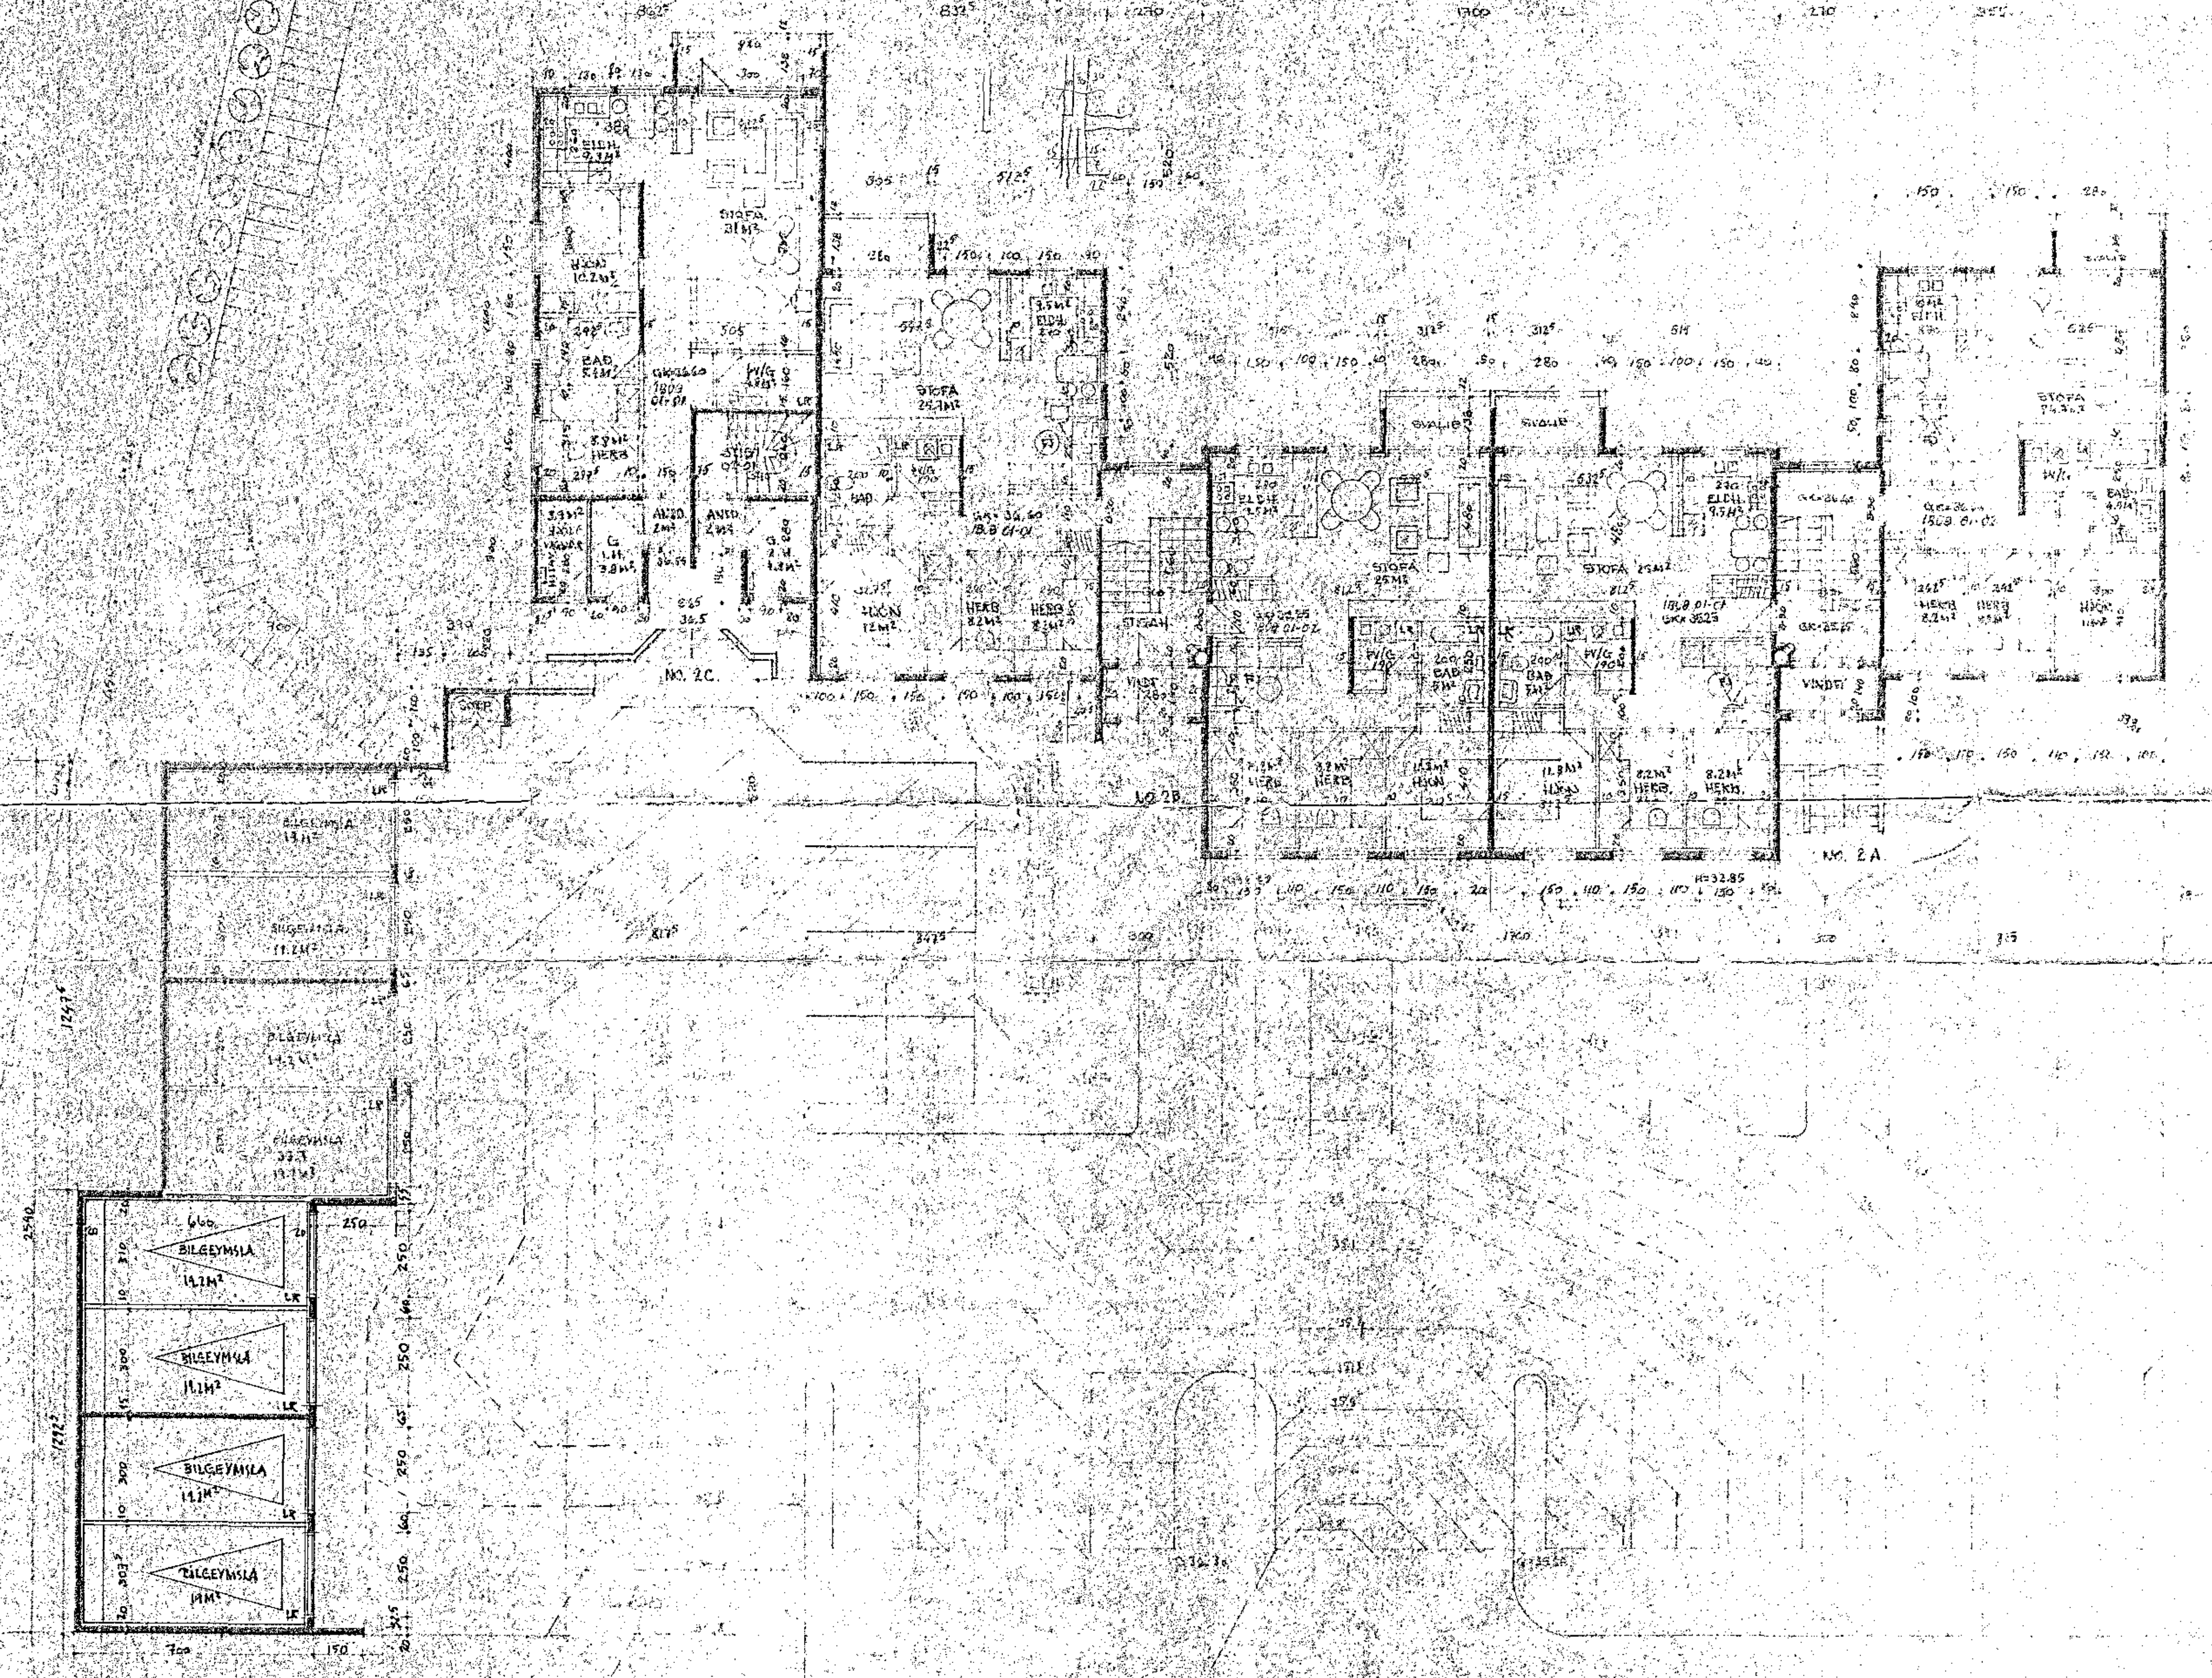

13.20