



Grunnmynd  
Mkv. 1:100

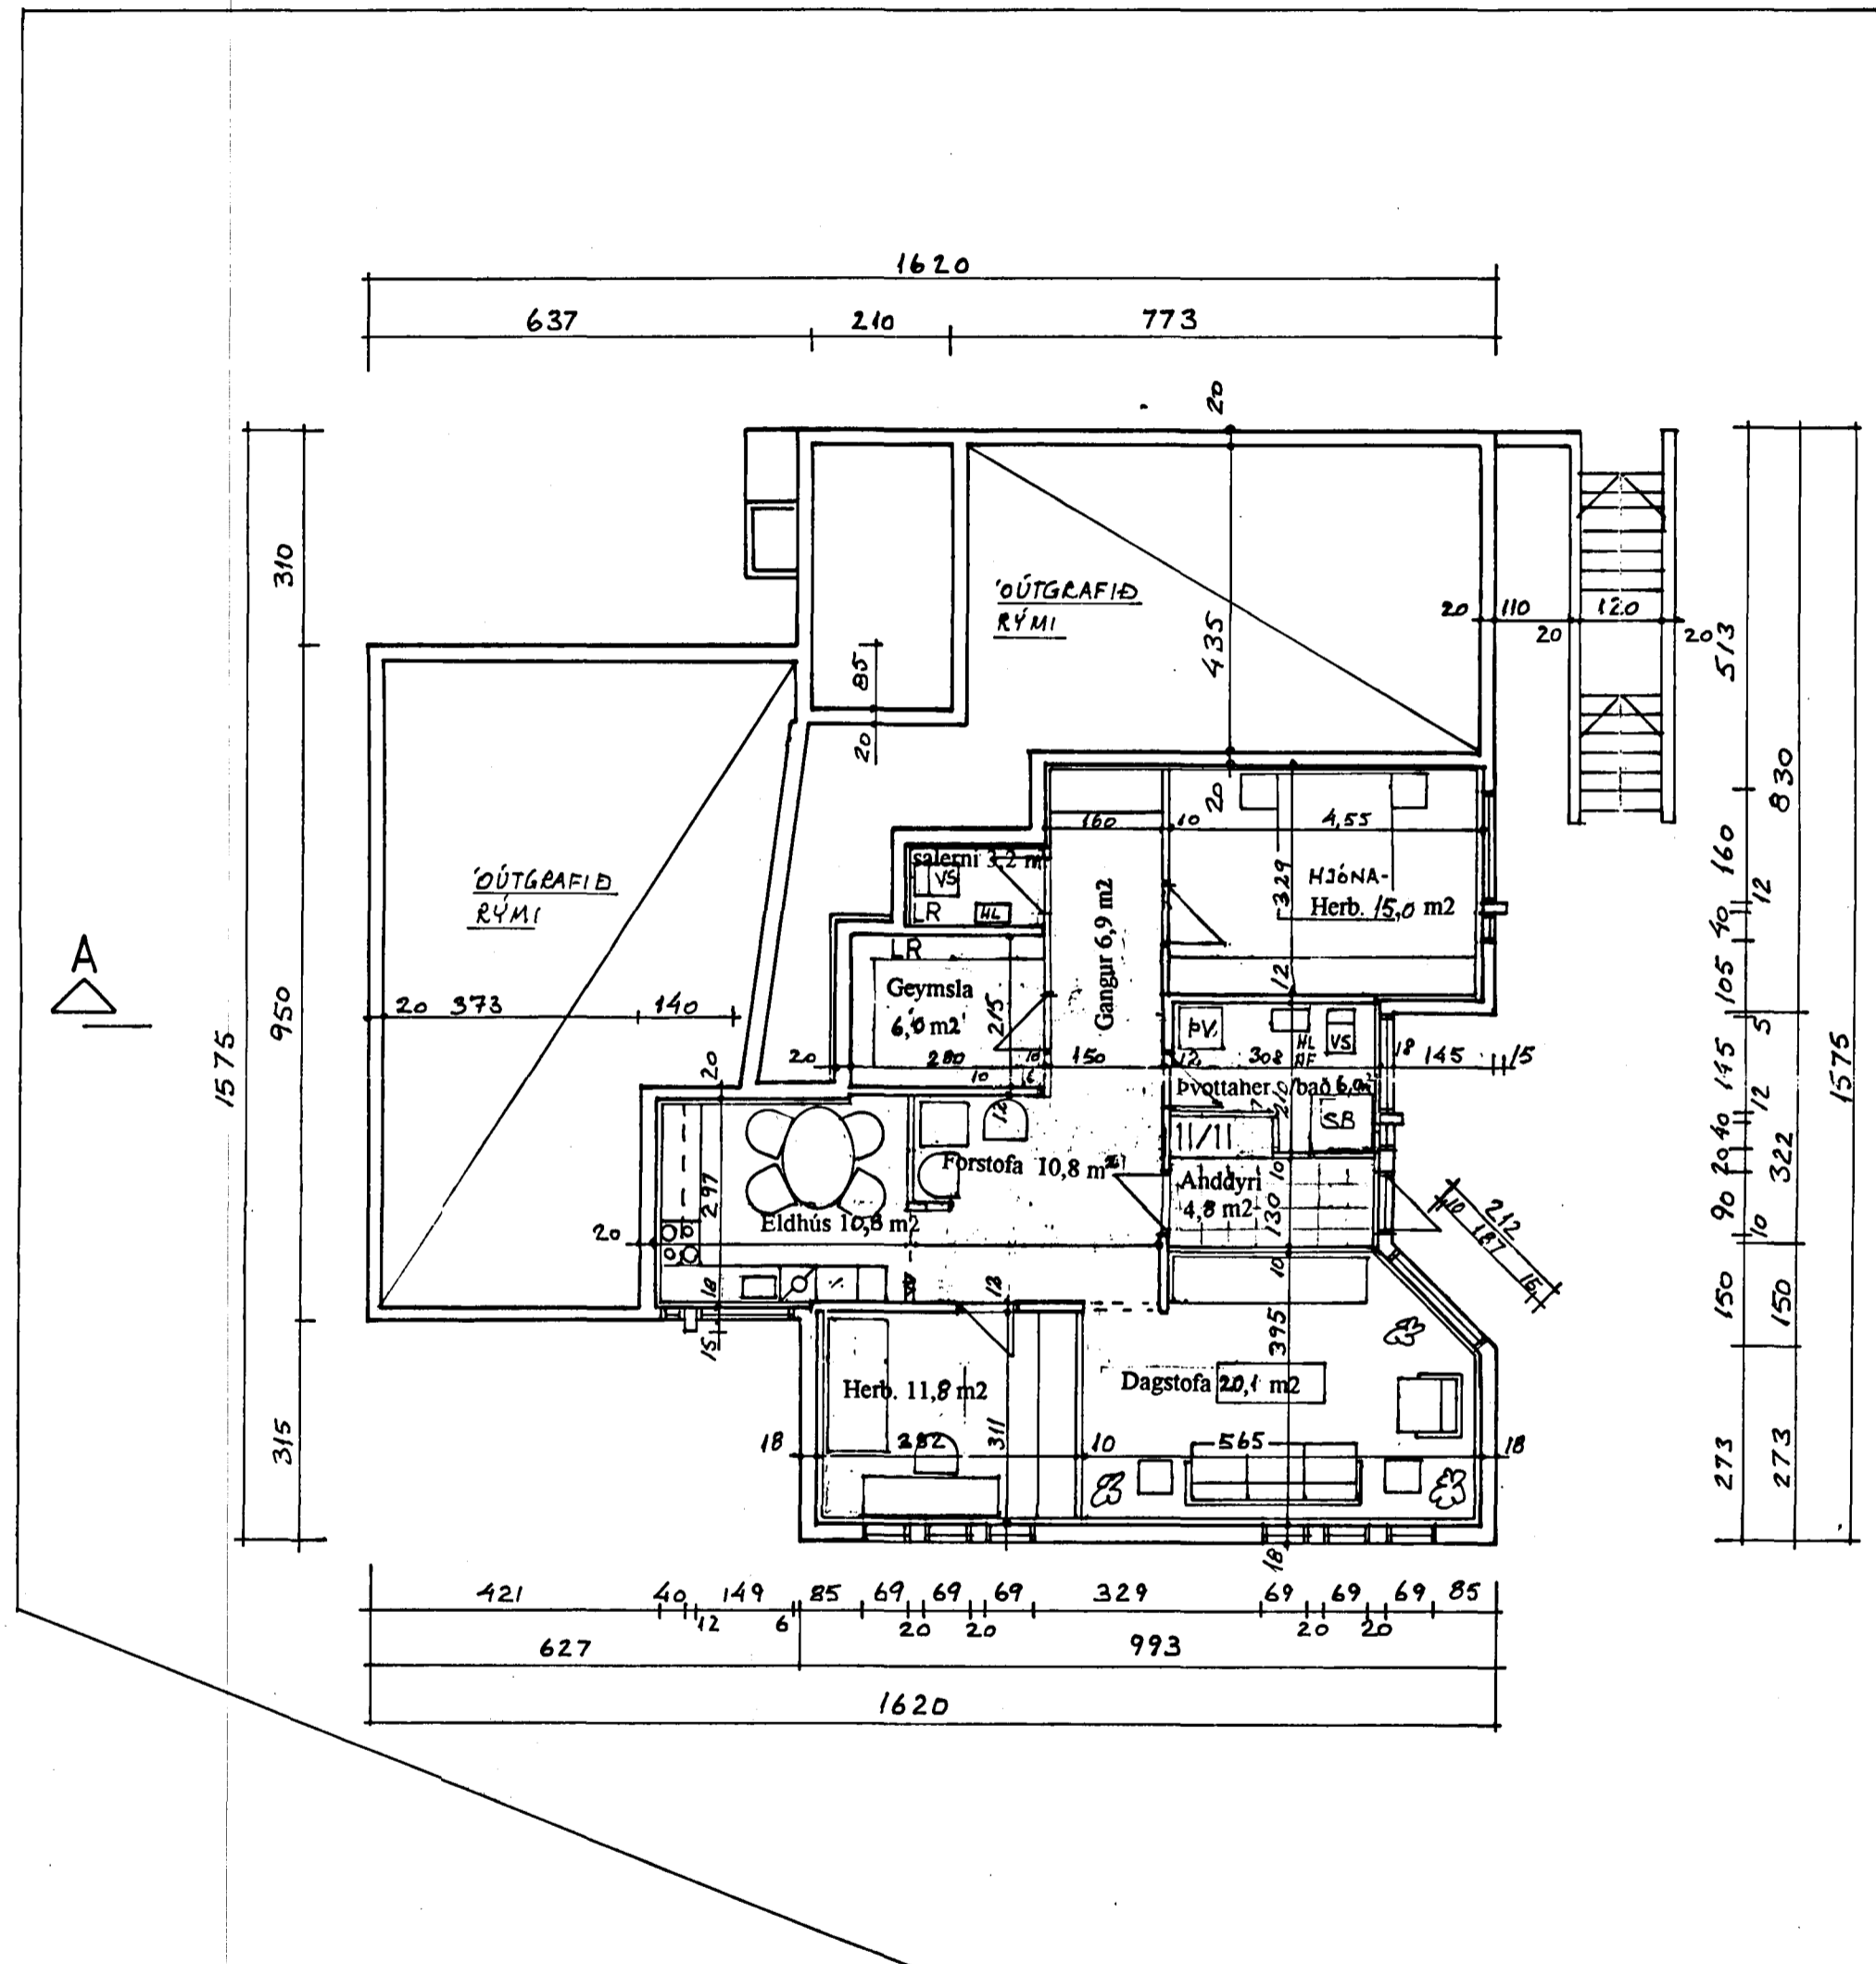

Samþykkt á fundi bygginga-  
nefndar þ. 17/3 1993  
BYGGINGAFULLTRÚINN  
Í HAFNARFIRÐI  
*Sigrún Halldóttir*

Ganga skal frá opnu  
eldstæði í samræmi  
við reglugerðar

Snið A-A  
Mkv. 1:100

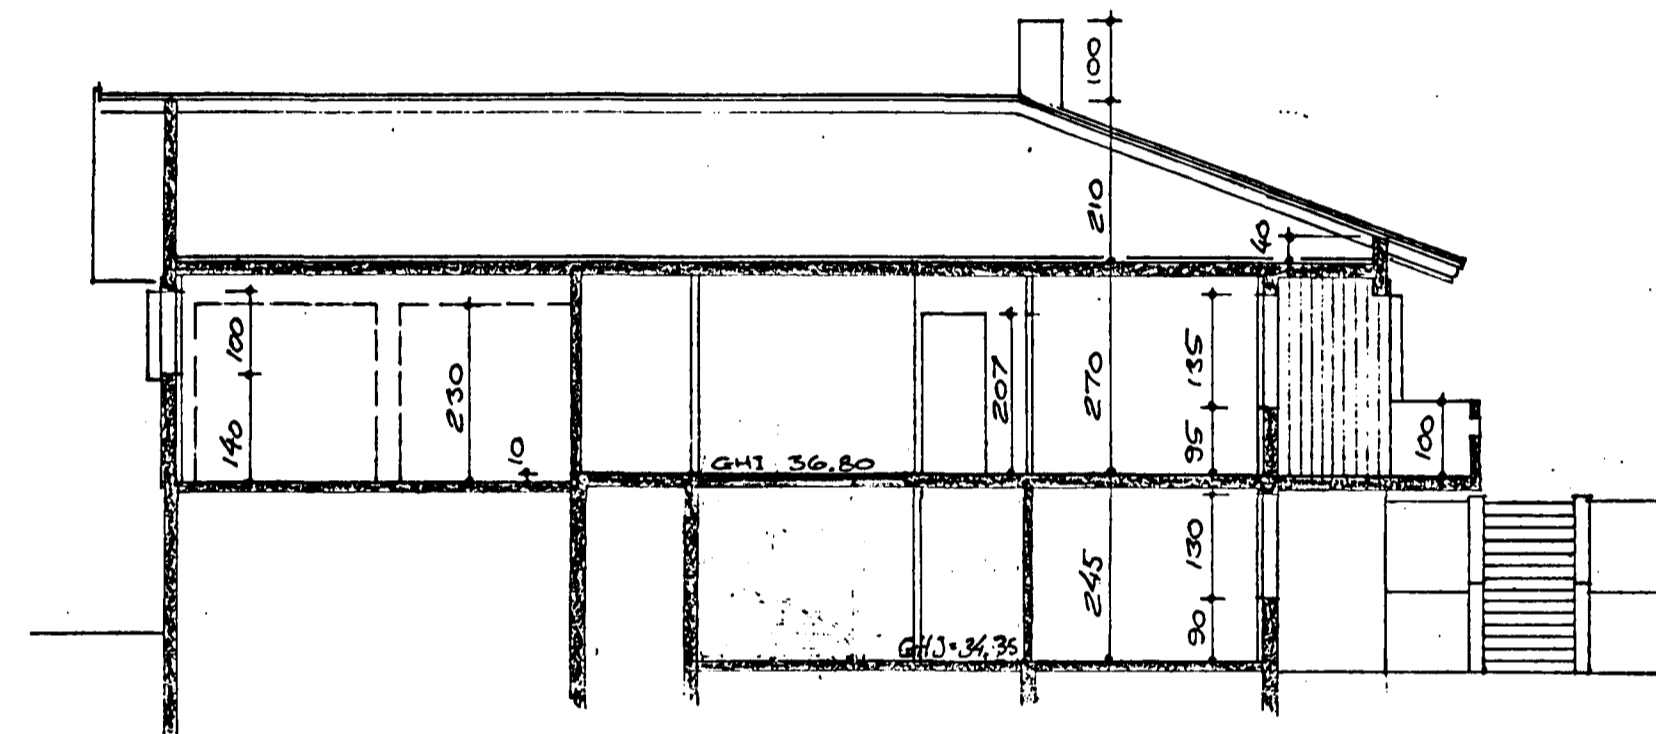

Fagrihvammur 3, Hafnarfirði.  
Íbúð á jarðhæð.

Einar Magnús Einarsson, tæknifræðingur.  
Bæjarhrauni 20, sími 650788, Kt. 151050-4769.  
Hafnarfirði í mars 1993

FAGRIHVAMMUR NR. 3

2.4

HAFNARFIRÐI Í SEPTEMBER 1979  
ARVARHRAUNI 47 50587

*Einar Magnús Einarsson*

*Sigrún Halldóttir*